


Samþykkt þann  
 15. apríl 2015  
 Byggingafrúnni í Hafnarfirði  
 F.H. Hrólfur S. Gunnlaugsson

UNDIRRITUN HÖNNUNARSTJÓRA  
 K. 2012 50 765  
*Þurgrður Gunnarsson*

SKÝRINGAR:  
 Loftstokkar eru sývalir.  
 Spirostokkar úr blíkki festir við loft með þar til gerðum festingum t.d. frá Lindab.  
 Útsog úr hverri geymslu 20 m³/klst  
 Ristaskró er á teikningu M47.102

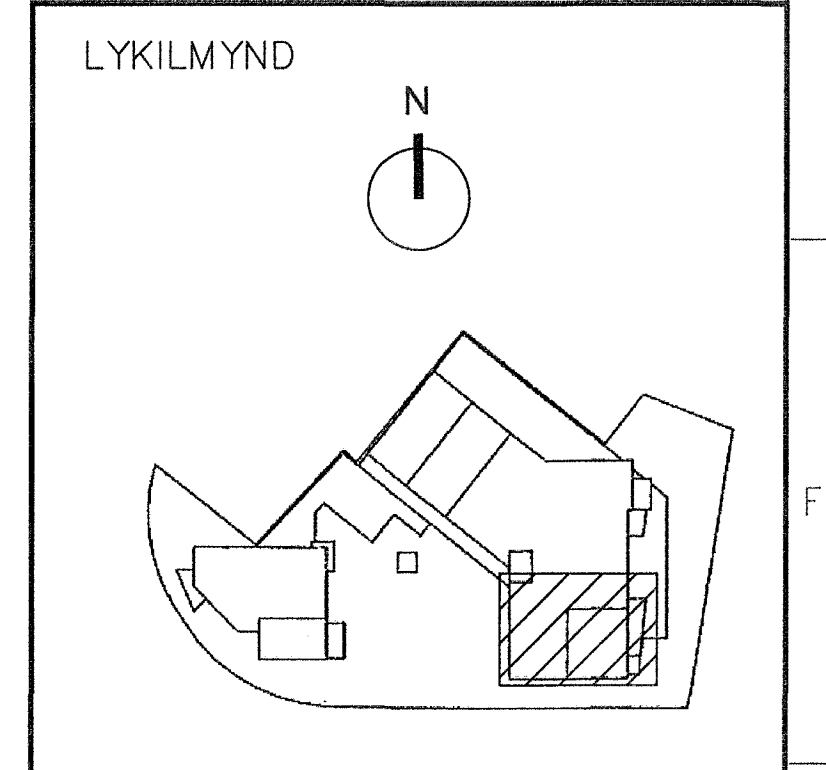

www.verkis.is - sími: +354 422 8000

SAMÞYKKT: Þorlákur Jónsson 130756-7009

A 2015-04-13 REYNDARTEIKNING SJU AS KME ÞÓJ

ÚTG DAGS SKÝRINGAR TEIK HANN RÝNT SAMÞ

VESTURGATA 18-20  
 HAFNARFIRÐI  
 Loftræsing  
 Grunnmynd kjallara  
 Teikning 1 af 2

VERKIFANG 09034 TEIKNING M47.101 A

