



Ristar	Loftmagn
R1 Útsogsríst $\varnothing 125\text{mm}$	$20\text{m}^3/\text{h}$
R2 Útsogsríst $\varnothing 100\text{mm}$	$20\text{m}^3/\text{h}$
R3 Útsogsríst $\varnothing 125\text{mm}$	$50\text{m}^3/\text{h}$
R4 Inntaksríst $\varnothing 250\text{mm}$	$280\text{m}^3/\text{h}$
R5 Útkastríst $\varnothing 160\text{mm}$	$280\text{m}^3/\text{h}$
R6 Útsogsríst $\varnothing 125\text{mm}$	$72\text{m}^3/\text{h}$
R7 Útiríst $\varnothing 160\text{mm}$	

Loft er dregið inn í geymslur undir hurðum að geymslum

Samþykkt þann
15. apríl 2015
Byggingafulltrúinn í Hafnarfirði
Fh. Hrólfur S. Gunnlaugsson

UNDIRRITUN HÖNNUNARSTJÓRA
Kt. 201256 Steinar
Hugantýsgætt

SKÝRINGAR:
Loftstokkar eru sívalír.
Spirostokkar úr blíkki festir við loft með þar til gerðum festingum t.d. frá Lindab.
Útsog úr hverri geymslu $20\text{m}^3/\text{klst}$
Útsog úr þvottahúsi $72\text{m}^3/\text{klst}$

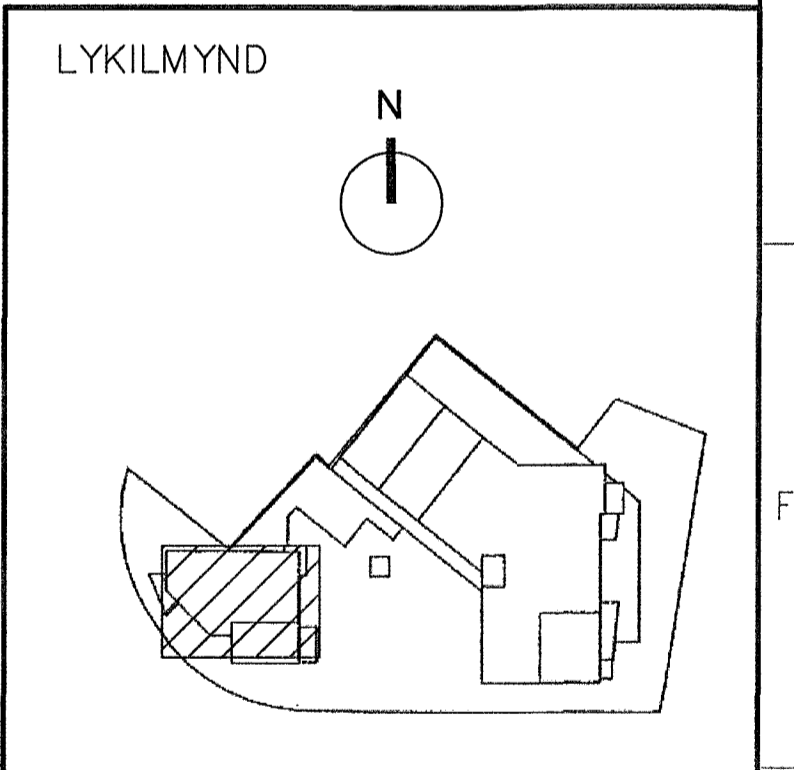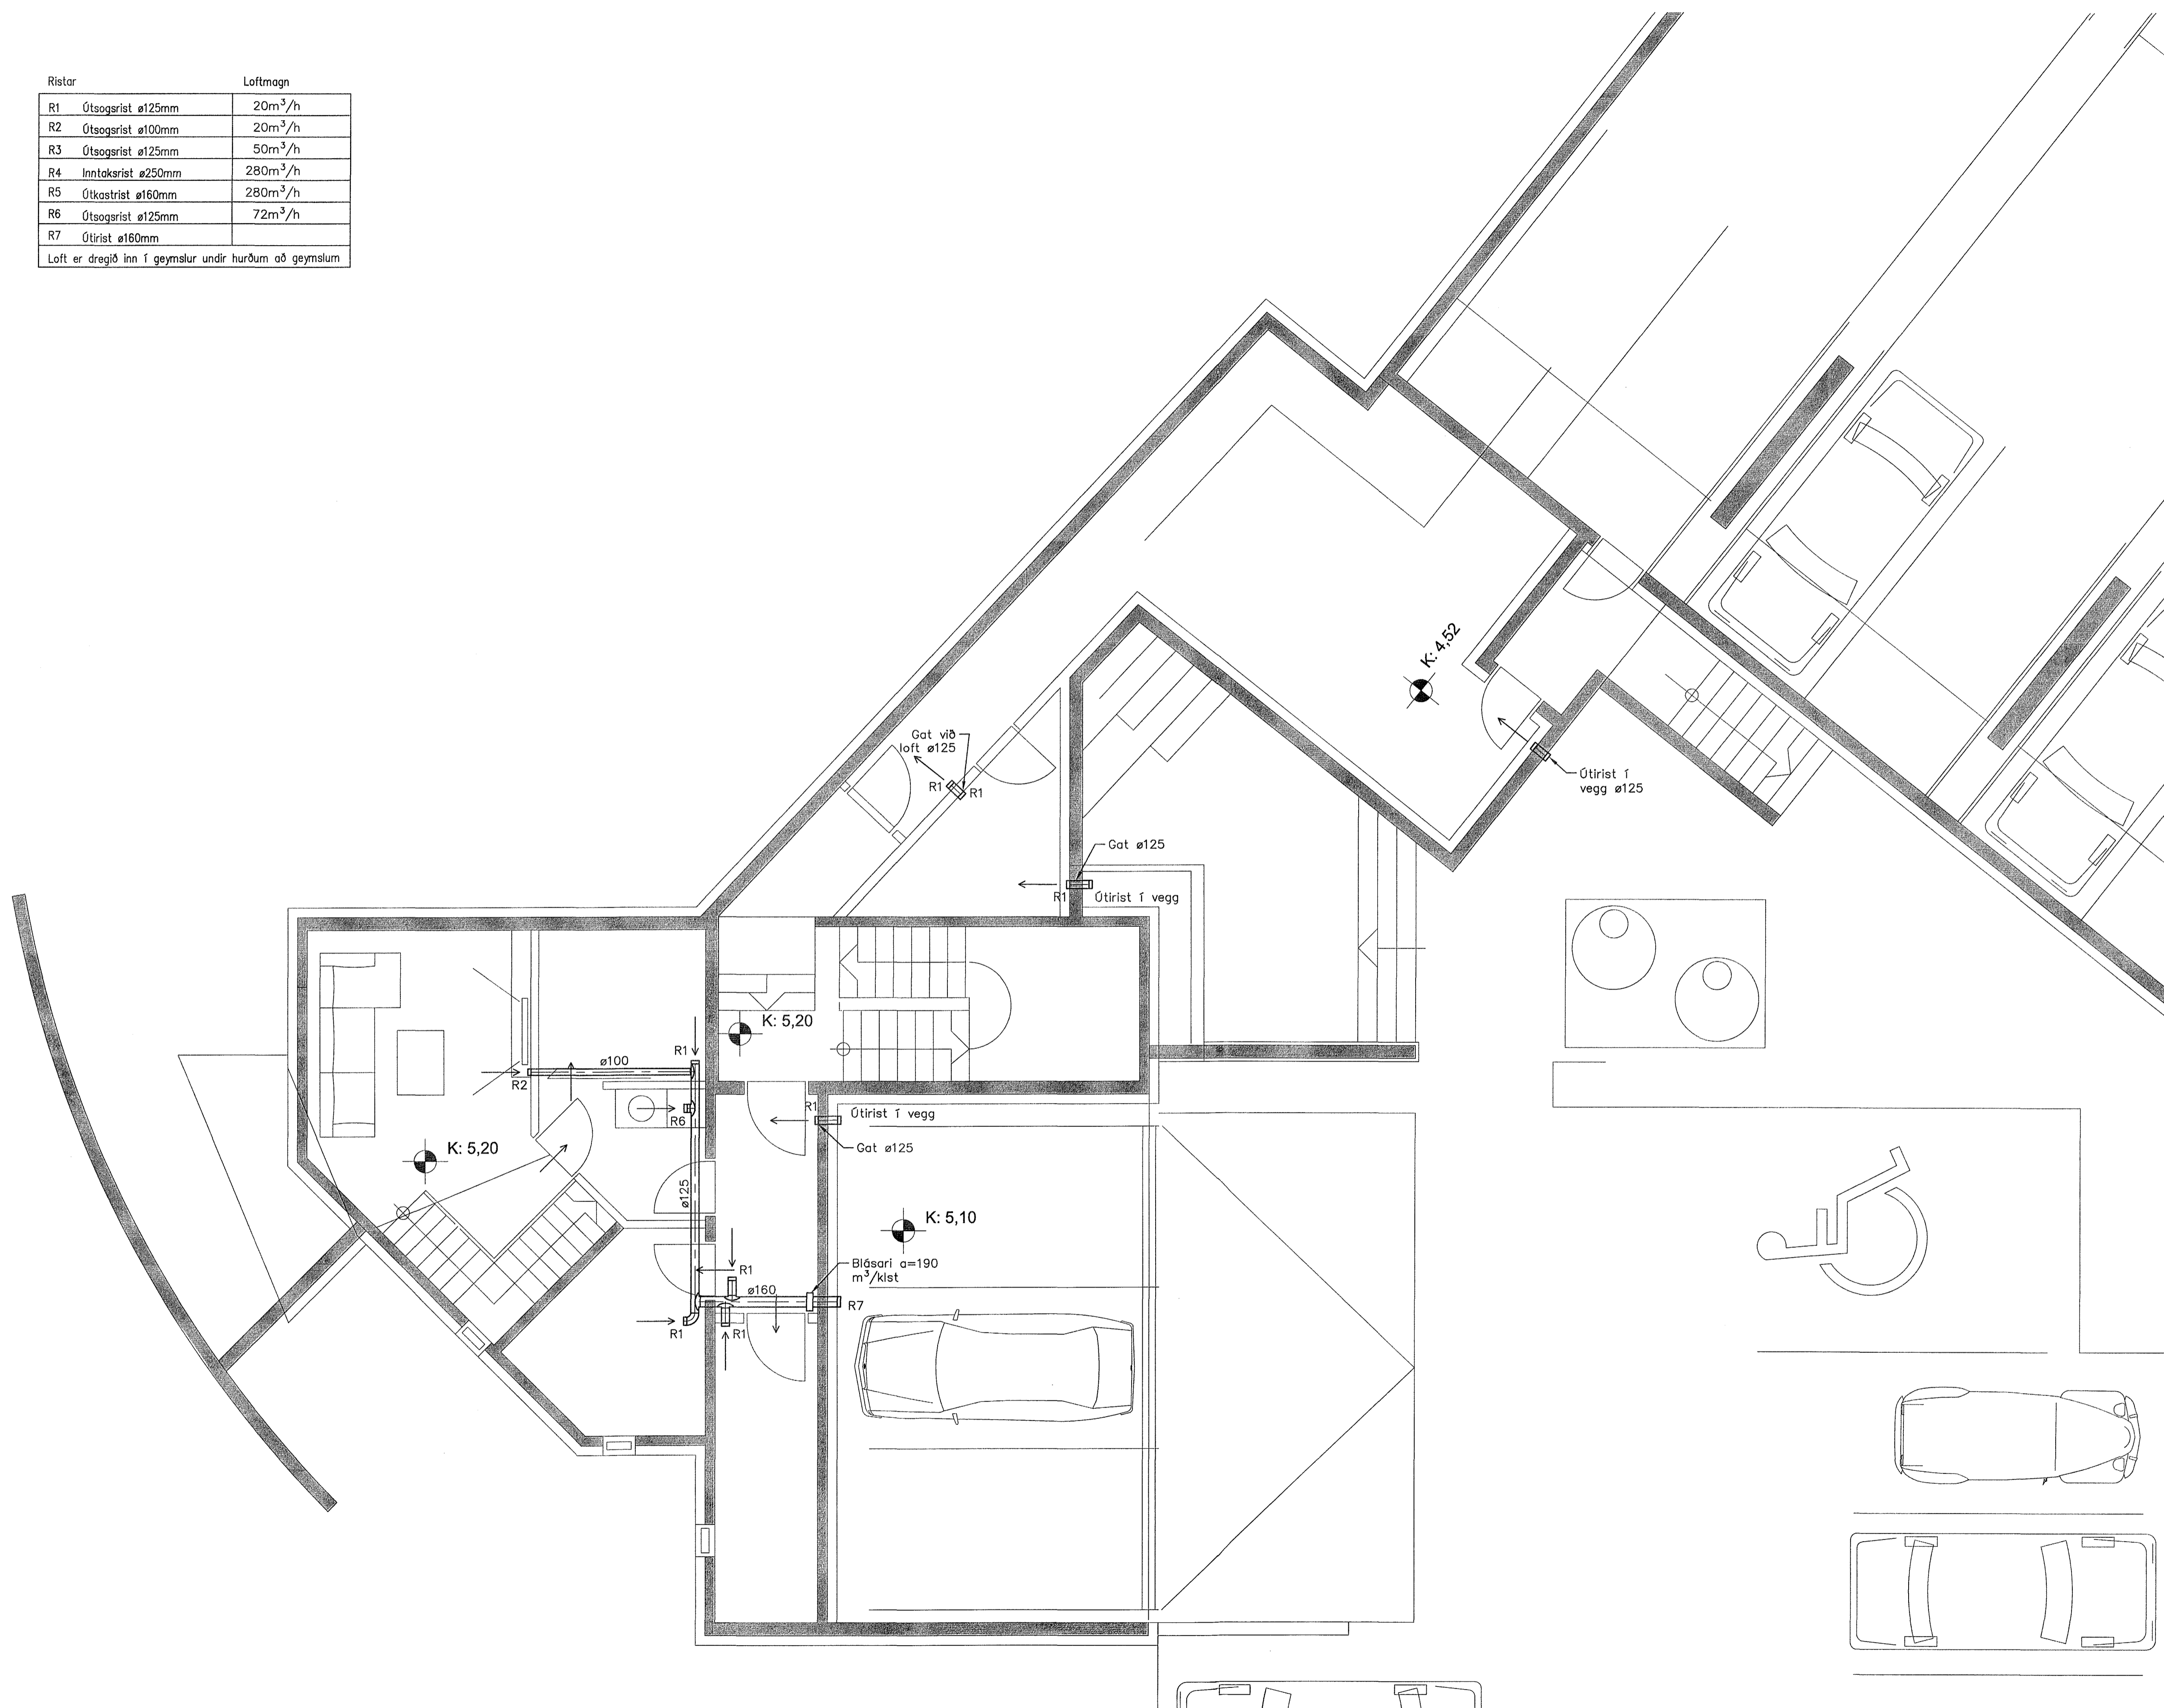

www.verkis.is - sími: +354 422 8000

SAMÞYKKT: Þorlákur Jónsson 130756-7009

A 2015-04-13 REYNDARTEIKNING SJJ AS KME ÞoJ

ÚTG DAGS SKÝRINGAR TEIÐ HANN RÝNT SAMÞ

VESTURGATA 18-20
HAFNARFIRÐI
Loftþræsing
Grunnmynd kjallara
Teikning 2 af 2

VERKFANG 09034 TEIKNING M47.102 A

