


Samþykkt þánn  
 16. apríl 2015  
 Byggingafulltrúinn í Hafnarfirði  
 Fh. Höfður S. Gunnlaugsson

UNDIRRITUN HÖNNUNARSTJÓRA  
 Þorgeir Þorgeirsson  
 kt. 201256 5767

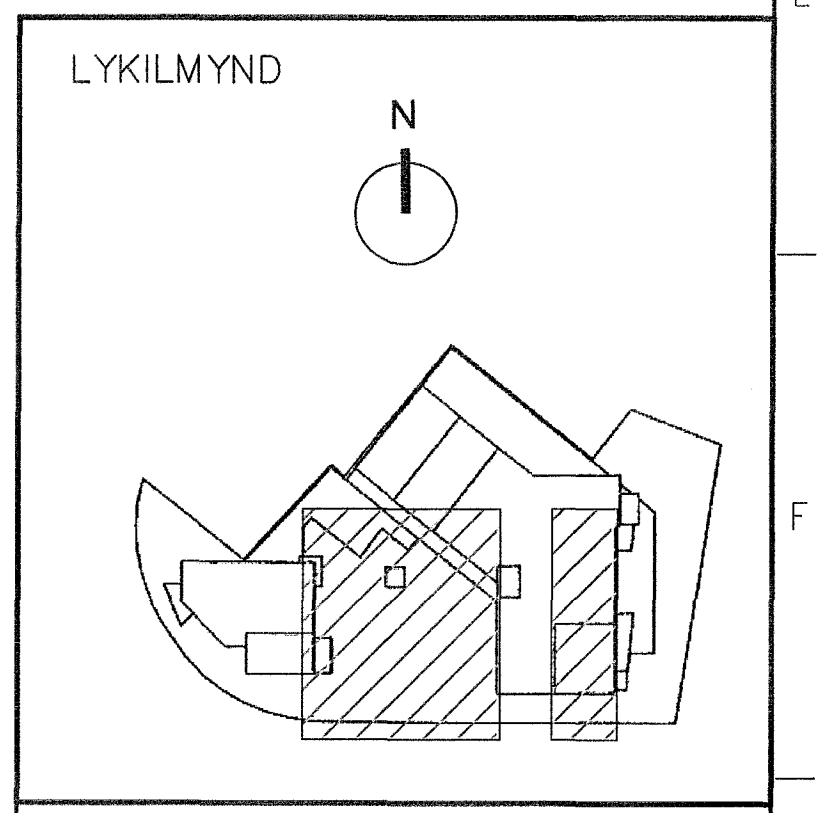

**VERKÍS**  
 www.verkis.is - sími: +354 422 8000

SAMÞYKKT: Flosi Sigurðsson 160755-4909  
 B 2015-04-15 Reyndarteikning SIJ AS KME FS  
 A 2013-10-01 VERKTEIKNING SIJ AS KME ÞOJ  
 ÚTG DAGS SKÝRINGAR TEIK HANN RÝNT SAMÞ

VESTURGATA 18-20  
 HAFNARFIRÐI  
 Snjóbræðsla  
 Grunnmynd

VERKFANG 09034 TEIKNING M44.001 B  
 © Öll áhrif og afritun teikningar, að hluta eða í heild er höð skriflegu leyfi höfundar

