

**A Inntaksklefi**


Frá honum til þvottastöðvar skal leggja eftirtaldir lagnir í frárennisskurð  
Kalt vatn Ø75 PEH  
Hitaveitlagn 2 rör fyrir túr og retúr  
Ídráttarrör fyrir rafmagn 1x75 og 3x50 rör

**Skýringar:**

- 21,90 Hönnuð malbikshæð
- 22,19 Mæld hæð á yfirborði
- 17,30 Mæld rennslishæð í brunnotni
- 0,5 Ný frárennislagn
- 0,5 Ný vatnslagn
- 0,5 Nýjar hitaveitlagnir (túr og retúr) frá Umhleðsluhúsi

0,3 Gamlar frárennislagnir

- Núverandi malbik
- A Þjappa að rörum með þjöppu og vatni.

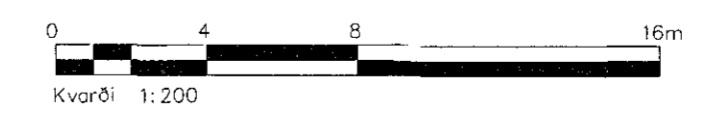

A	Verkefning	AS	06.05.2015
Ólg.	Breytingar	Hönnuður	Daga
Verkefning			

**Berghella 1, Hafnarfirði Mhl. 09**

Strendingur ehf.  
Verkfæðisþjónusta  
Fjarbergata 13-15 - 220 Hafnarfirður  
Sími 565 5640, Fax 565 5641  
strendingur@strendingur.is

Löð Gámaþjónustunnar  
Frárennslí - lagnir við þvottastöð

Dagur: 06.05.2015  
Tekin / Hæð af: JW/AS

Málsvæði: 1:200  
Númer tekiingar: 516  
Blöðunúmer: A1