



Lykilmynd

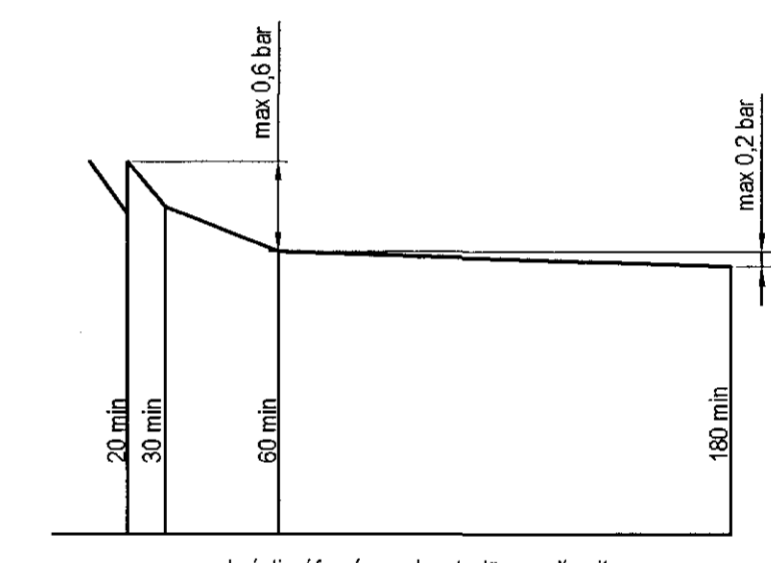


Prýstiprófun á neysluvatnslögnum línu

**Neysluvatnslagnir, Skýringar**  
Neysluvatnslagnir eru PEX-lagnir 18x2,5 í dráttaröri 34/29. Eignaganga skal nota víðurkennt efni, og gæta skal þess allir hlutir kerfisins séu frá sama framleiðanda. Festingar skal selja á lagnir með mest 1-1,5 metra millibili. Selja skal þrjár festingar við beygur. Beyguradius skal ekki vera meiri en 5x þvermál pípu. Gæta skal þess að óhræinindi komist ekki milli yrtrars og innrars. Þrýstiprófun á lögnum skiptist í tvo lotur. Fyrri lota er framkvæmd í 1 kist og er þrýstingurinn 15 bór þrýstifall má vera max 0,6 bór á seinni 30 mín. Seinni lota er gerð framhaldi af fyrri lotu og tekur 2 kist. Þrýstifall má vera max 0,2 bór.

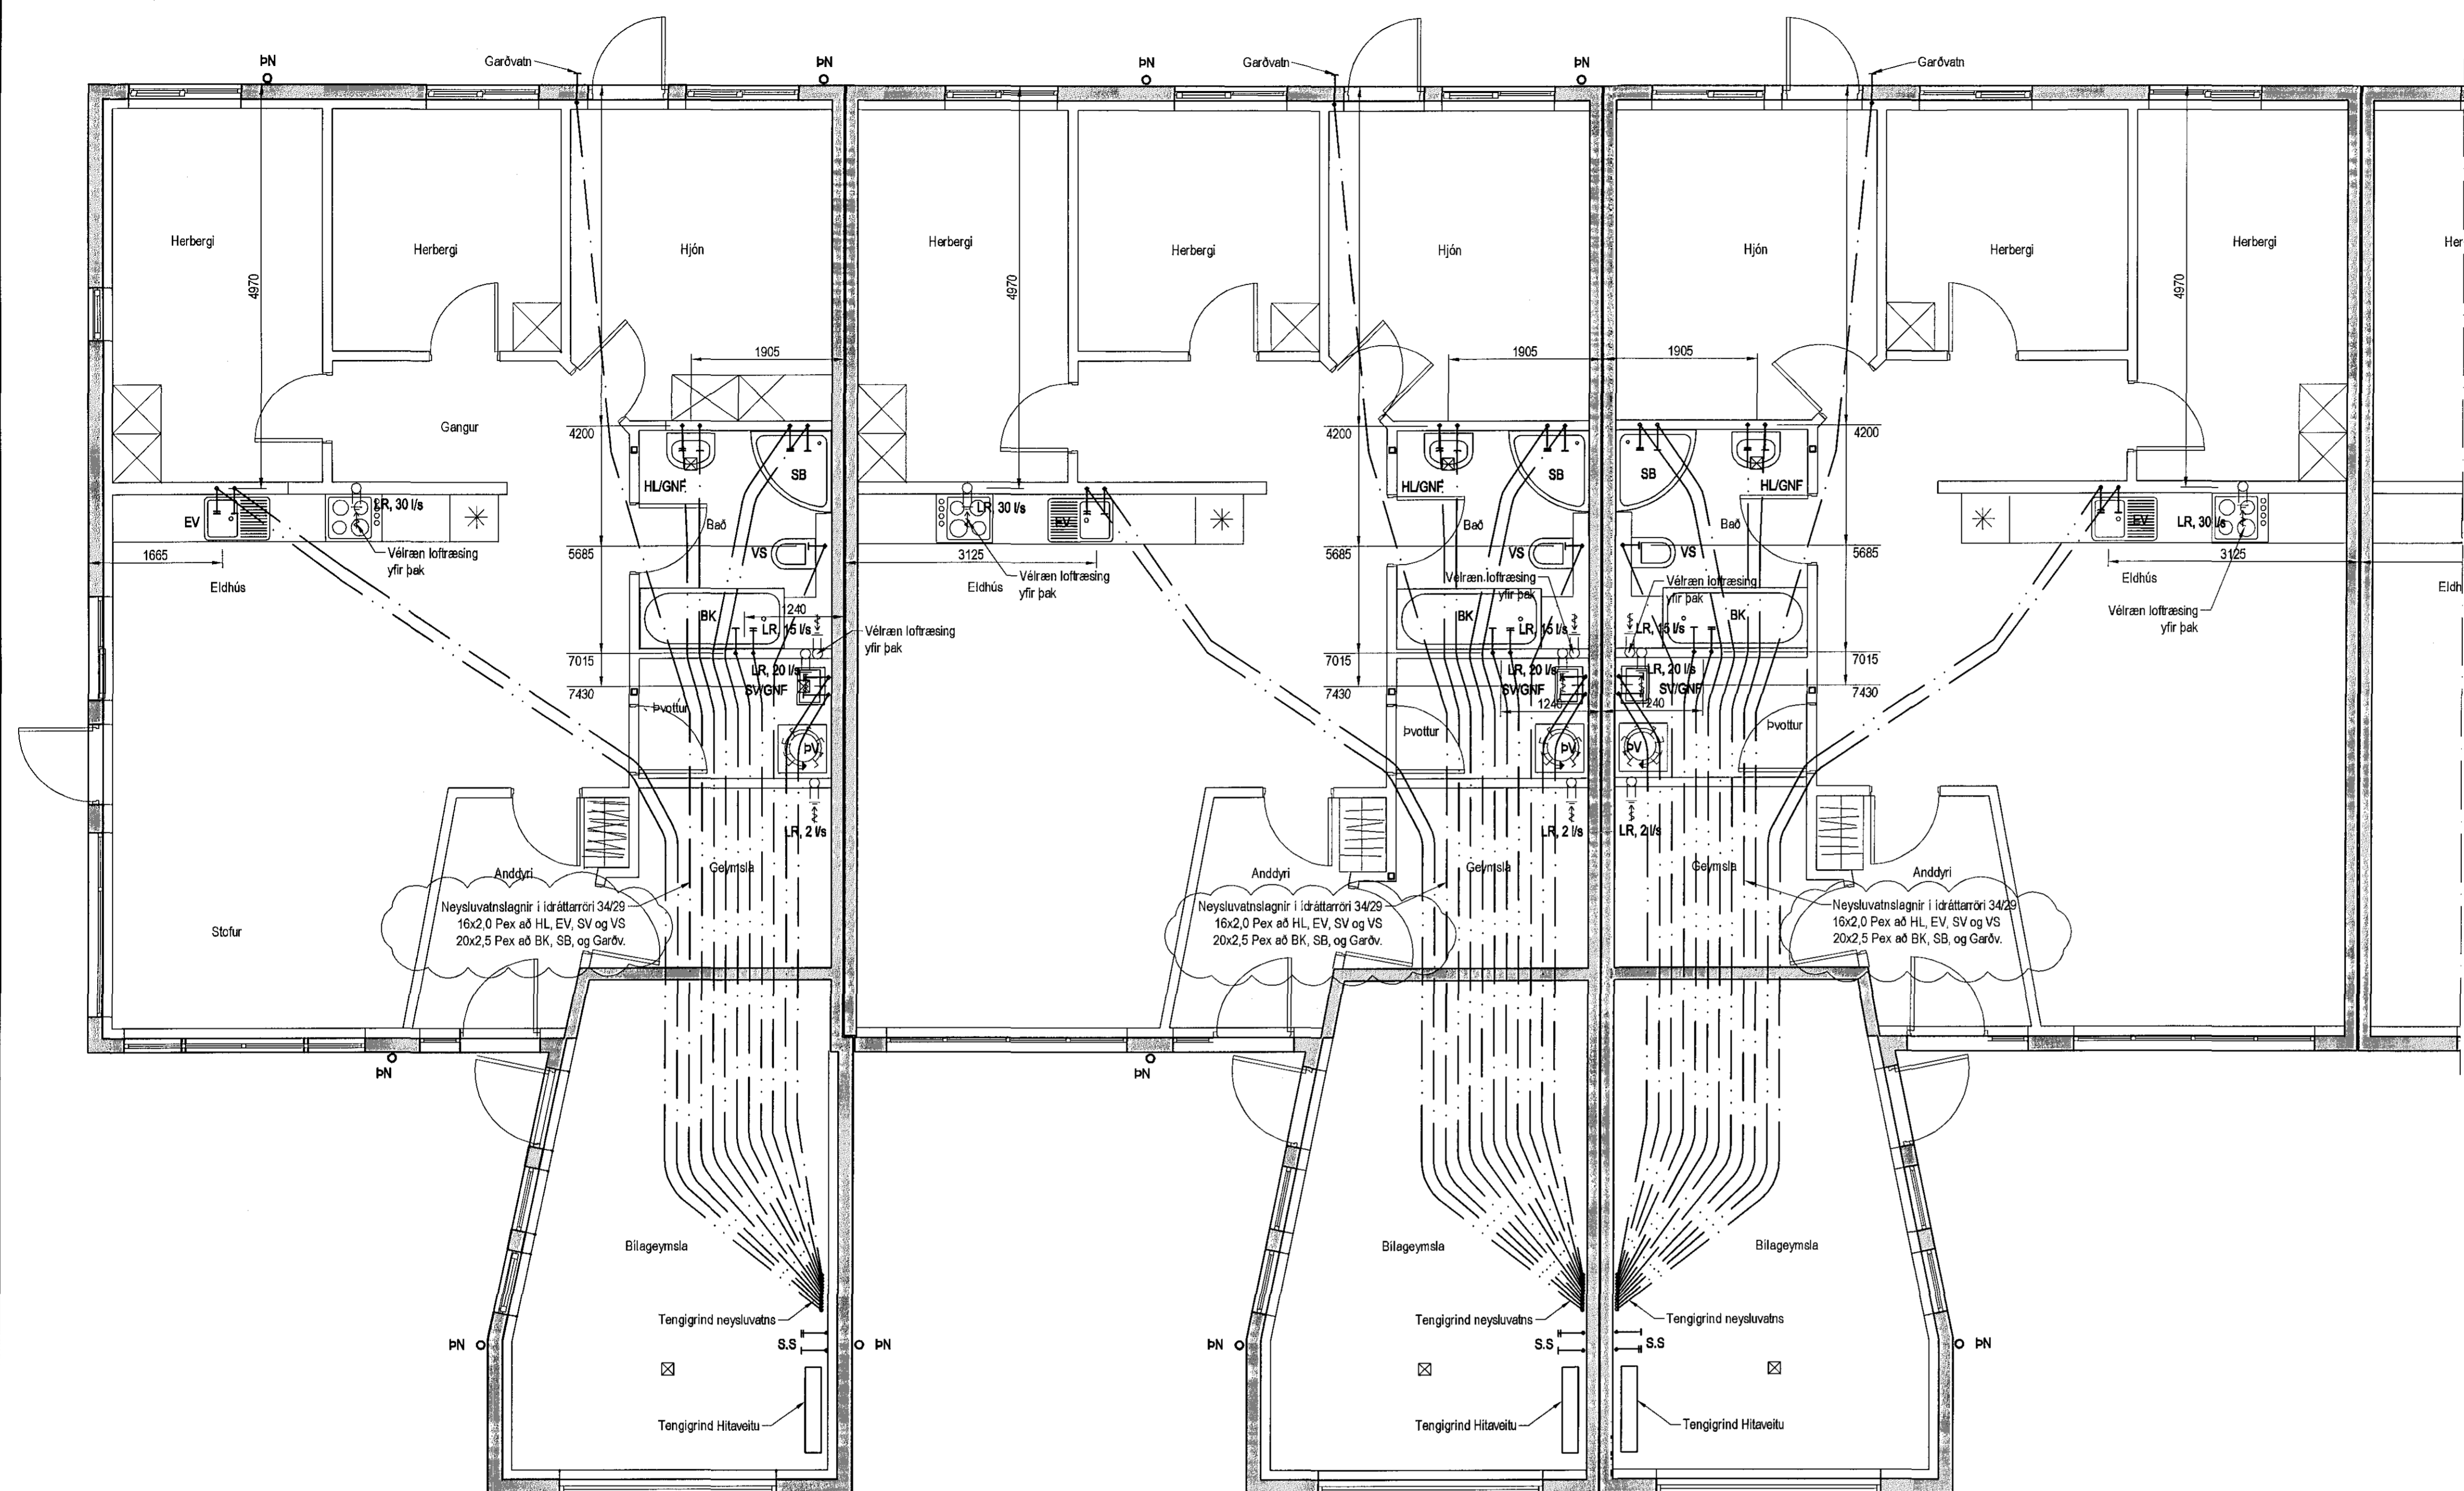

Neysluvatnslagnir 1. hæð, 1:50

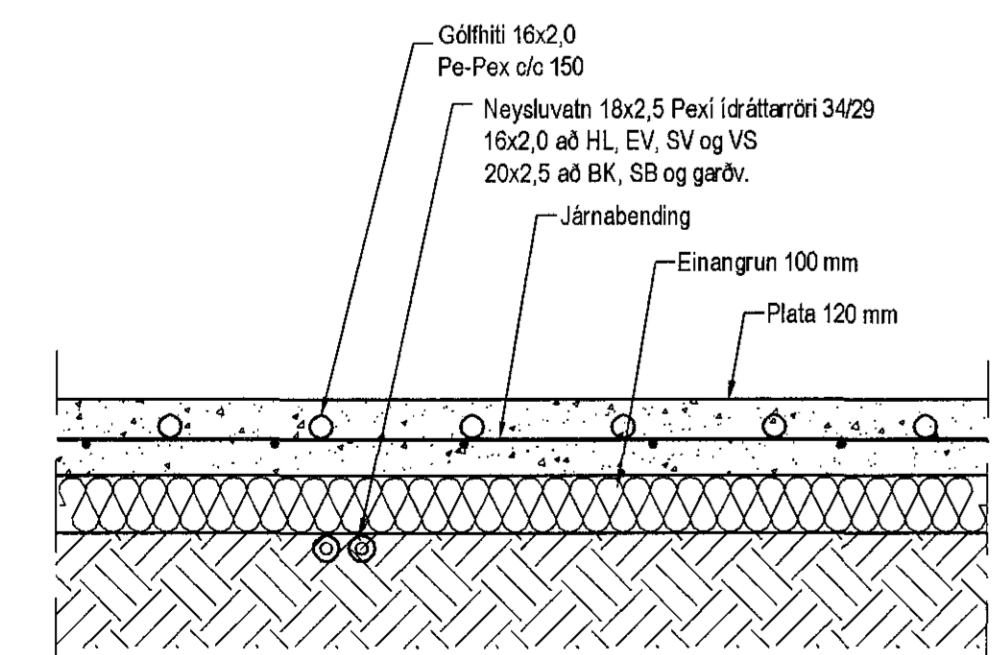

Hitavatlagnir og vatnslagnir. Snið í botnplötu bilageymslu, 1:10

Utgáfa	Breyting	Dagsetning	Hannað
B1	Pípustærðum breytt	20.05.2015	S.H.
<b>Sveinbjörn Hinriksson</b> Byggingafræðingur Kl. 160851-2529 Brekkugáta 8 Hafnarfirði Sími: 555-4008, 861-9851 Netfang: sveinb@simnet.is		Staður: <b>Klukkuvellir 28-38 Hafnarfirði</b> Skýring: <b>Neysluvatnslagnir</b>	
Hannað / Teiknað	Kvart:	Dagsetning	Verkr.
	1:50	28.5.15	05-15
		Teikn.nr.	2-04