Byggingafulltrúi Hafnarfjarðar
Móttekið þann
05 JUN 2015

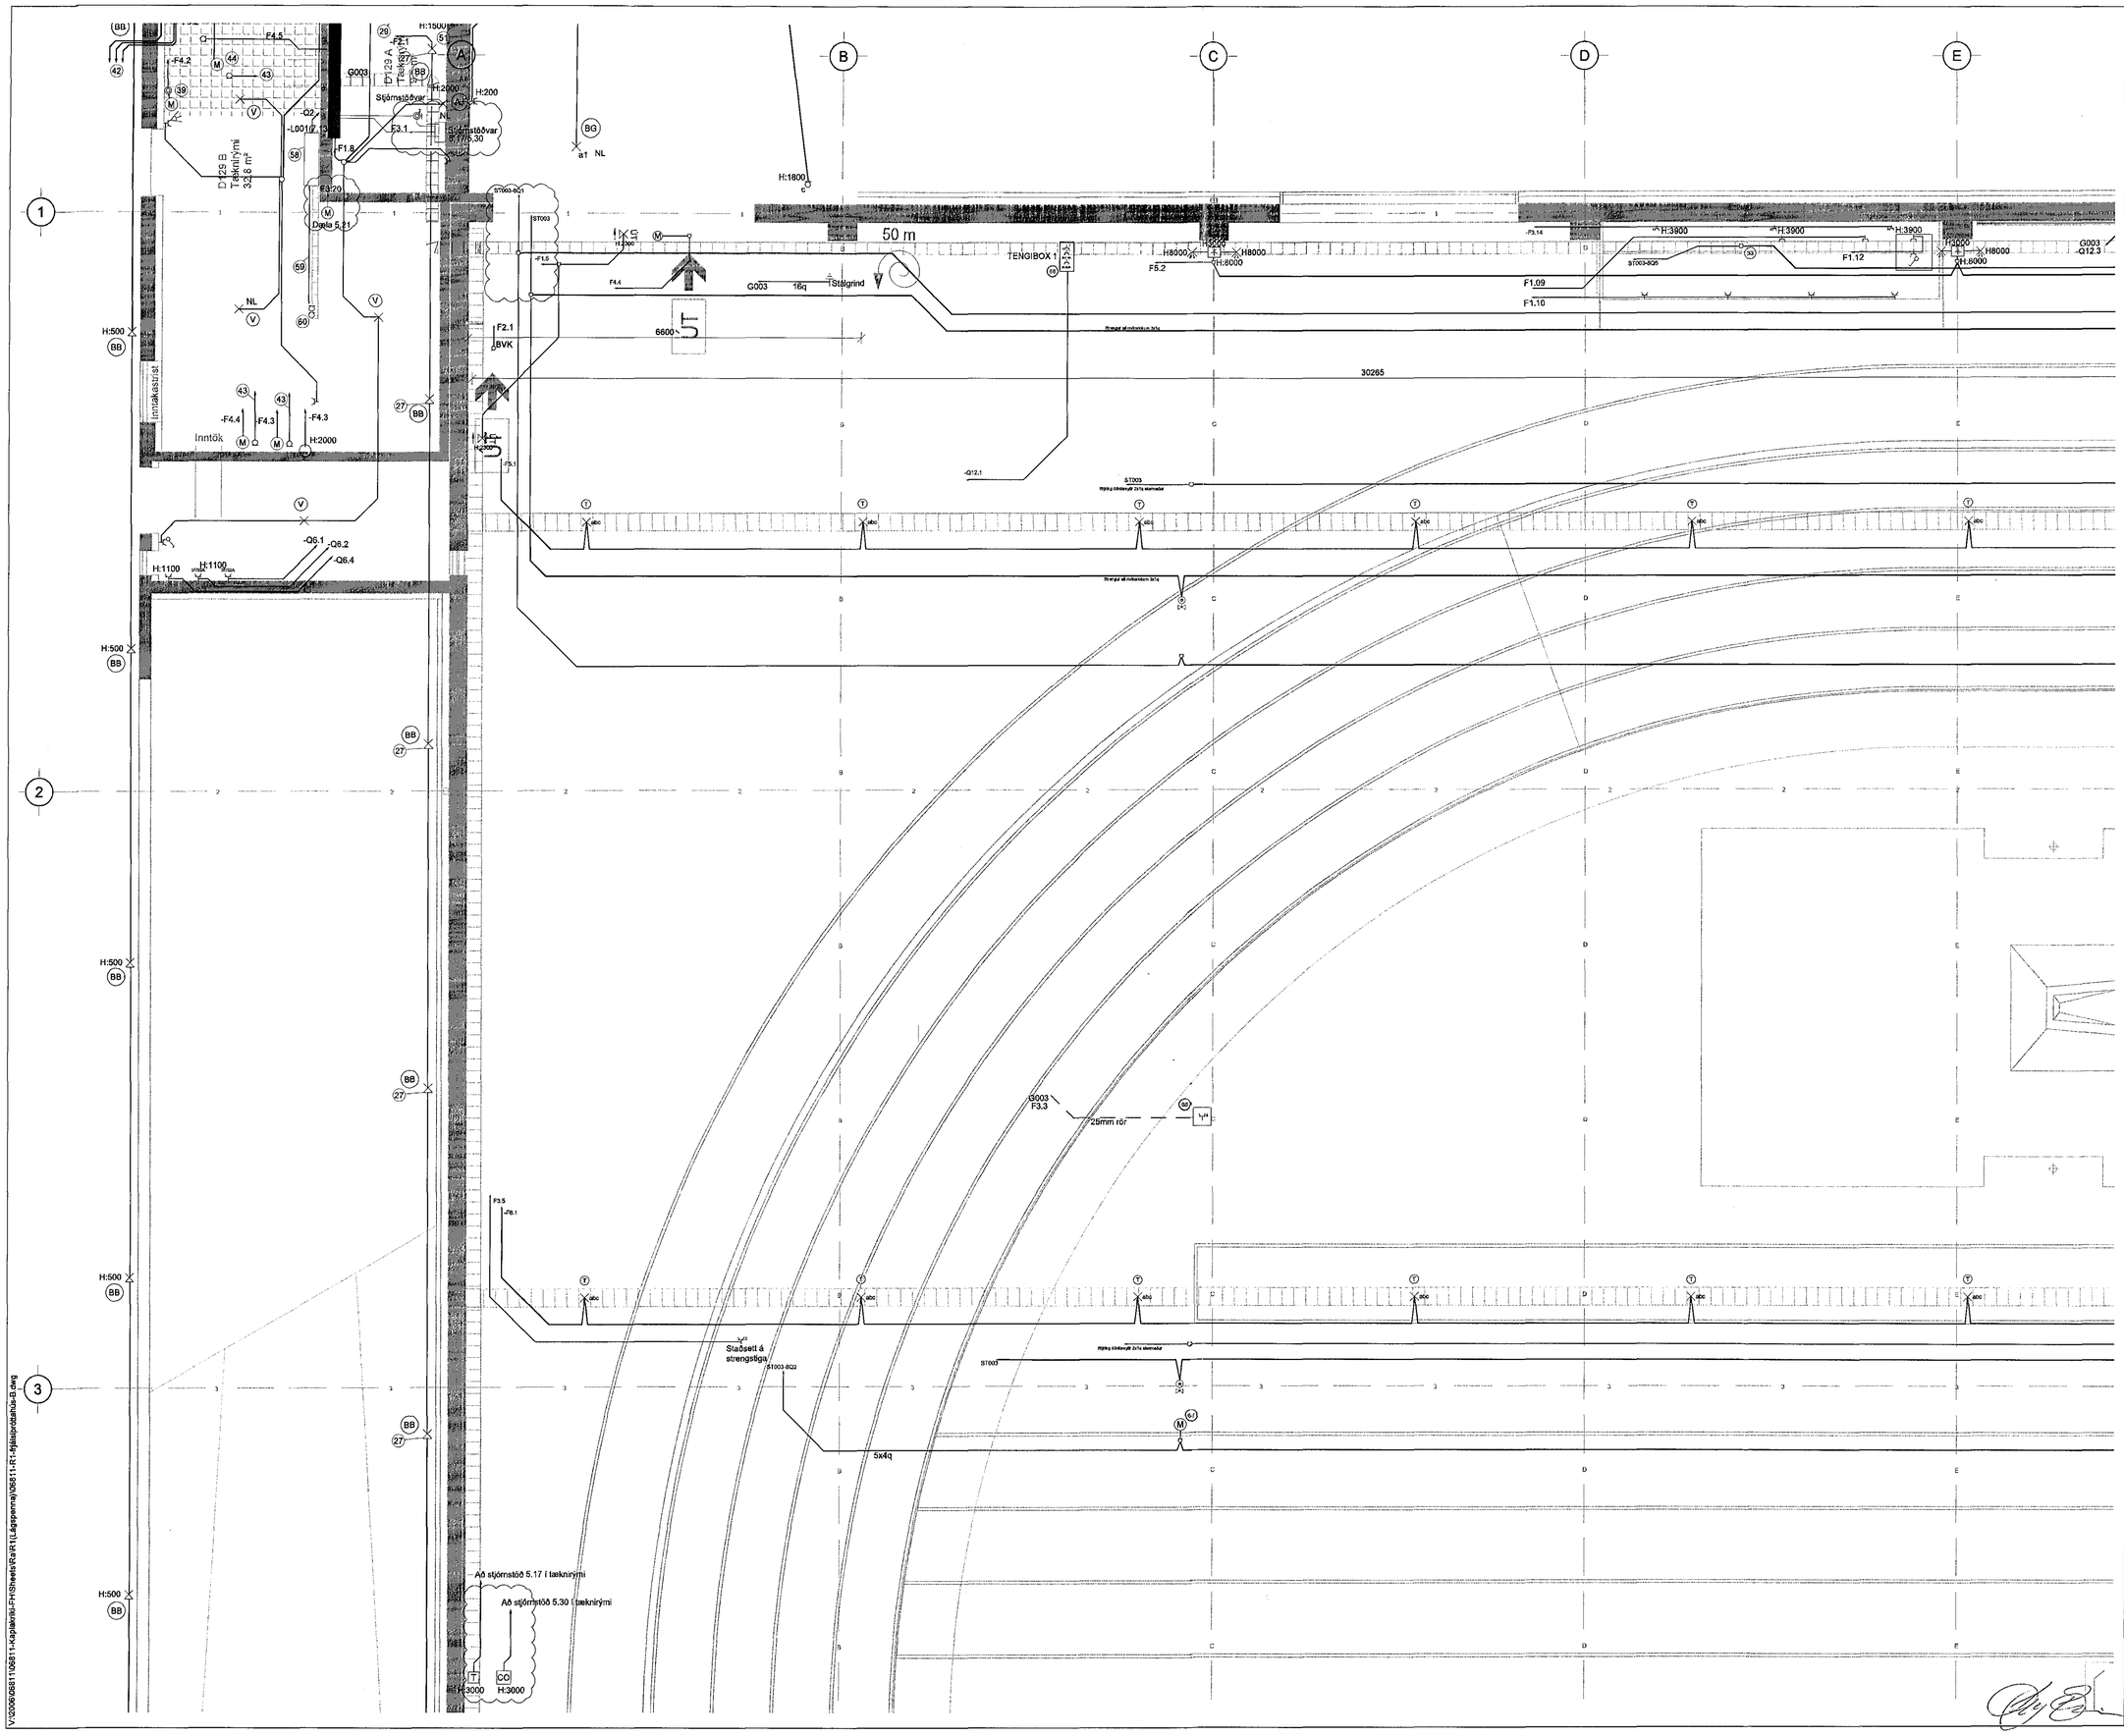

V:\2006\06811\06811-Kaplakriki-FH\Sheets\RafR1(Lágspenna)\06811-R1-frjálsíþróttahús-B.dwg

KAPLAKRIKI

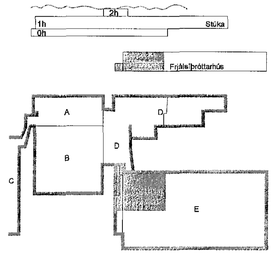

E	08.01.15	Blásarar færðir	BSG/ÓG
D	27.05.14	Reyndarteikning	BSG/ÓG
C	01.10.10	Útboð 4	BSG/ÓG
B	02.09.10	Greinamerkingar og NL	BSG/ÓG
A	17.09.08	Gólfdós færð til	SF/ÓG
Útg.	Dags.	Skýring	Hannað/Yfirfarið

VSB
VERKFRÆÐISTOFA
BÆJARHRAUN 20 · 220 HAFNARFJÖRÐUR · KENNIT. 710796-2899
vsb@vsb.is · Sími 585 8600 · Fax 585 8610 · www.vsb.is

Áritun sérhönnuðar
Örn Guðmundsson Kt: 220961 2739

Verkheiti
KAPLAKRIKI
HAFNARFIRÐI

Verkhluti
Rafkerfi
Lágspenna frjálsíþróttahús
Grunnmynd

Hannað	Teiknað	Yfirfarið	Kvarði		Stöð
RVK/HJ	RVK/HJ	ÓG	1:50	/ A1	-
Dags		Verknr.	Teikning		Útgáfa
18.03.2008		06811	B R101		E