


KAPLAKRIKI

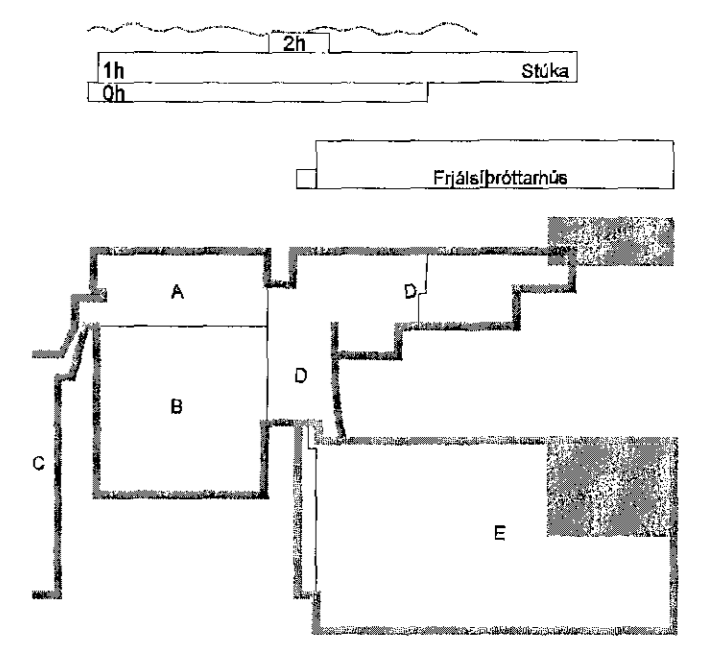

G	08.01.15	Blásarar færðir	BSG/ÖG
F	27.05.14	Reyndartekning	BSG/ÖG
E	01.10.10	Útbóð 4	BSG/ÖG
D	02.09.10	NL	BSG/ÖG
C	05.11.09	Box færð til	BSG/ÖG
B	13.10.09	Gólfbox másett	BSG/ÖG
A	17.09.08	Nýj gólfósa	SF/ÖG
Útg. Daga. Skýring			Hanna/Sýrfrana



VERKFRÆÐISTOFA

BÆJARHRAUN 20 · 220 HAFNARFJÓRÐUR · KENNIT. 710796-2899
vab@vab.is · Sími 585 8600 · Fax 585 8610 · www.vab.is

Ártun sérhönnuðar
Örn Guðmundsson Kt: 220961 2739

Verkefni
KAPLAKRIKI
HAFNARFIRÐI

Verkefni
Rafkerfi
Lágspenna frjálspróttahús
Grunnmynd

Hanna/Sýrfrana	Tekning	Yfirfarar	Kvali	Síða
RVK/HJ	RVK/HJ	ÖG	1:50	/ A1
Daga.	Verkefni	Tekning	B R103	Útgáfa
18.03.2008	06811	B R103		G

1 x 2 m
Opnast við brunaboð

Að stjórnsjóð 5.17 í tecknirými H:3000

V:20080681106811-Hafnarfjarðar-Fylgipróttanús (Lágspenna)06811-R:Frjálspróttahús-B.Öng