
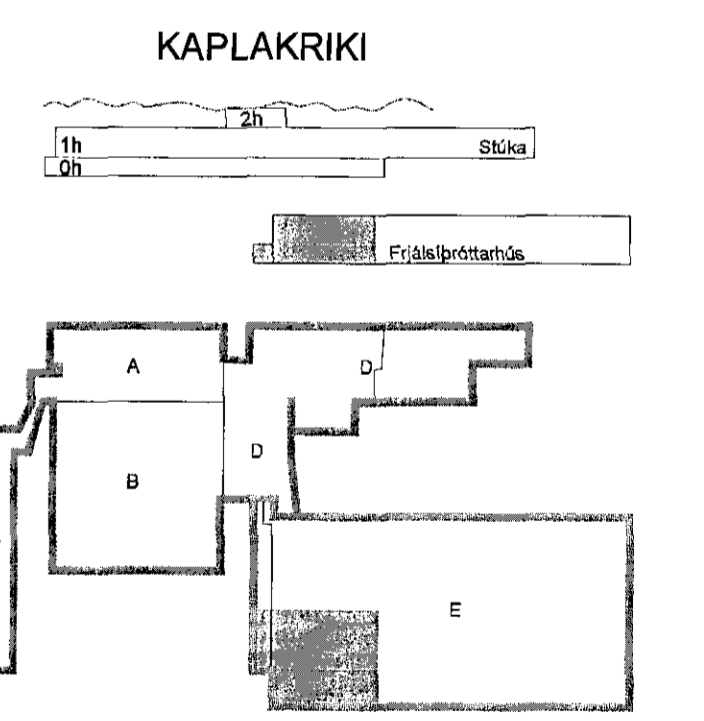


Bygginguáttir HAFNARFIRÐAR
 Modelkúð þétt
 0 5 JUN 2015

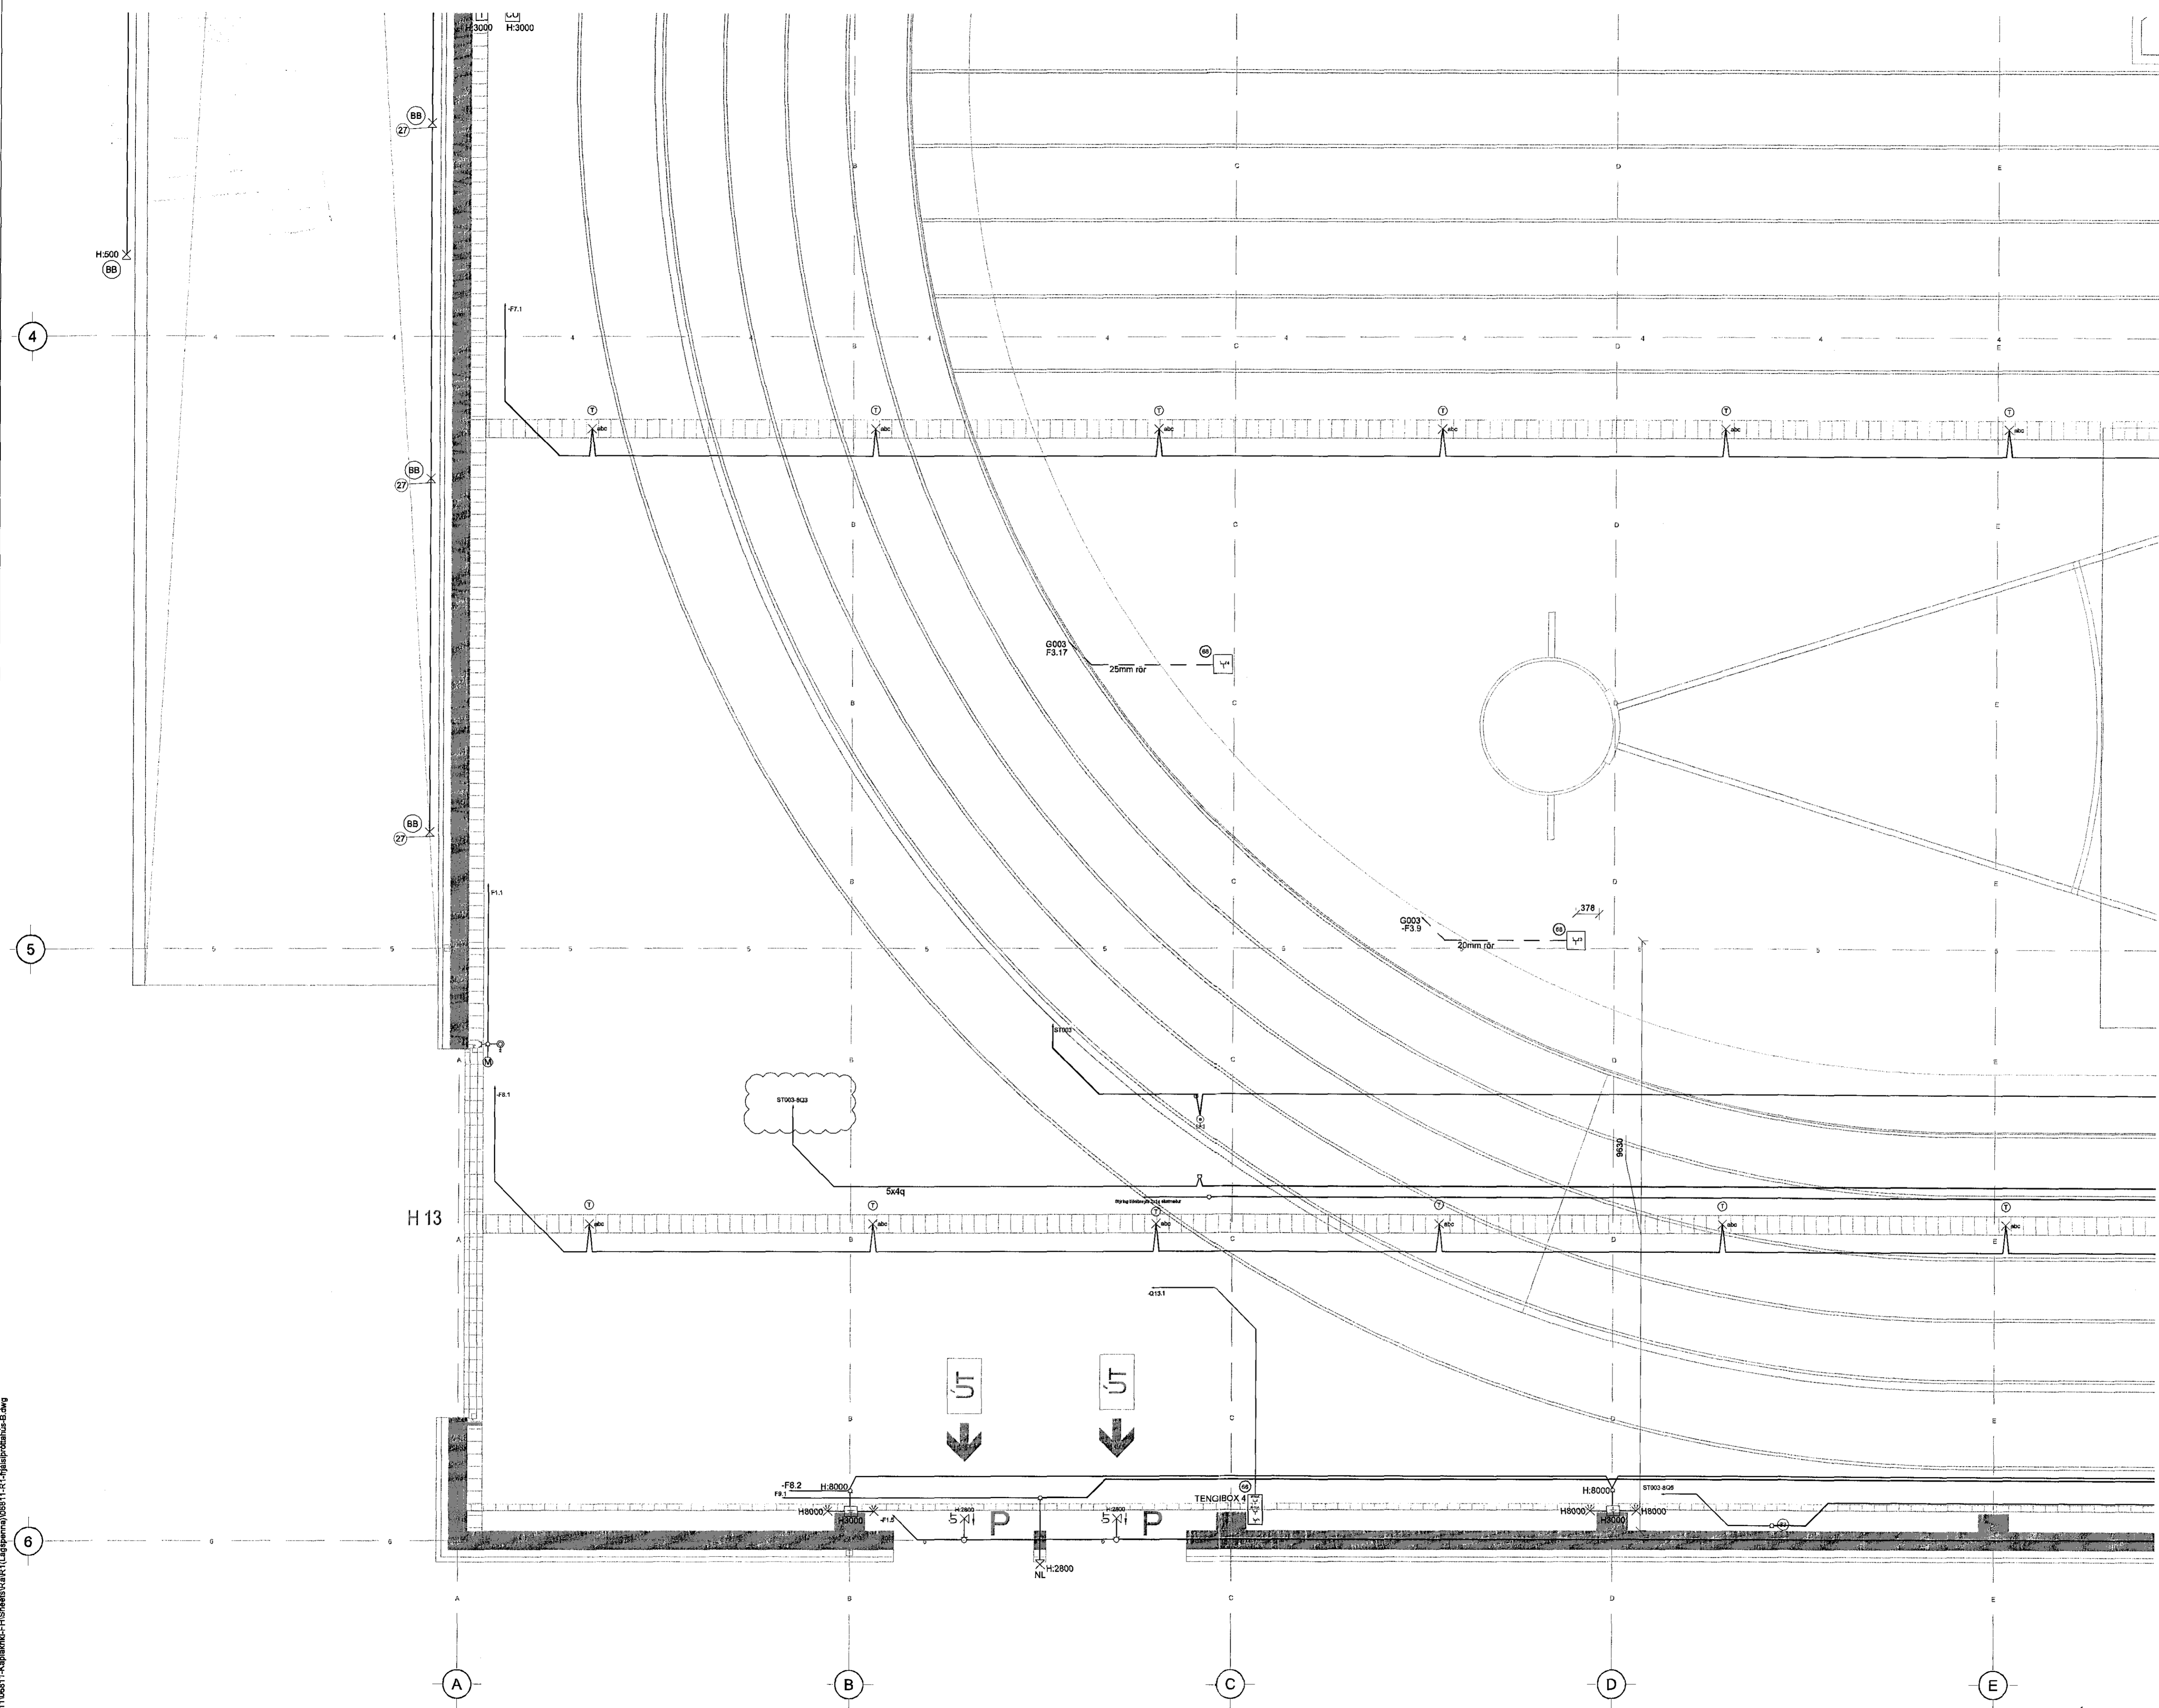

G	08.01.15	Bláskarar færdir	BSG/ÓG
F	27.05.14	Reyndartekning	BSG/ÓG
E	01.10.10	Úrboð 4	BSG/ÓG
D	02.09.10	Greinamerkingar og NL	BSG/ÓG
C	13.10.09	Gólfbox málsætt	BSG/ÓG
B	24.09.09	Rórum fjölgað	BSG/ÓG
A	17.09.08	Gólfstöð færð til	SF/ÓG
Útg.	Dags.	Skyring	Hannað/Yfirfarir

VSB
 VERKFRÆÐISTOFA

BÆJARHRAUN 20 · 220 HAFNARFJÖRÐUR · KENNIT. 710796-2899
 vsb@vsb.is · Sími 555 8600 · Fax 555 8610 · www.vsb.is

Áritun sérhönnuðar
 Örn Guðmundsson Kt: 220961 2739

Verkefni
KAPLAKRIKI
HAFNARFIRÐI

Verkefni
 Rafkerfi
 Lágspenna frjálshóttahús
 Grunnmynd

Hannað	Teknað	Yfirráð	Kvarði	Síða
RVKHJ	RVKHJ	ÓG	1:50	/ A1
Dags.	Verkefni	Teikning	Útgáfa	
18.03.2008	06811	B R104	G	

V:\2008\06811\06811-Kaplaáriki-FH\Shed\Rafrí (Lágspenna)\06811-R1-1\Hafnarfirði.dwg