
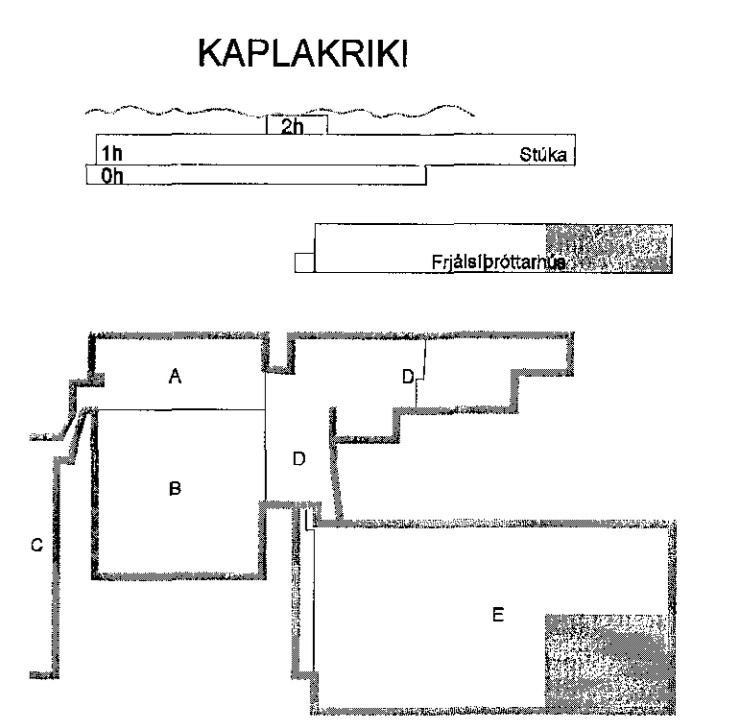


1 x 2 m
Opnast við brunaboö


05 JUN 2015

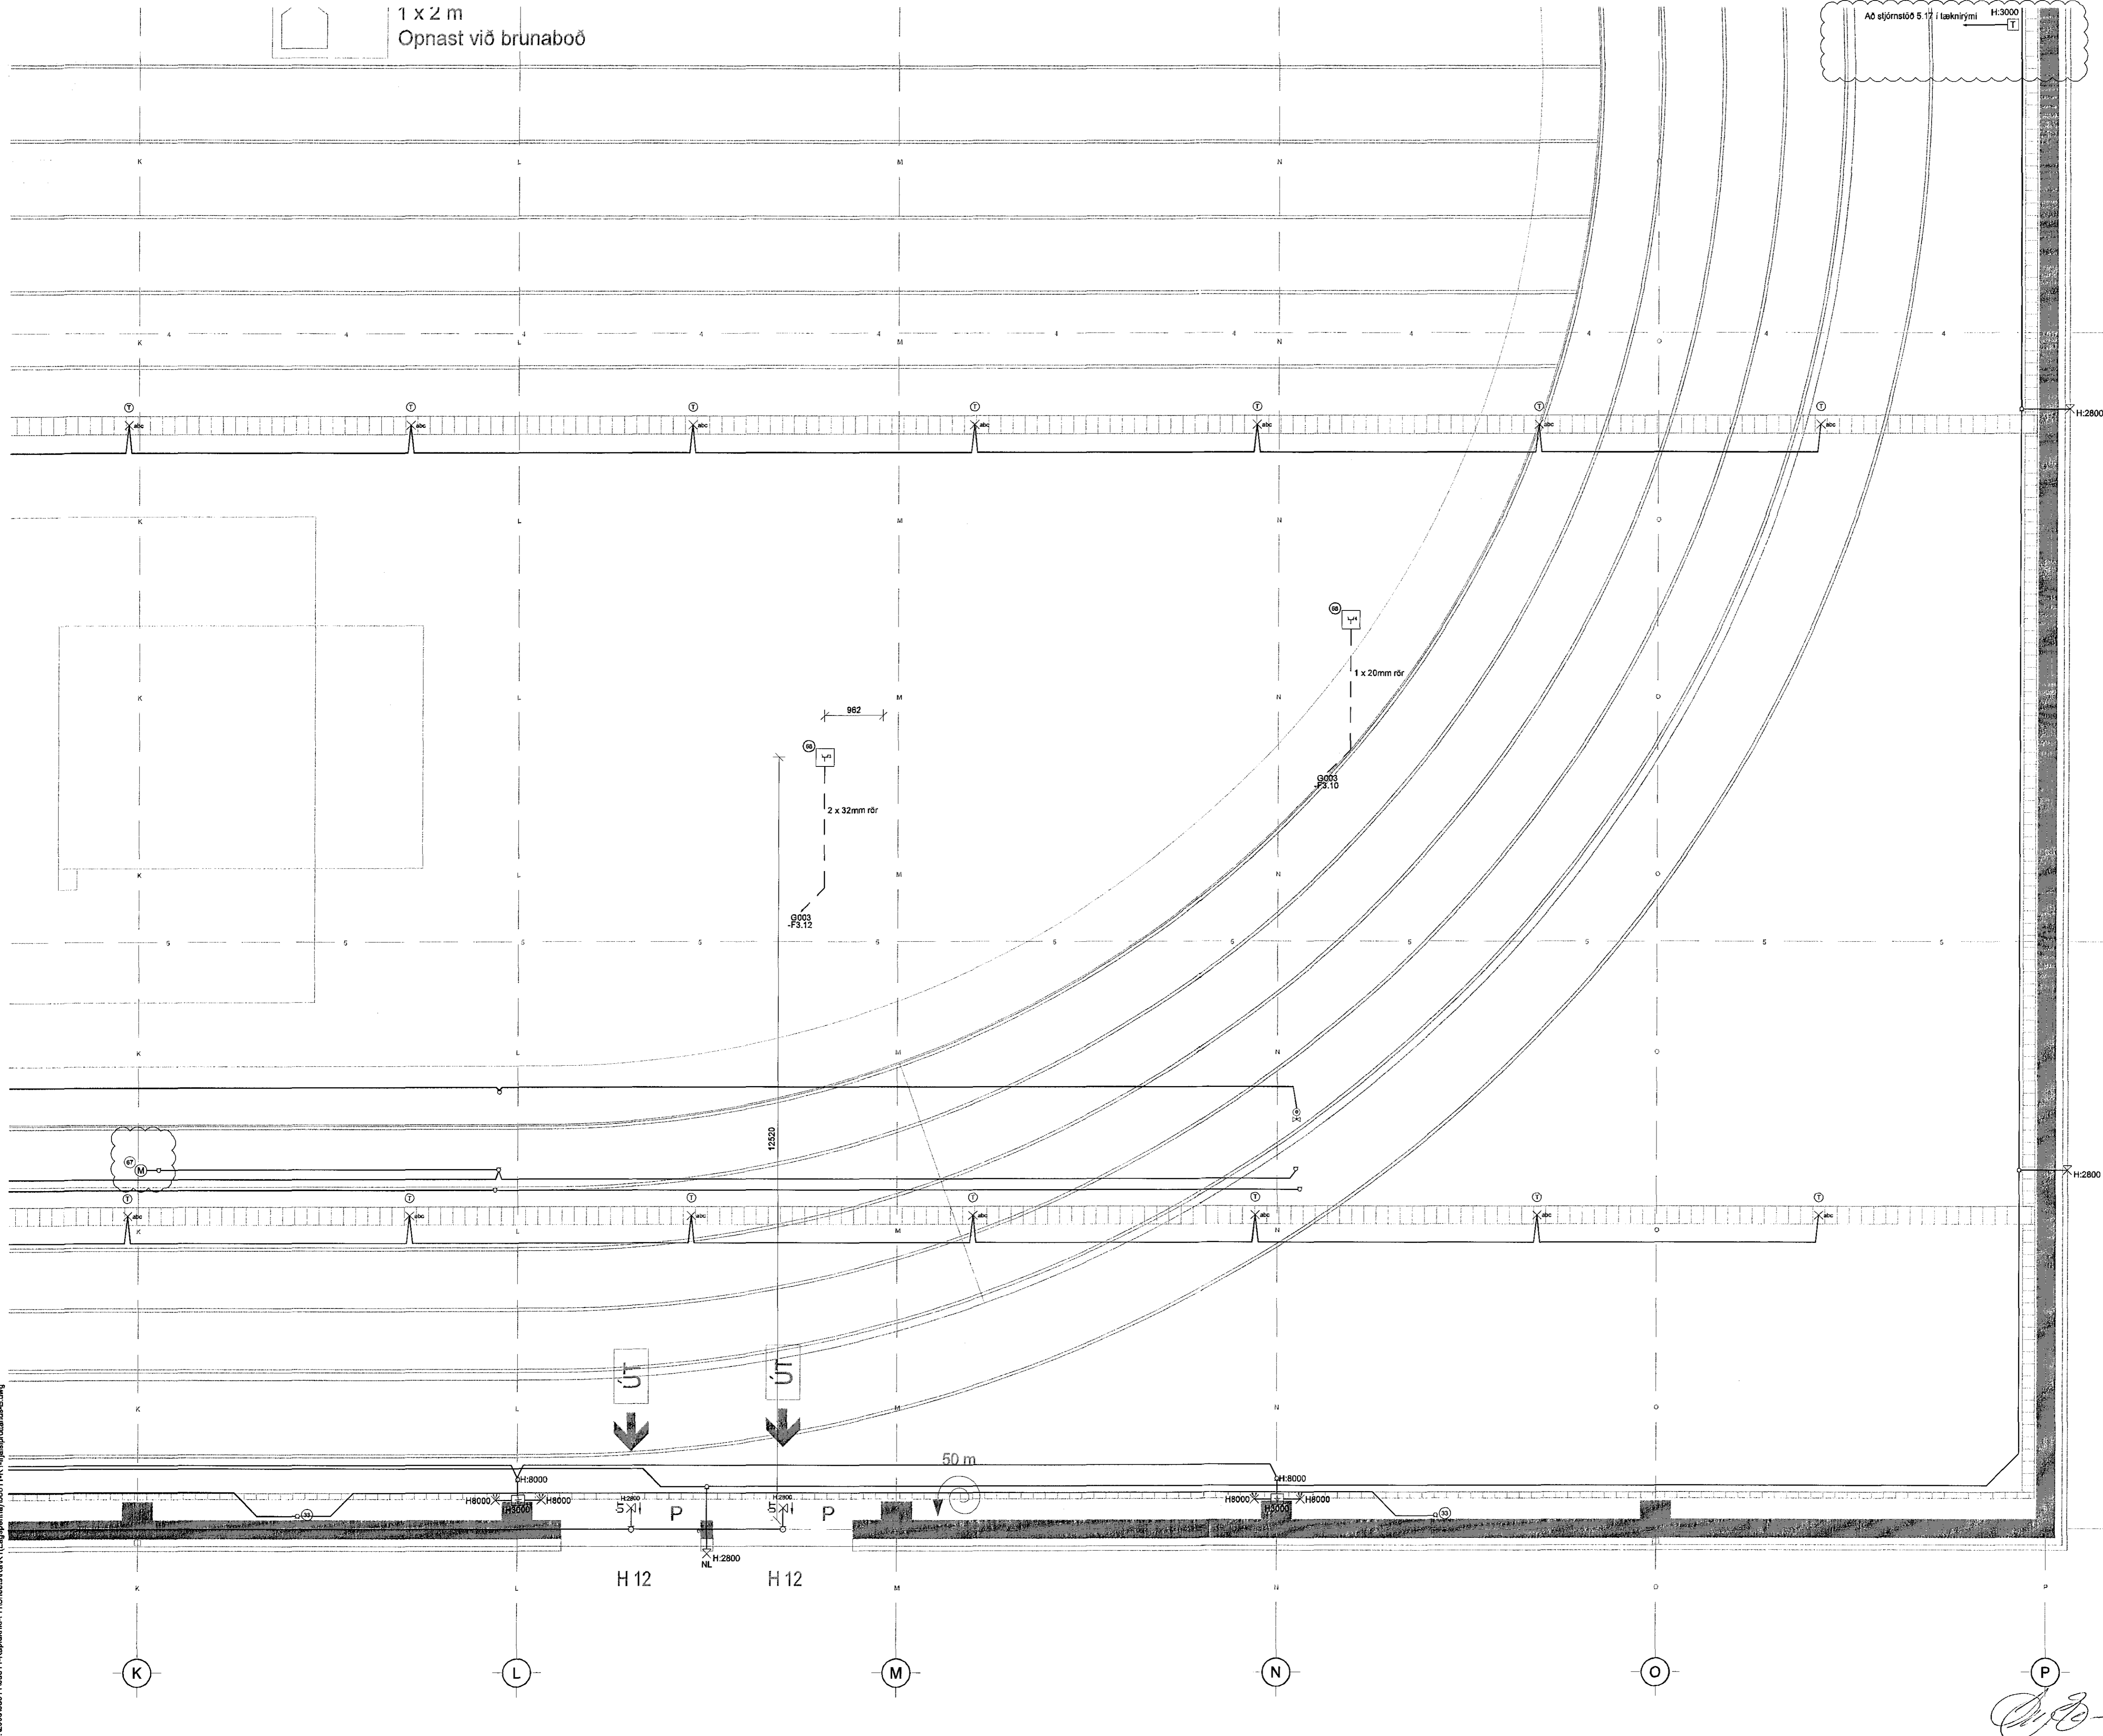

F	08.01.15	Bílsarar færðir	BSG/ÖG
E	27.05.14	Reyndartekning	BSG/ÖG
D	01.10.10	Útboð 4	BSG/ÖG
C	02.09.10	NL	BSG/ÖG
B	13.10.09	Gólfbox másett	BSG/ÖG
A	24.09.09	Bætt við gólfstós	BSG/ÖG
Útg. Dags.	Skiýring		Hannað/Yfirfarið

VS

VERKFRÆDISTOFA

B/EJARHRAUN 20 · 220 HAFNARFJÖRÐUR · KENNIT. 710796-2899
vab@vab.is · Sími 585 8600 · Fax 585 8610 · www.vab.is

Árinn sérhönnuðar
Örn Guðmundsson Kt: 220961 2739

Vershett:
KAPLAKRIKI
HAFNARFIRÐI

Verktíu:
Rafkerfi
Lágspenna frjálsþróttahús
Grunnmynd

Hannað	Teiknað	Yfirfarið	Kvarði	Síða
RVK/HJ	RVK/HJ	ÖG	1:50	/ A1
Dags	Verktíu	Teikning	Utgáfa	
18.03.2008	06811	B R106	F	

V:\2008\06811\06811-Kaplakriki-FH\Sheets\PAR1\Lágspenna\06811_P1.R - fjálförðunir.B.dwg