


Úr Gildi

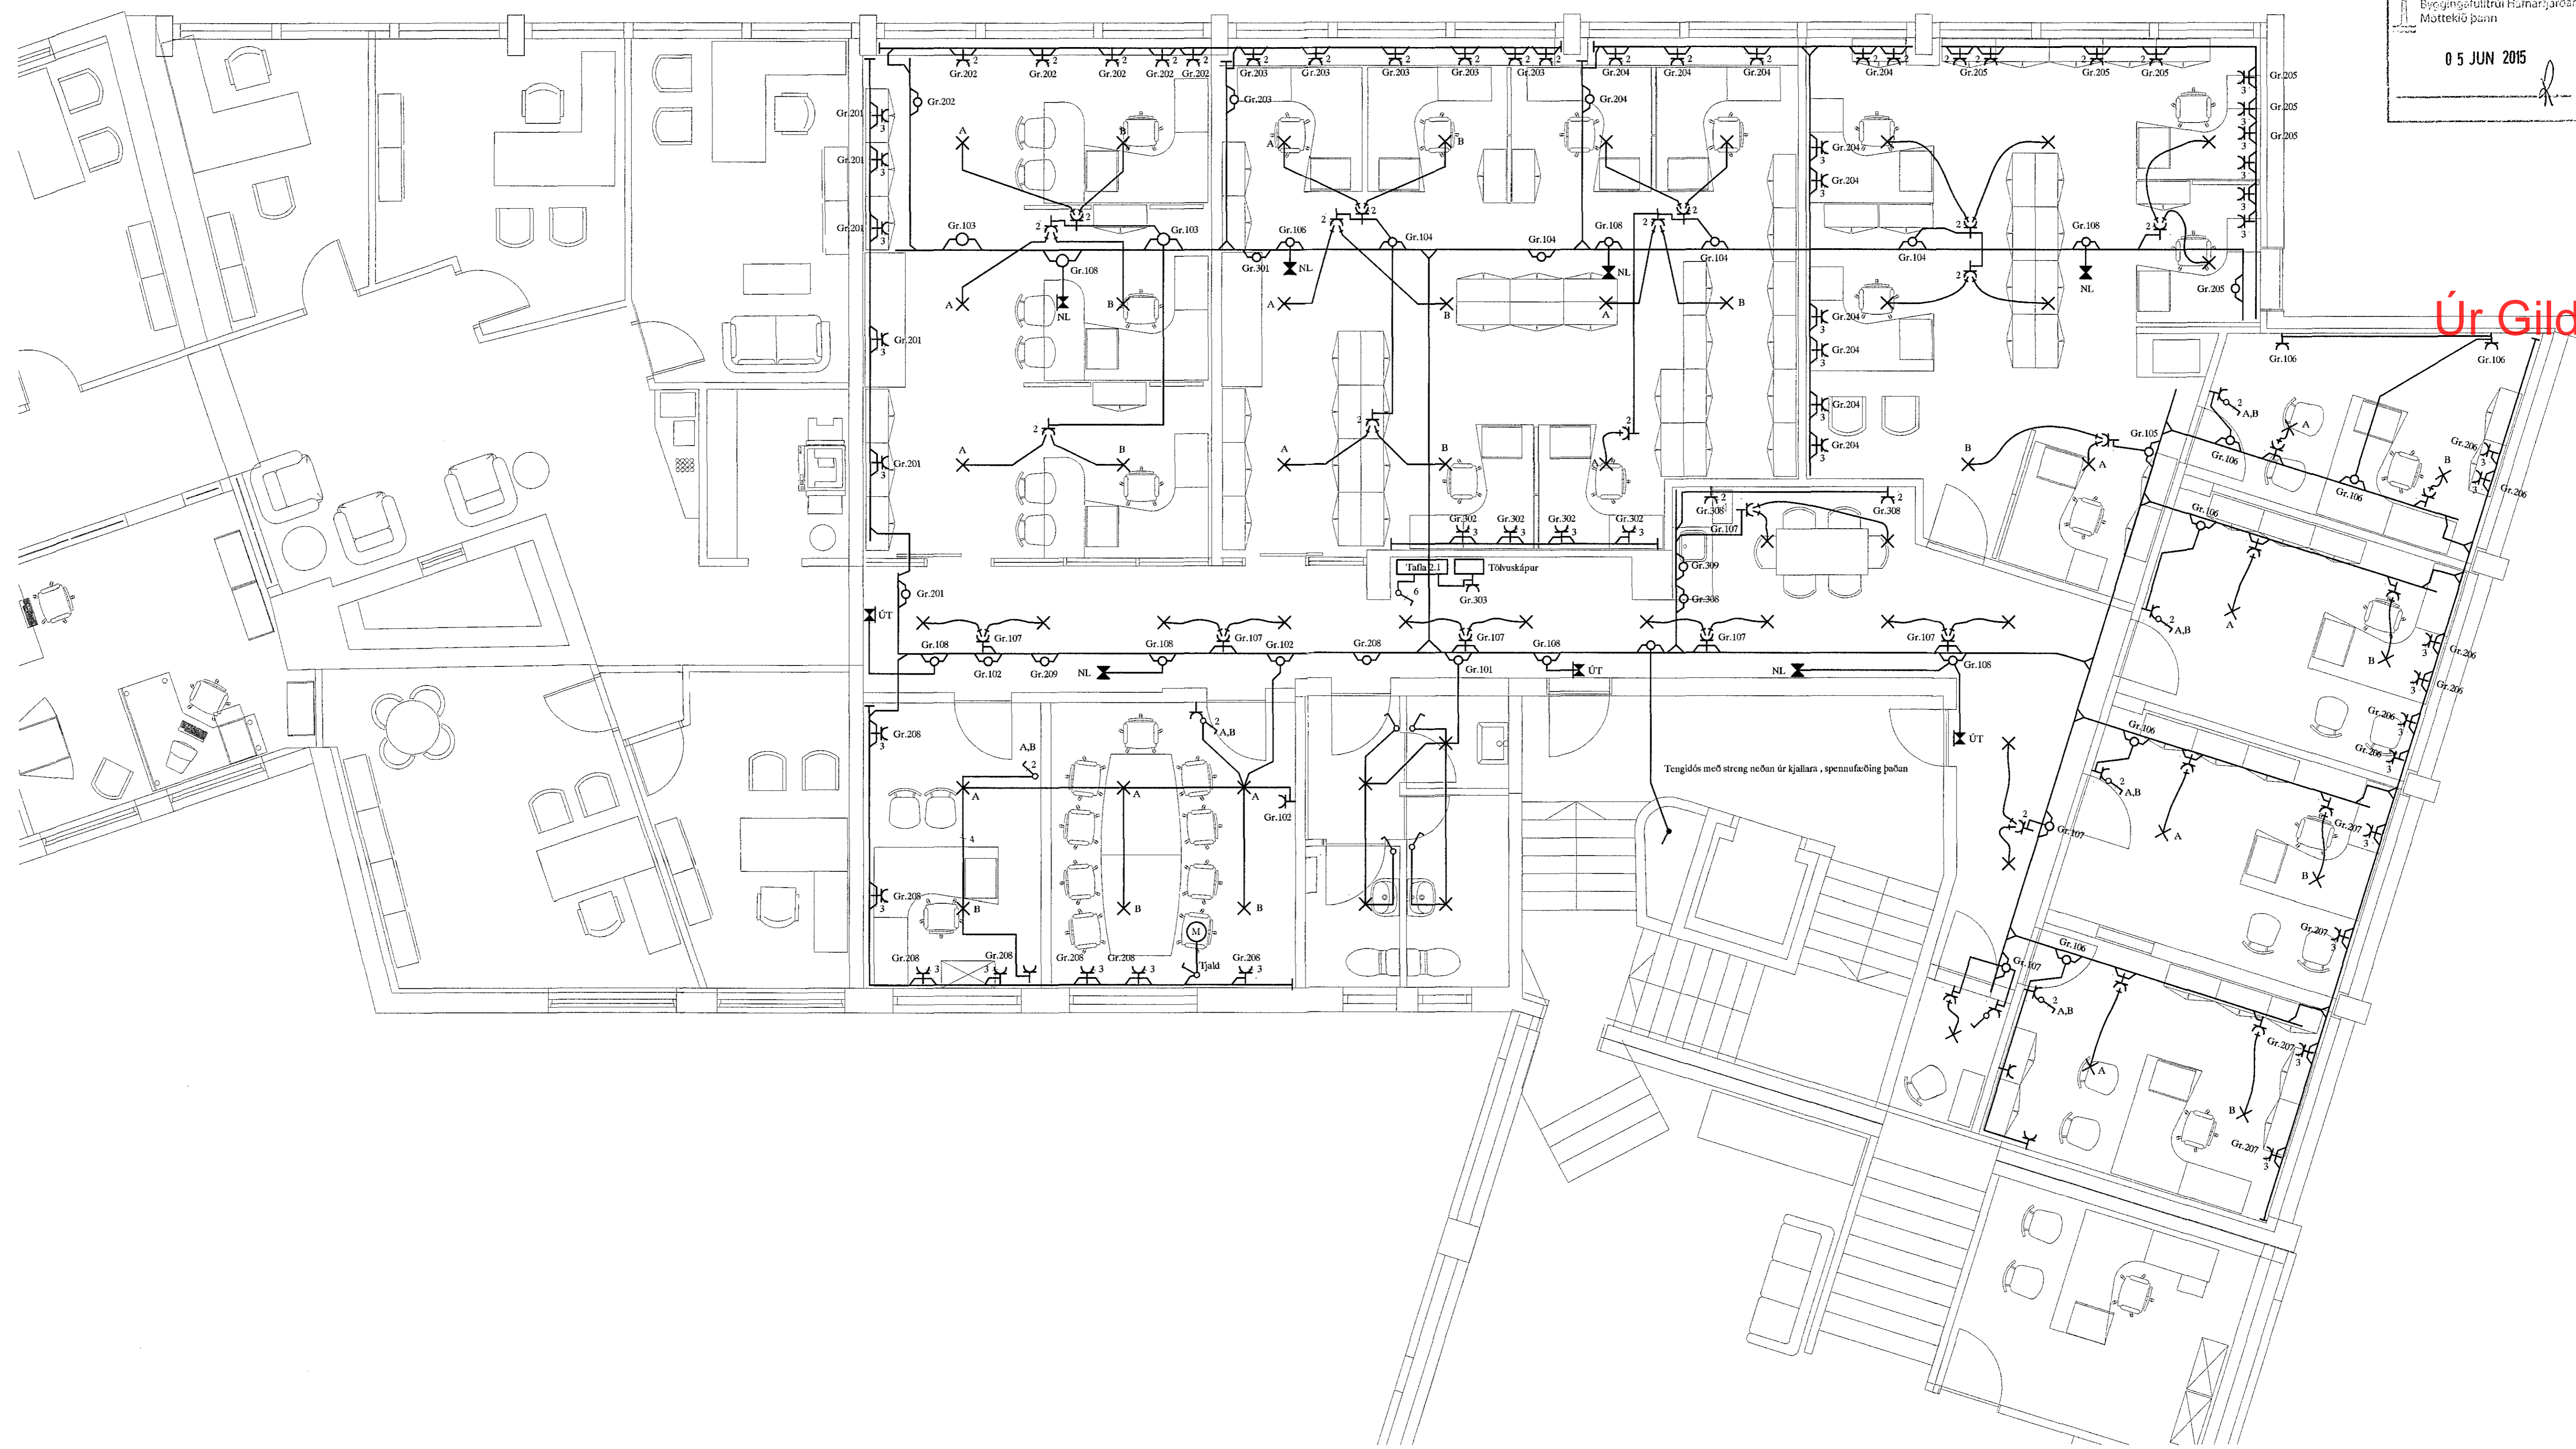

SKÝRINGAR

- LAGNIR ERU HULDAR 16mm PLASTPÍPUR OG TAUGAR 3x1,5 °
- HÆÐ Á ROFUM SÉ 105 sm.
- TENGLAR VID ROFA SÉU Í SÓMU HÆÐ OG ROFAR.
- HÆÐ Á TENGLUM SÉ 20sm.
- HÆÐ Á TENGLUM Í BÍLGEYMSLU SÉ 110sm.
- HÆÐ Á VEGGLJÓSUM YFIR VÖSKUM SÉ 210sm.
- MÁLSTRAUMUR ROFA SÉ 10A, EN TENGLA 16A.
- F = BÆJARSíMI, T+F = TÓLVA OG SíMI, L = LOFTNET
- ° = HITANEMAR F. GÓLFHITA HÆÐ = 160sm
- Ⓜ HÁTALARADÓSIR HÆÐ = 20sm, DS = DYRASÍMI HÆÐ = 130sm
- Ⓡ REYKSKYNJARI jóniskur
- Ⓡ_o REYKSKYNJARI optiskur
- Ⓜ HITASKYNJARI
- HREYFISKYNJARI ÞJÓFAVARNARKERFIS HÆÐ = V/LOFT

NEMA ANNARS SÉ GETID

Áritun aðalhönnuðar

B	14-07-15	REYNDARTEIKNING	B.F.T.	T.S.	220146-2439	STRANDGATA 8-10 HAFNARFIRÐI BREYTINGAR RAFLÖGN 2. HÆÐ TERA <small>S/F</small>	<small>RAFMAGNISVERKFRÆÐISTOFA</small> <small>EDMUND BELLERSEN</small> <small>RAFMAGNISLEIKNIR</small> <small>SÍMI 5697388</small> <small>TRAUSTR EYVINDSSON</small> <small>RAFMAGNISREPER</small> <small>SÍMI 5697399</small>	SKV.	1:50
A	13-11-04	VINNUTEIKNING	B.F.T.	T.S.	220146-2439			TEIKNING	1
ÚTG.	DMGR.		TEIKN.	HANNAÐ	SAMÞYKKT	KENNTALA	TR. 1	AP 2	ÚTCL. B