



TAFLA 2.1

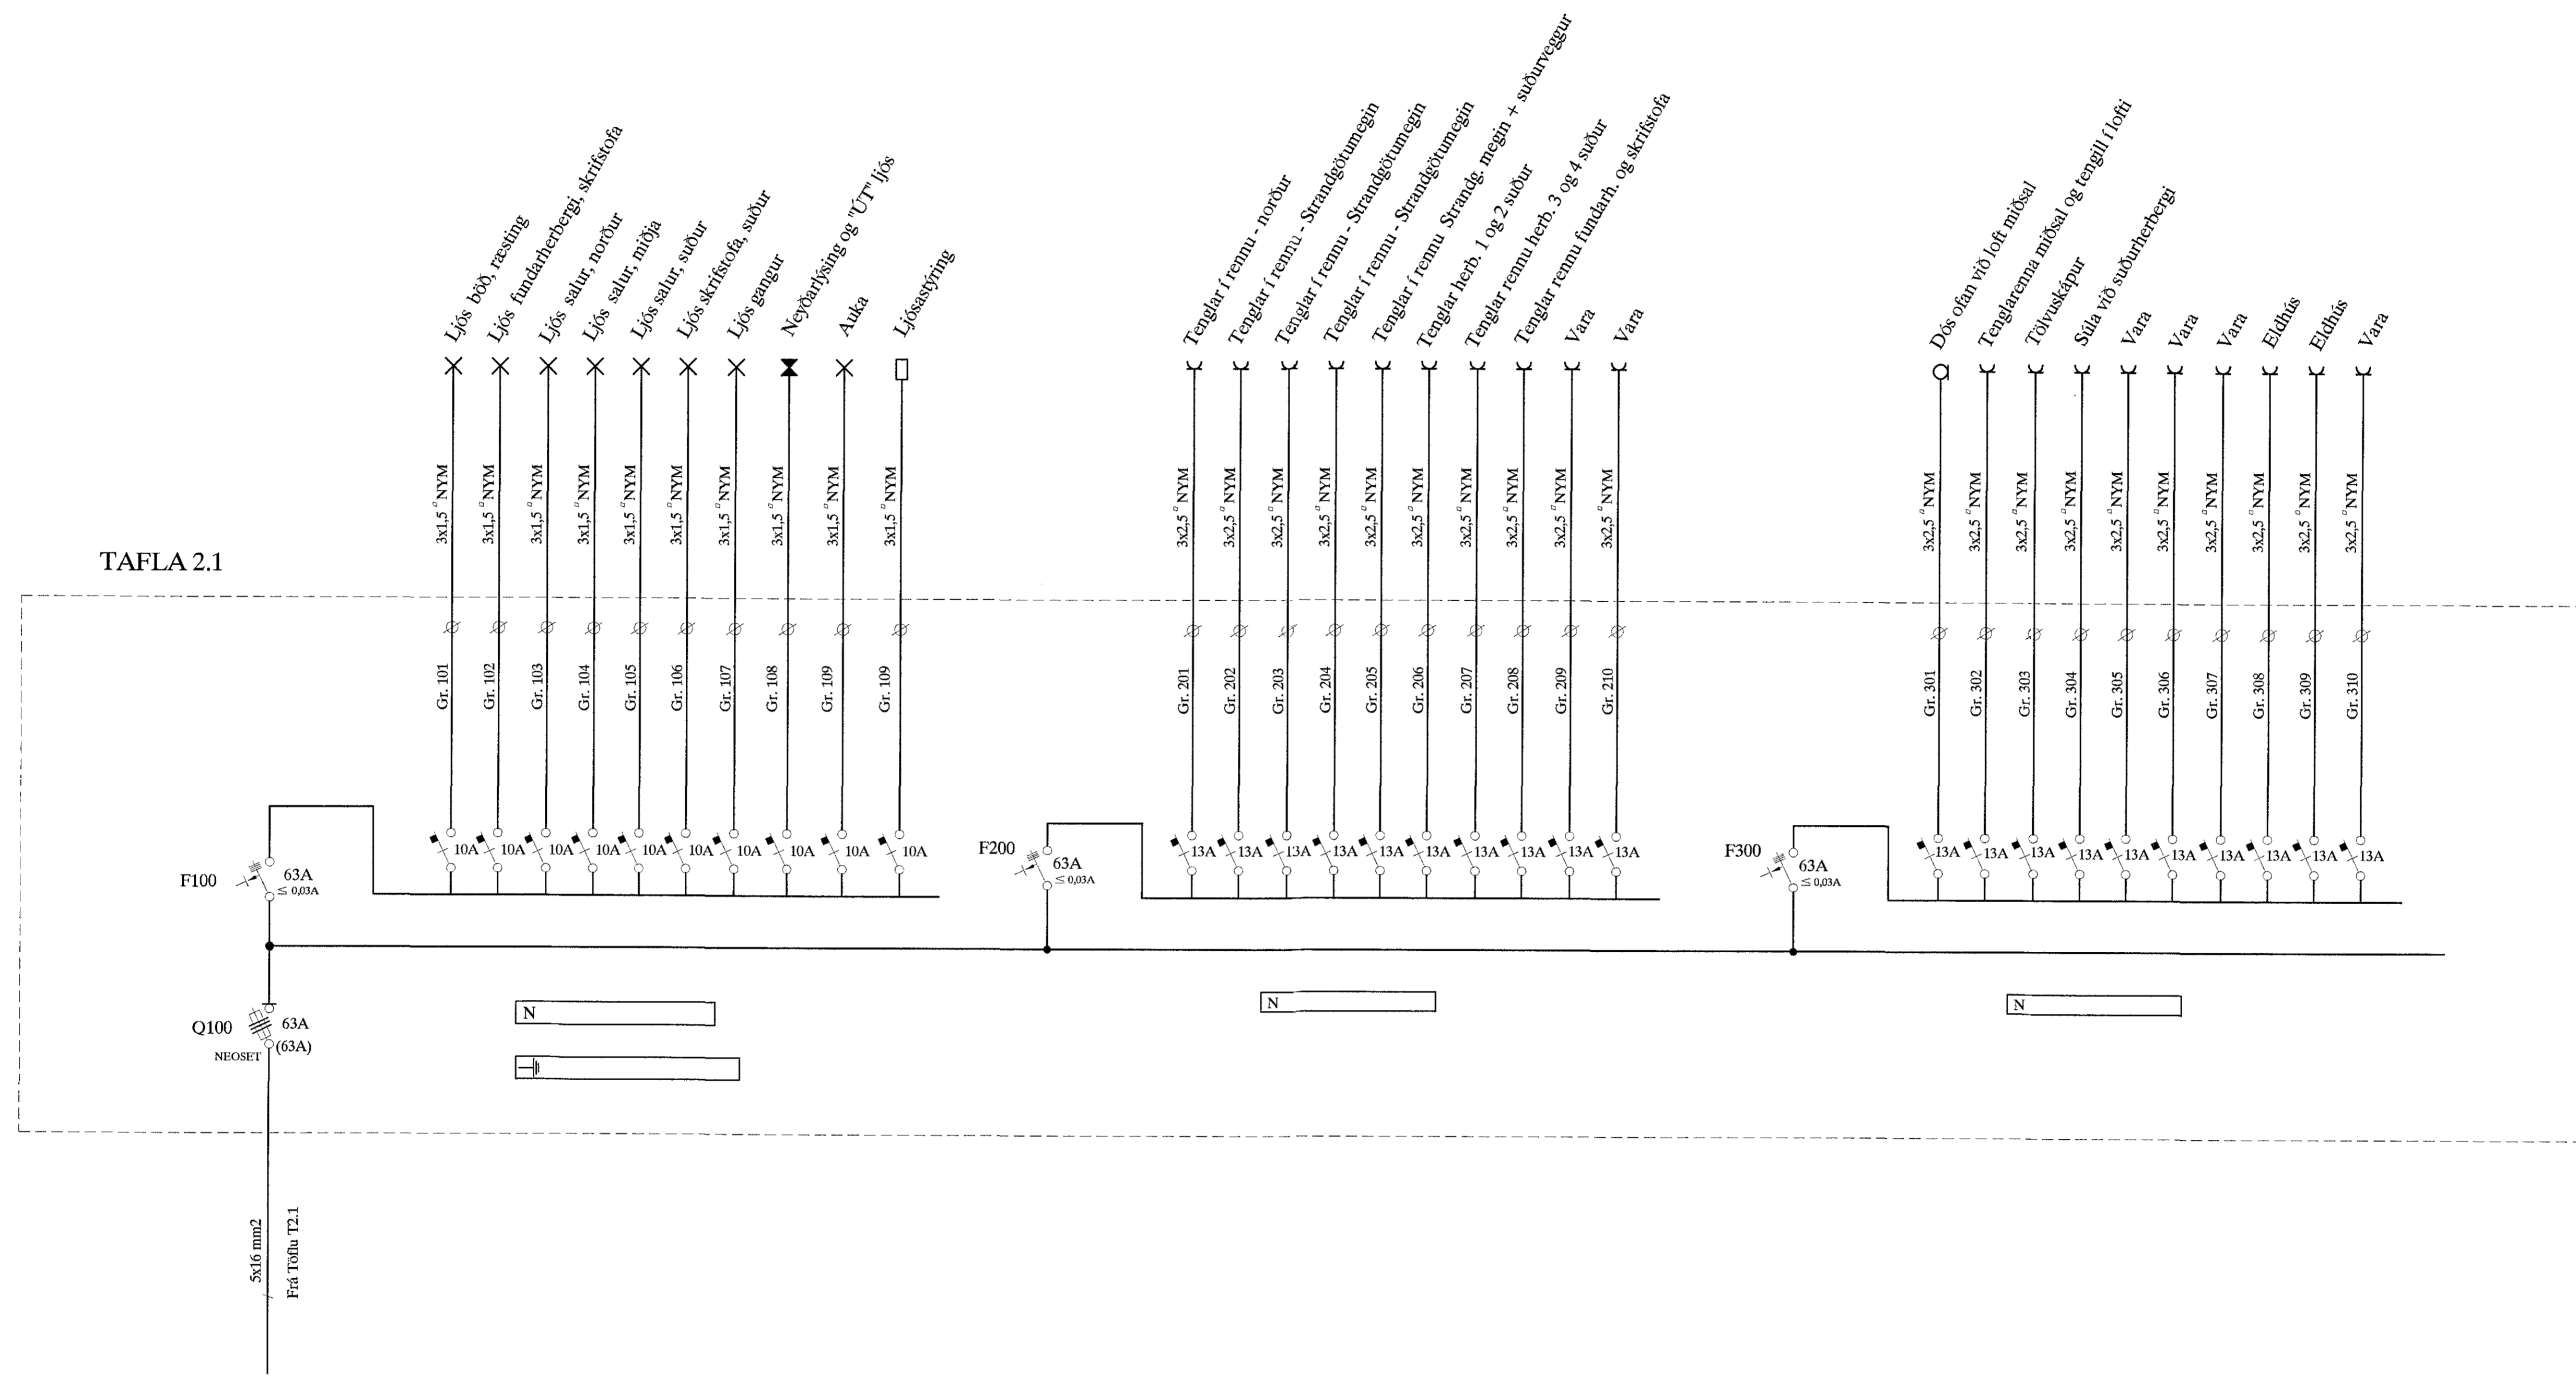

Áritun aðalhönnuðar

				STRANDGATA 8-10 HAFNARFIRÐI		MÖV	
				BREYTINGAR		TEIKNAN	
				EINLÍNUMYND AF TÖFLU		2	
B	14-07-15	REYNDARTEIKNING	B.P.T.	T.S.	220146-2439	SÍÐASTA TSK.	
A	13-11-04	VINNUTEIKNING	B.P.T.	T.S.	220146-2439	TNS. 2 AF 2	
ÚTG.	DAGS.		TEIKN.	HANNAÐ	SAMDYKKT	KENNTALA	ÚTG. B
						TERA s/p RAFMAGNSVERKFRÆÐISTOFA EDUND BULLERSEN SIMI 5687388 TRAUÞI SVENÞÓRSSON RAFMAGNSIENFR. SIMI 5687390	

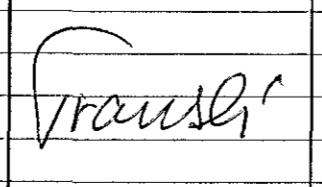