SNIÐ Æ 1:20 B2 -05 B2 -06




SNIÐ Æ1 1:20 B2 904




SNIÐ Ö 1:20 B2 -05 B2 -06

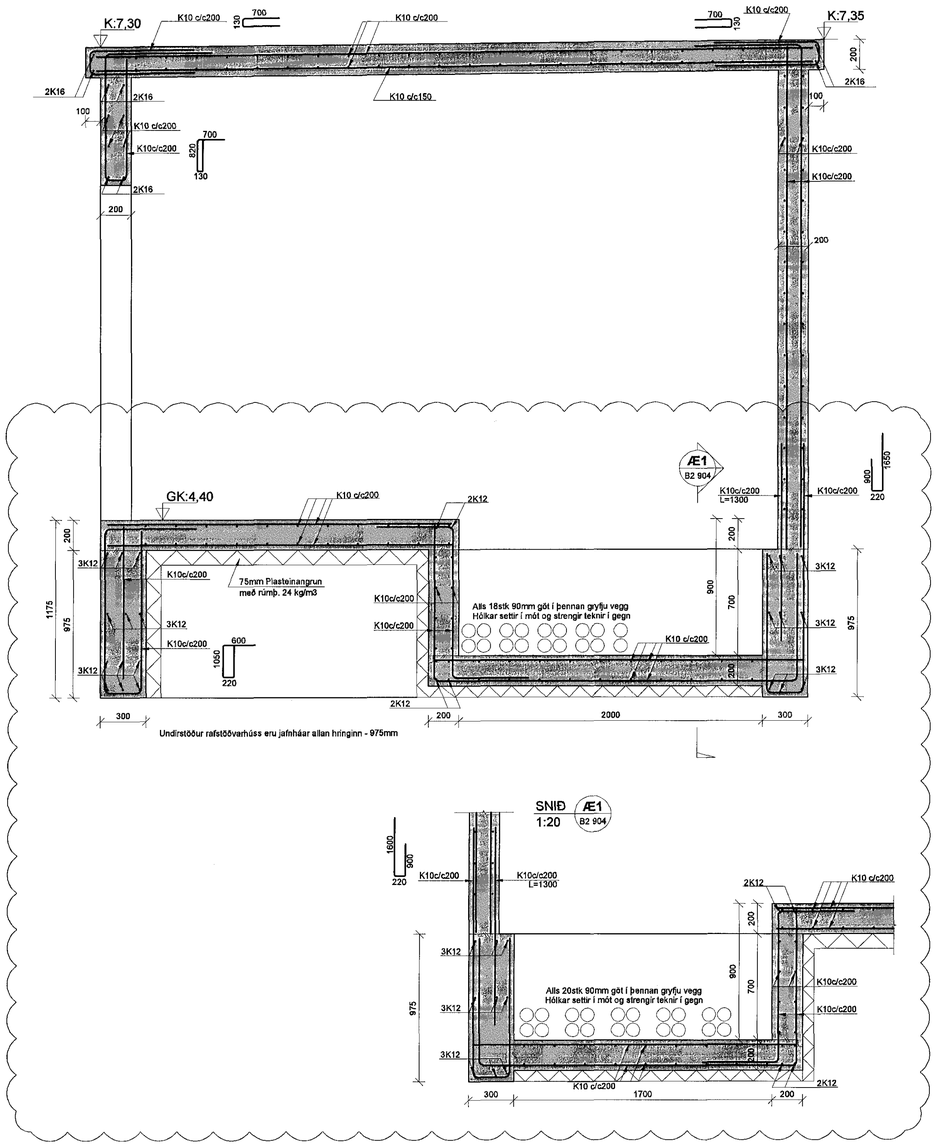


SNIÐ Z 1:20 B2 -01 B2 -02




SNIÐ Þ1 1:20 B2 -01 B2 -02

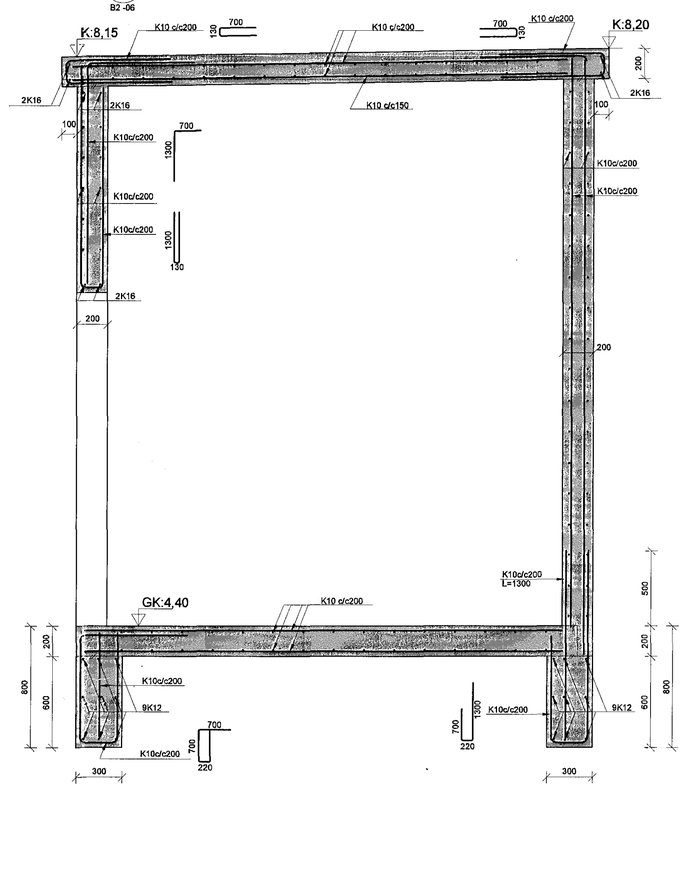


SNIÐ Þ2 1:20 B2 -01 B2 -02

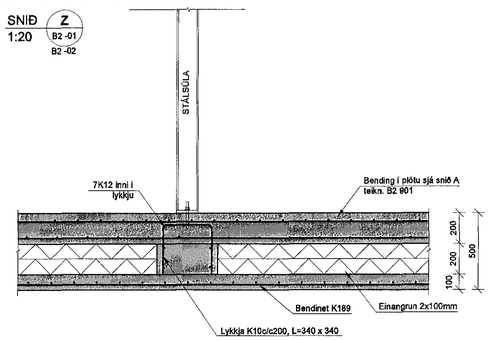


Samþykkt þann
03. júlí 2015
Byggingafulltrúinn í Hafnarfirði
Fh. Hrólfur S. Gunnlaugsson

Áritun hönnunarstjóra
Dagsetning aðaluppdráttar
26.03.2015
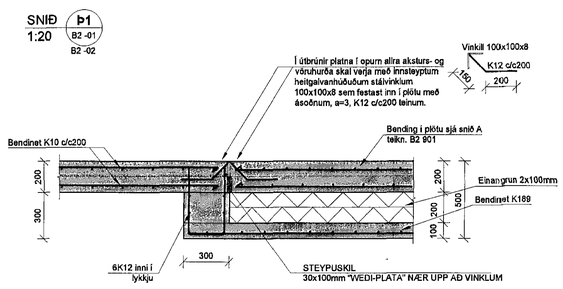
## SKÝRINGAR

### JARÐVINNA:

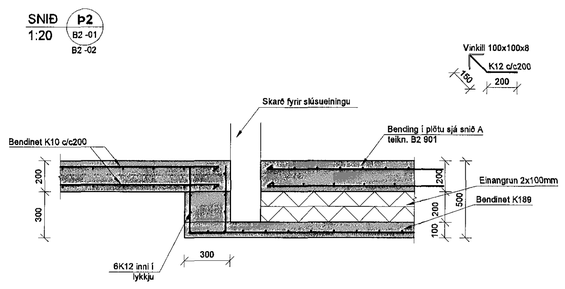Undirstöður standa á þjappaðri malarfyllingu; E2> 100 N/mm² og E2/E1 <2,5

Undir botnplötu skal fylla með malarfyllingu og þjappa þannig að þjöppun verði sambærileg við 98% standard proktor.

### BENDING:

Bending í undirstöðum skal vera í samræmi við meðfylgjandi teikningar VSB Verkfræðistofu.

### TILVÍSANIR:

ALMENNAR SKÝRINGAR:
SJÁ TEIKNINGU NR. 14229-B0 000

MÁLSETNINGAR Á VEGGJUM OFAN UNDIRSTAÐNA:
TEIKNING ARKITEKTS

GÖT Í UNDIRSTÖÐUVEGGJUM:
TEIKNING LAGNAHÖNNUÐA

BROTÞOLSFLOKKUR STEYPU:
SJÁ BL. NR. 14229-B0 000

| | | |
|---|---|---|
| A | 11.0615 | Inntaksgryfju bætt við, nýtt snið Æ1 | BIB/BG |
| Útg. | Dags. | Skýring | Hannað/Yfirfarið |


VSB VERKFRÆÐISTOFA
Bæjarhrauni 20 / 220 Hafnarfjörður
Kennitala 710786-2899
Sími 585 8600
vsb@vsb.is / www.vsb.is

Áritun sérhönnuðar
Björn Gústafsson
Kt. 180550 4889 • bjorn@vsb.is


Verkheiti
ÓSEYRARBRAUT 22 - FRYSTIGEYMSLA
220 HAFNARFIRÐI

Verkhluti
Burðarvirki
Undirstöður, rafstöð og eimsvali
Snið

| Hannað | Teiknað | Yfirfarið | Kvarði | | Síða |
|---|---|---|---|---|---|
| JÖE | JÖE | BG | 1:20 | / A1 | - |
| Dags. | | Verkefni | Teikning | | Útgáfa |
| 16.04.2015 | | 14229 | B2 904 | | A |

V:\2014\14229 VHE-Eimskip\1-Teikningar\12-Project_Navigator\14229 Eimskip - Frystigeymsla i Hafnarfirði\Sheets\BU\14229-B2 901 -B2 903.dwg