


YFIRLITSMYND 1:200

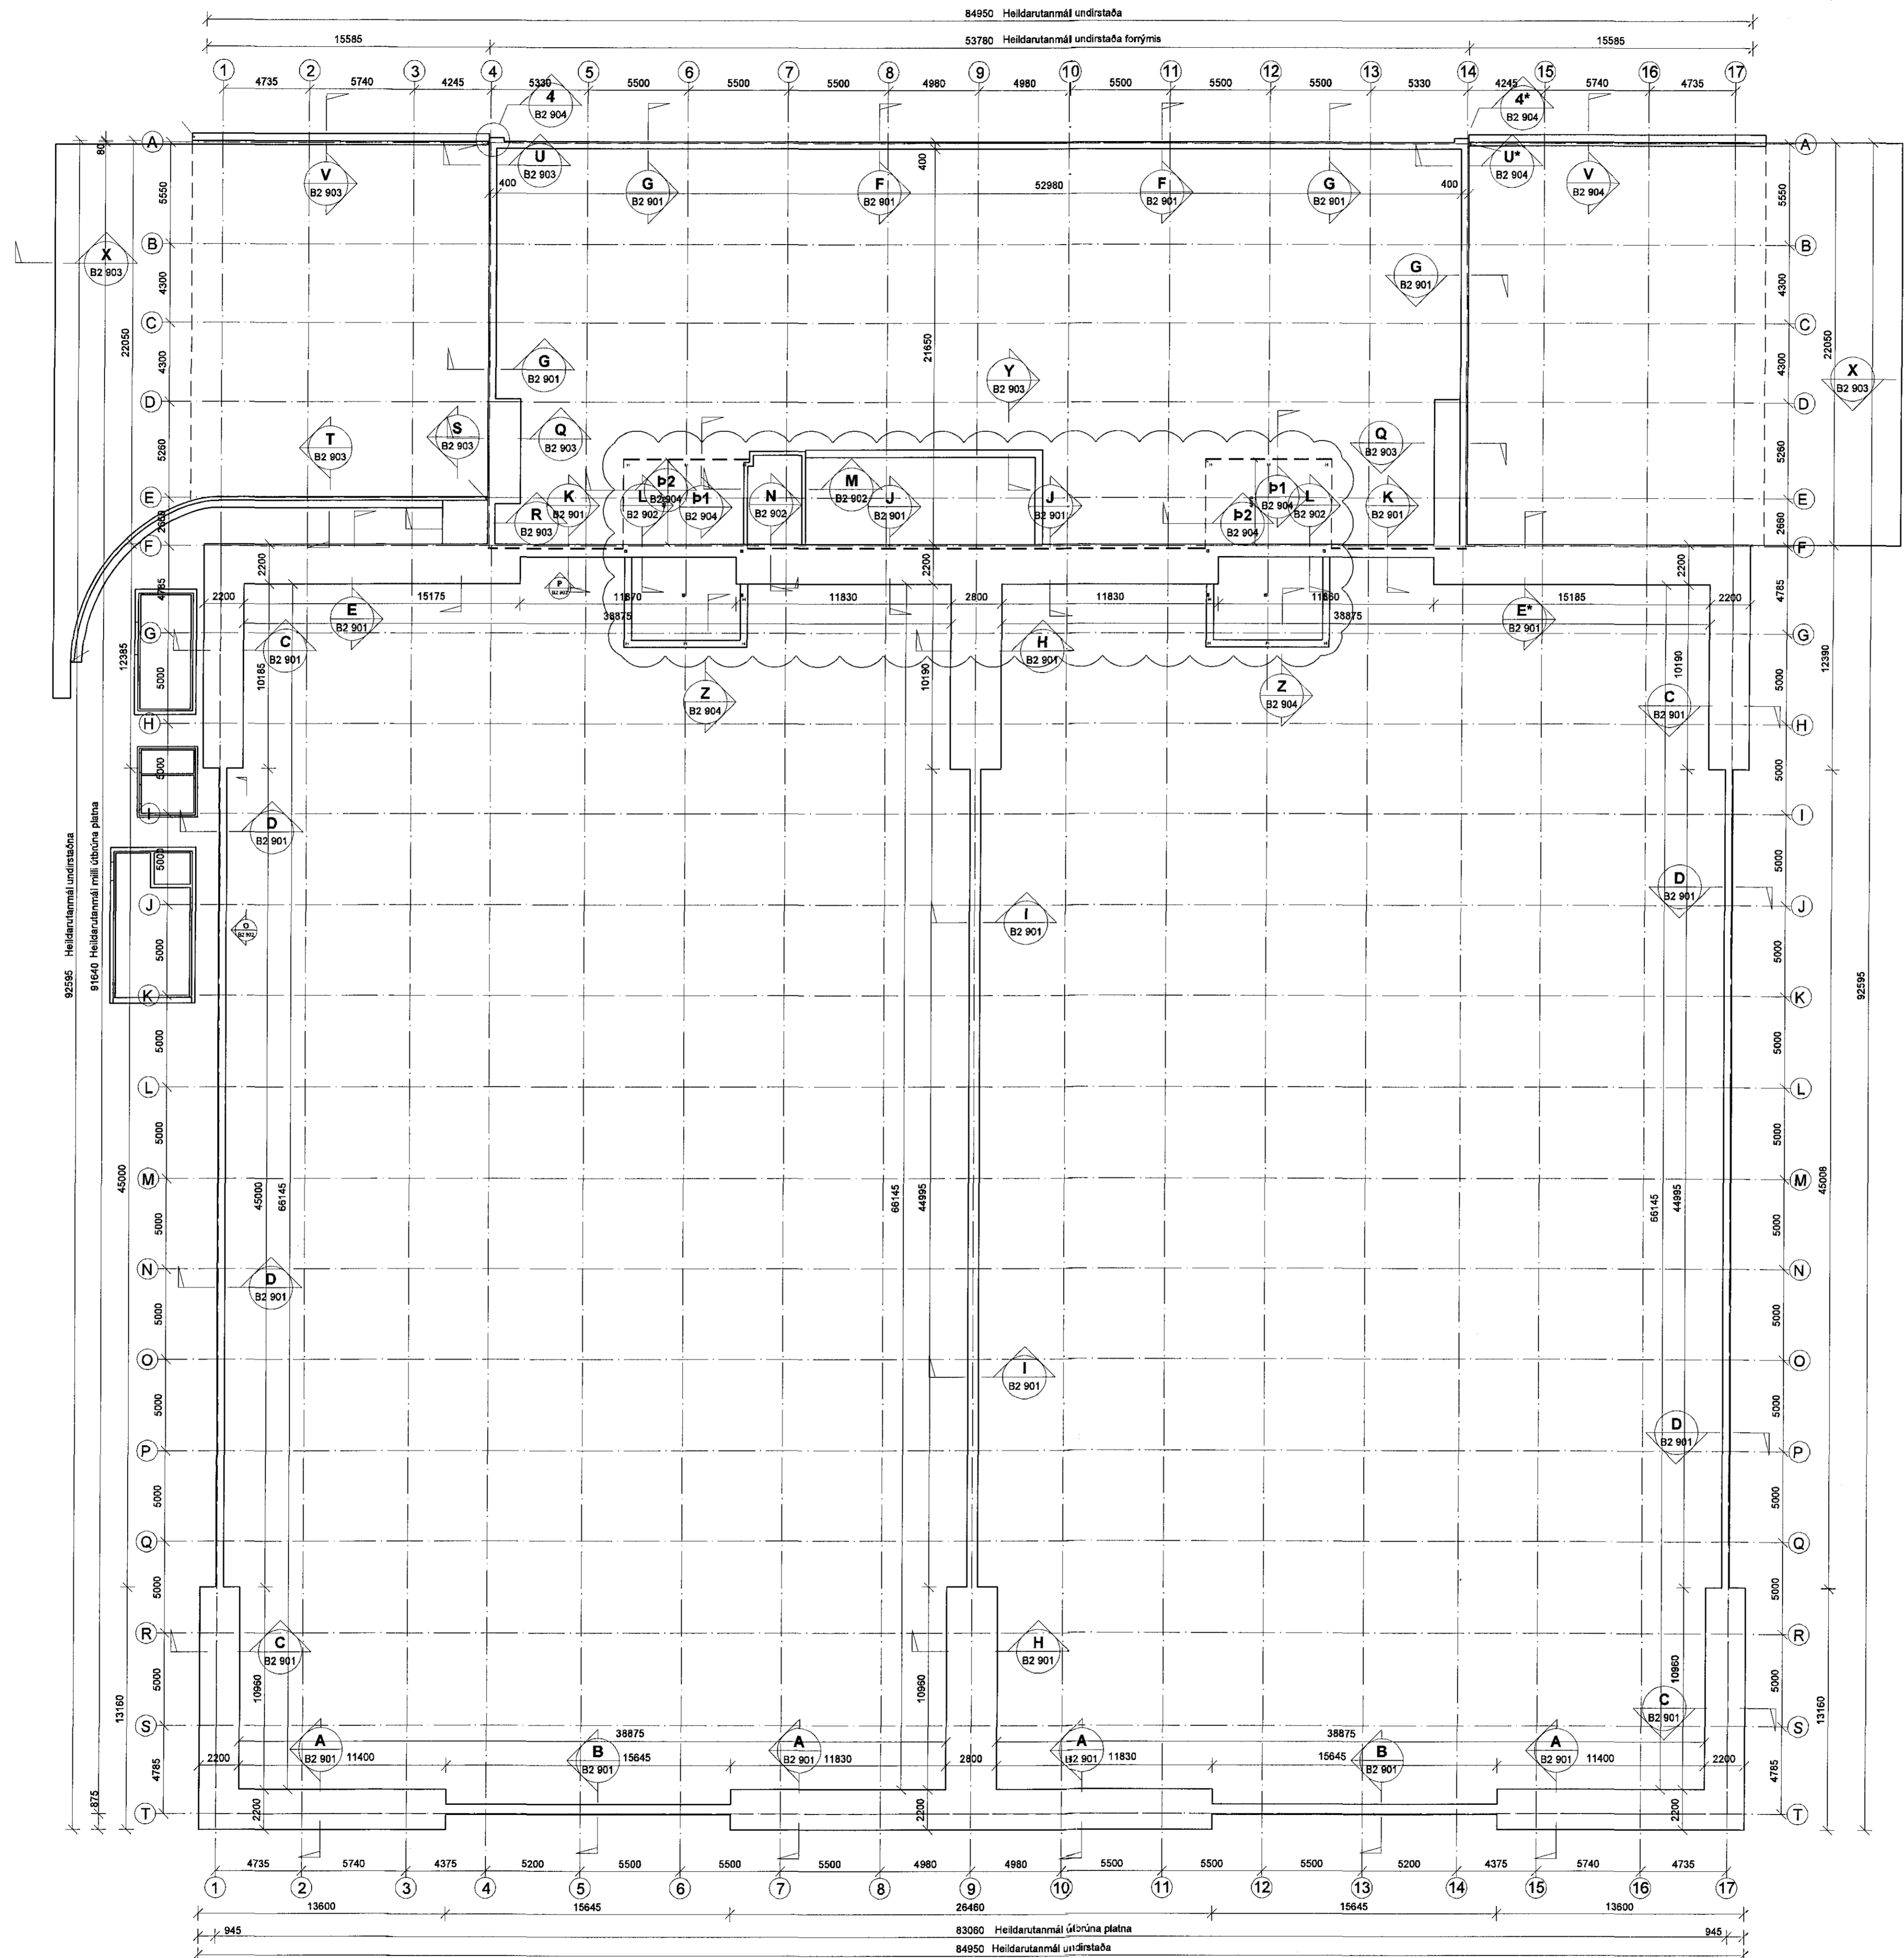

Samþykkt þann

03. júlí 2015

Byggingafræðingur í Hafnarfirði
F.h. Heiðfur S. Gumlaugsson

Áritun höfnunarstjóra

Dagsetning aðaluppráttar

26.03.2015

B 11.06.15 Breyting á anddyrum B/B/BG
A 16.04.15 Undirstöður forrýmis, plön og stöðveggi GG/BG
Útg. Dags. Skýring Hannaó/Yfirarió

VSB - VERKFRÆÐISTOFA
Bæjarhúsi 20 / 220 Hafnarfjörður
Kennitala 710796-2899
Sími 685 8600
vsb@vsb.is / www.vsb.is

Áritun sérfróðs
Björn Ólafsson
Kl. 180550 4889 - bjorn@vsb.is

Verkefni
**ÓSEYRARBRAUT 22 - FRYSTIGEYMSLA
220 HAFNARFIRÐI**

Verkefni
Burdarvirki
Undirstöður
Yfirlitamynd

Hannaó	JÓE	Yfirarió	BG	Kvæði	1:200	/A1	Síða
Dags.	11.03.2015	Verkefni	14229	Teikning	B2-00		Útgáfa
							B

V:\2014\1229 VIE-Elmasp17-Teikningar\17-Project_Navigator\1229 Elmasp - Fyrstigeymsla í Hafnarfirði\Sheets\B2\1229-B2-00.dwg