
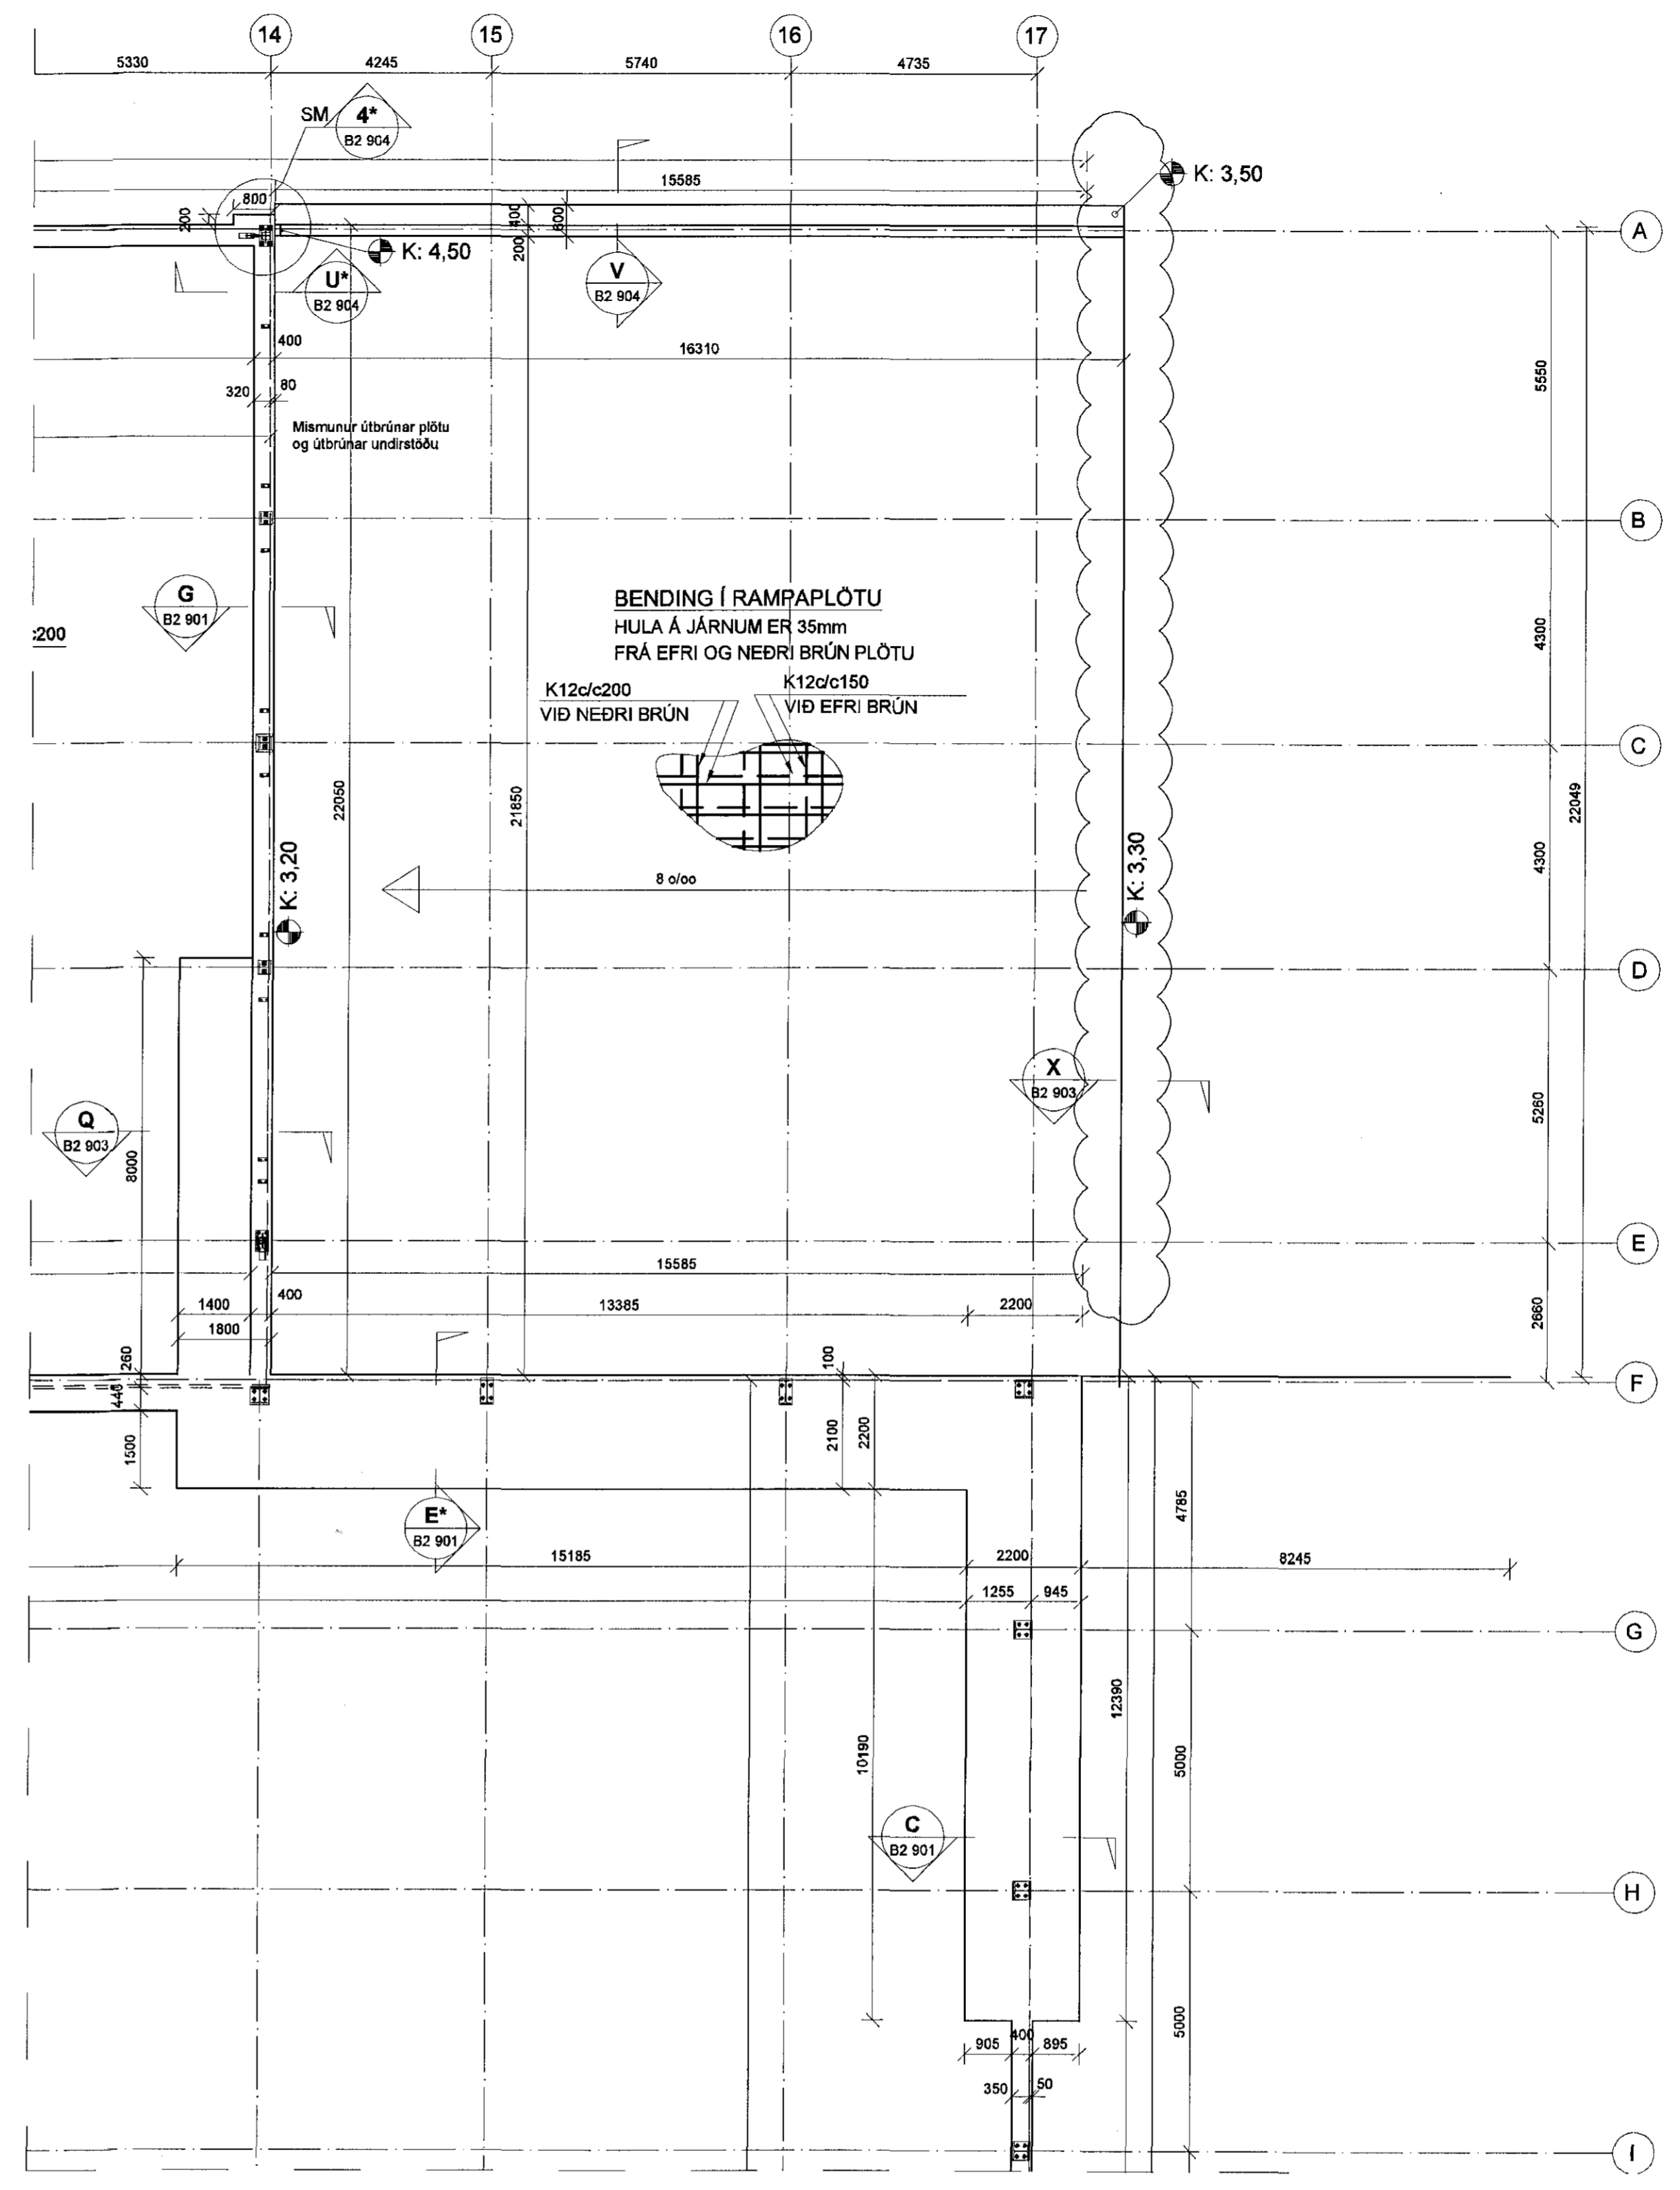


V:\01\14229 VIE-Esmalip\1\Tegningar\TZ-Project_Navigator\14229_Eimaskp - Frystigeymsla\1\Hafnarbraut\Sheets\B\14229-B2_01.dwg

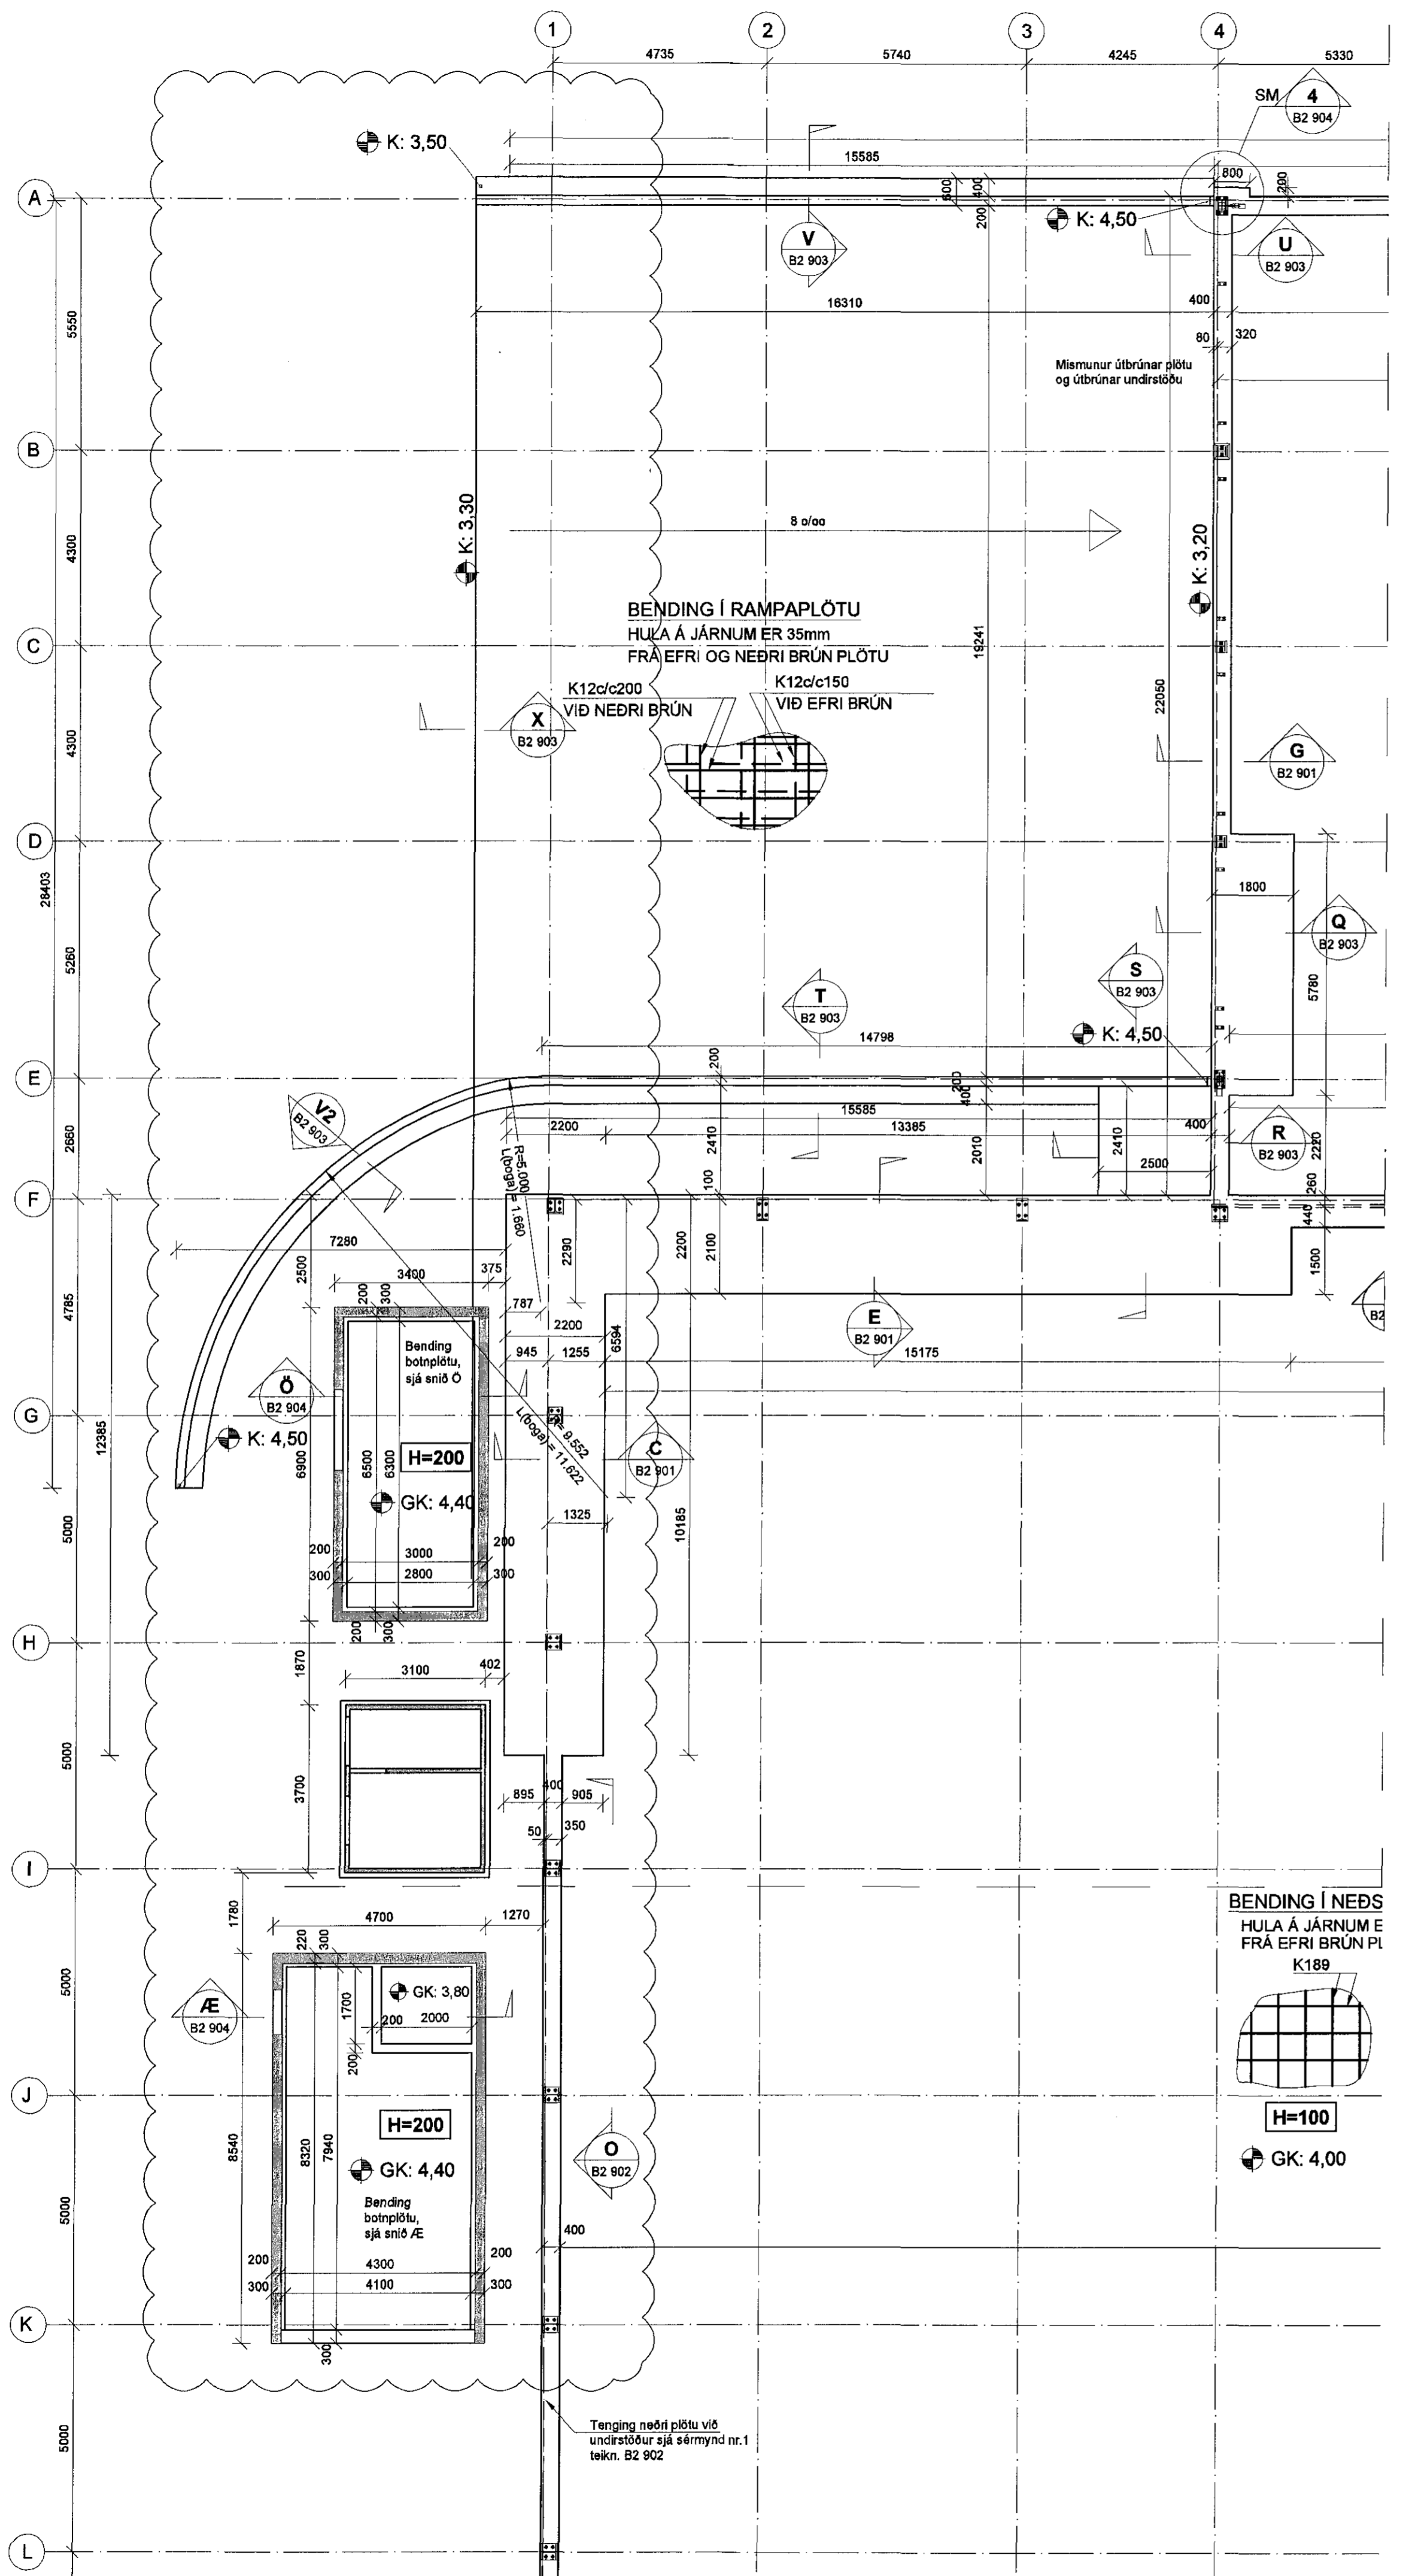

Samþykkt þann
02. júlí 2015
Byggingulitroím í Hafnarbraut
Fh. Hrólfur S. Gunnlaugsson
Áritun hönnuðar
Dagsetning aðalþrjár
26.03.2015

SKÝRINGAR
JARÐVINNA:
Undirstöður standa á þjappaðri malarfyllingu; E2> 100 N/mm² og E2/E1 <2,5
Undir botnplötu skal fylla með malarfyllingu og þjappa þannig að þjoppun verði sambærileg við 98% standard þroktor.

BENDING:
Bending í undirstöðum skal vera í samræmi við meðfylgjandi teikningar VSB Verkfæðistöfo.

Einangrun og rakavörn
Varðandi gerð og frágang einangrunar og rakavarna vísast til teikninga arkitekts.

TILVÍSANIR:
ALMENNAR SKÝRINGAR:
SJÁ TEIKNINGU NR. 14229-B0 000

MÁLSETNINGAR Á VEGGJUM OFAN UNDIRSTADNA:
TEIKNING ARKITEKTS

GÖT Í UNDIRSTÖDUVEGGJUM:
TEIKNING LAGNAHÖNNUÐA

HORNASAMSETNING UNDIRSTÖDUKLOSSA:
SJÁ TEIKNINGU NR. 14229-B0 000

BROTÞOLFLOKKUR STEYPU:
SJÁ BL. NR. 14229-B0 000

A 24.06.15 Smáh. bætt við og stærð steypis rampa og nýtt snið V2 GG/BG
Útg. Daga Skýring Hannað/Yfirfarir

VSB - VERKFRÆÐISTOFA
Bjartharunni 20 / 220 Hafnarbraut
Kennitala 710766-2899
Sími 595 8600
vsb@vsb.is / www.vsb.is

Áritun hönnuðar
Björn Guðafsson
KL 180550 4889 - bjorn@vsb.is
Verkefni
ÓSEYRARBRAUT 22 - FRYSTIGEYMSLA
220 HAFNARFIRÐI
Verkefni
Burðarvirki
Undirstöður
Grunnm. rampa og smáhýsa milli mátt. 1-4 / 14-17
Hannað JOE Teiknað BG Yfirfarir KVARDI 1:100 / A1 Síða -
Daga. 16.04.2015 Verkefni 14229 Teikning B2-05 Útgáfa A