GRUNNMYND

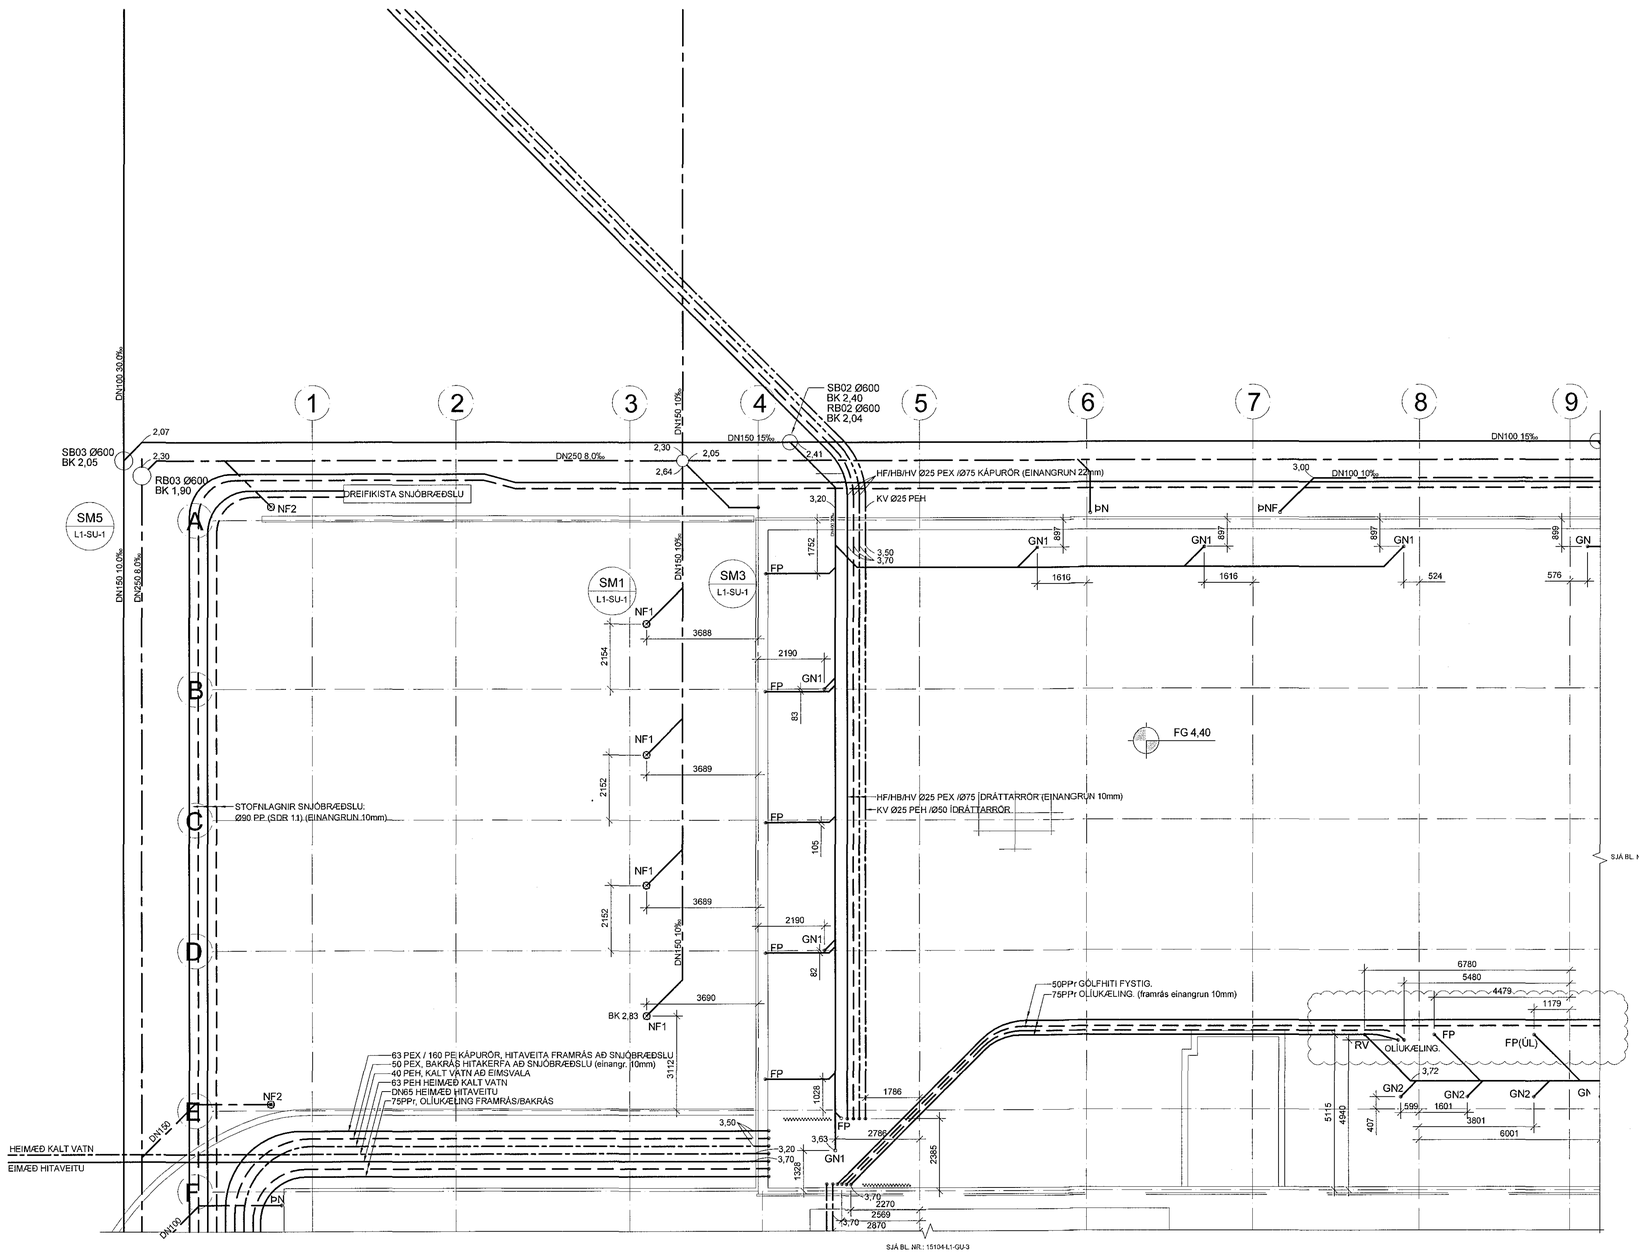

KVARÐI 1:100

2 0 2 4 6 8 10m

S:\2015\15104\Lagnir\Gildar\15104-L1-GU-1-6.dwg

Samþykkt þann
02. júlí 2015
Byggingafulltrúinn í Hafnarfirði
F.h. Hrólfur S. Gunnlaugsson

ÁRITUN HÖNNUNARSTJÓRA

DAGSETNING AÐALUPPDRÁTTAR 26.03.2015

HÖNNUNARSTIG: VERKTEIKNING

TILVÍSANIR:

ALMENNAR SKÝRINGAR SJÁ BL. NR.: L1-A-1

BR	DAGS.	BREYTING	REIKN	TEIKN
C	30.05.2015	Lagnir færðar	KH	ÞH
B	14.04.2015	Lögnum f. olíukælingu bætt við	KH	ÞH
A	24.03.15	Málsetningum breytt vegna skekkju í málsetningarh	GÁ	ÞH

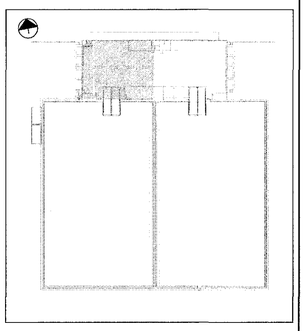

VSÓ RÁÐGJÖF
BORGARTÚNI 20, 105 REYKJAVÍK, SÍMI 585-9000, SÍMBRÉF 585-9010, NETFANG vso@vso.is

ÓSEYRARBRAUT 22
FRYSTIGEYMSLA EIMSKIPS

ÞRÍFAKERFI
LAGNIR Í GRUNNI
GRUNNMYND

HANNAÐ/TEIKN GÁ ÞH
YFIRFARIÐ
SAMÞYKKT Kjartan Helgason
KT. 300857-5909

KVARÐI 1:100 REYKJAVÍK 13.03.2015

VERKNR. TEIKN. NR. BR
L1-GU-1 C