GRUNNMYND KJALLARA 1 AF 2 1:50

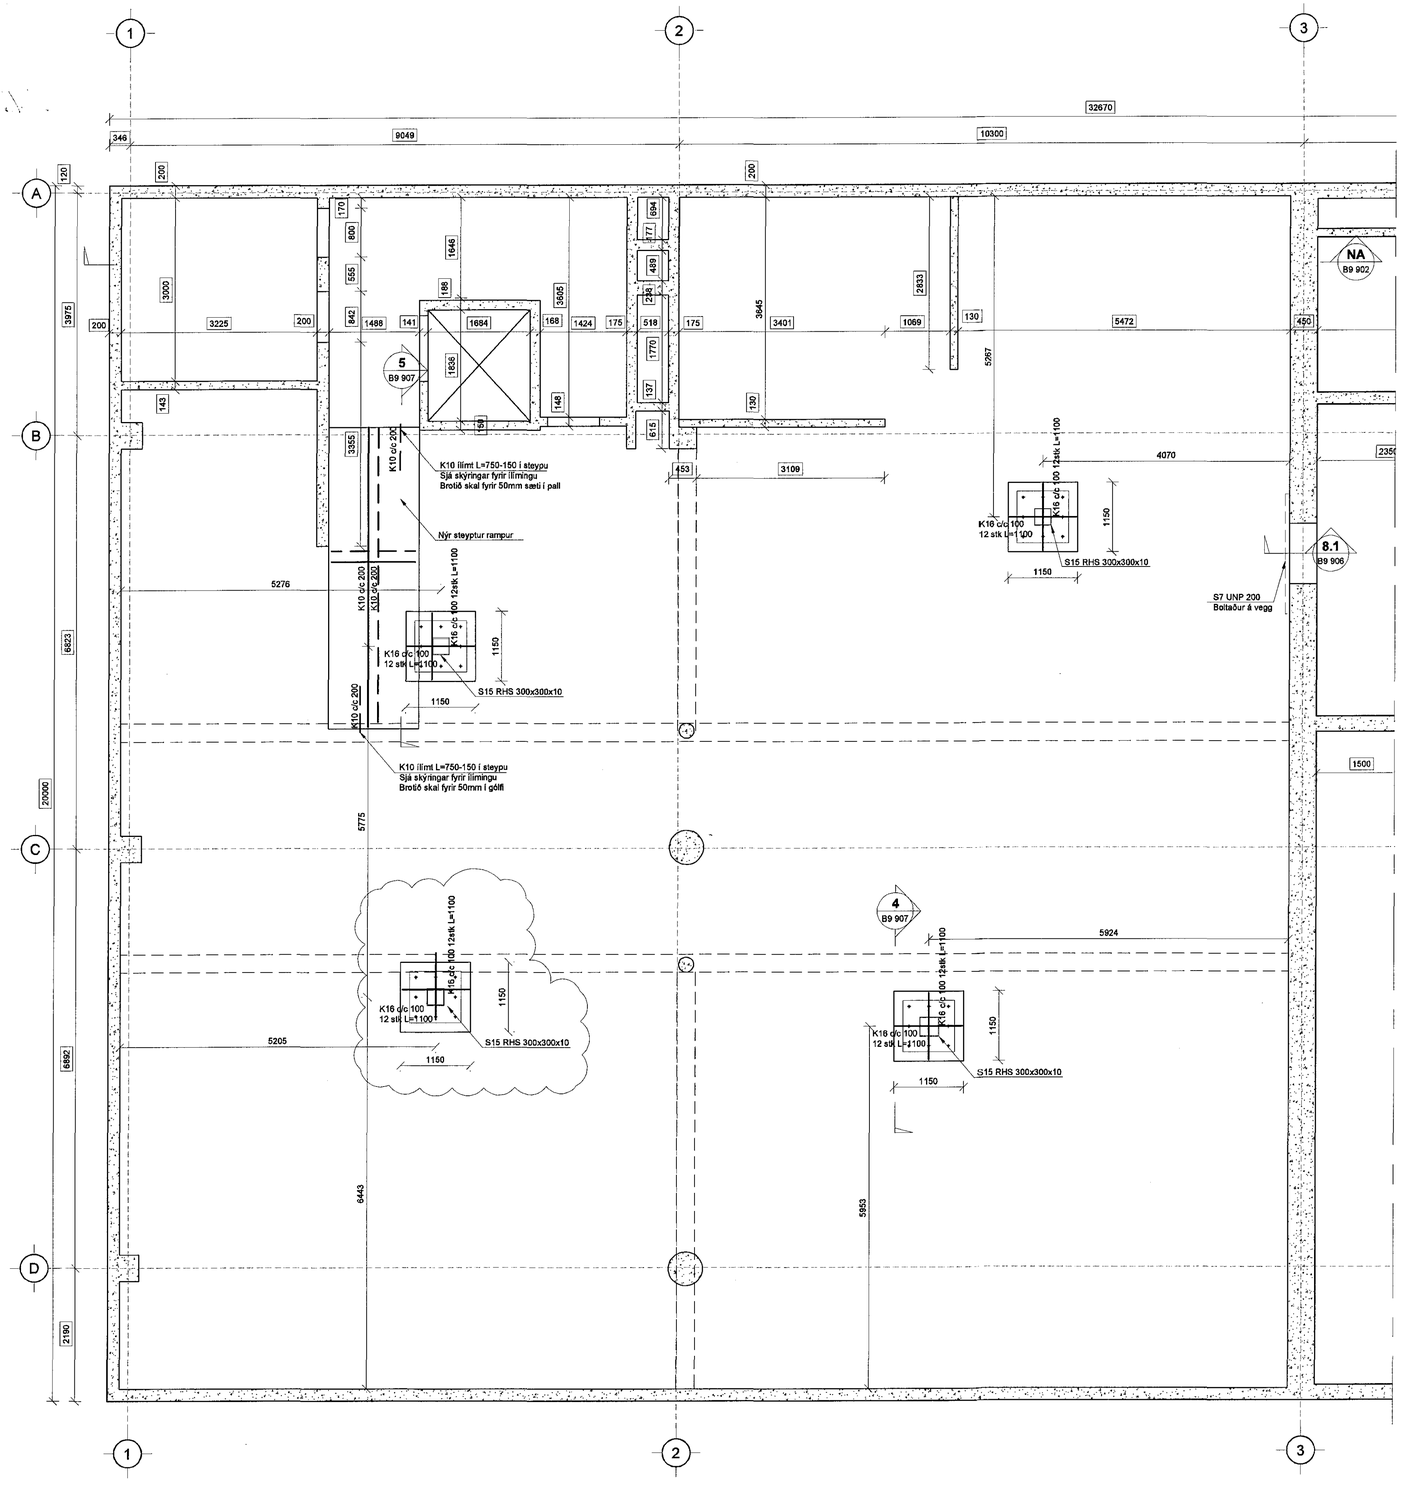

Samþykkt þann
06. júlí 2015
Byggingafulltrúinn í Hafnarfirði
Eh. Hrólfur S. Gunnlaugsson

Áritun hönnunarstjóra
Dagsetning aðaluppdráttar 17.12.14/24.3.15

Skýringar:

Skyggð svæði og heilar línur tákna veggi fyrir ofan plötu

Punktalína táknar Bita í lofti.
Línan sýnir mörk á efribendingu. Járn skal alltaf ná hálfa skeytilengd út fyrir mörk efri bendingar.
Sjá nánar á járnateikningu.

Bending:

Útveggir og milliveggir, 200-250mm, með tvöfaldri bendingu K10 c/c 250 í báðar áttir

Tengijárn upp í nýja veggi standa minnst 500 mm upp úr vegg/plötu límist í núverandi burðarvirki L=150mm
Í alla veggenda og kringum öll op komi 2 K12 bundinn í lykkjur nema annað sé tekið fram.
Lykkjur K10 c/c 250

Ekki má skeyta saman fleiri en, 4. hvert járn í þversniði.
Ekki má skeyta efribrúna járnum saman yfir veggjum, súlum,bitum og ekki má skeyta neðribrúna jám saman á miðju hafi á milli áseta.

Steypumót:

Bita- og plötumót skulu hafa yfirhæð L/500 af fjarlægð milli fasta punkta.

STEYPUKÖTAR - SJÁ TEIKNINGU ARKITEKTS

Festingar:

Boltar, rær og skinnur skulu vera af gæðaflokki 8.8.
Múrboltar eru í gæðaflokki 5.8, boltar, skrúfur og naglar séu heitsinkhúðaðir.

Undir alla boltahaus og rær skal setja skífur með þvermál 3xd (d=þvermál bolta) og þykkt 0,3d eða að lágmarki 4mm.

Stálvirki:

Bitar og súlur skulu vera í styrkleikaflokki S235 JR hið minnsta og í samræmi við EN 10027-1 og EN 10025.
Allt stál innanhús skal sandblásið og grunnað. Stál utanhús (fyrir utan einangrun byggingar) skal heitgalvanhúða miðað við tæringarflok 3 sjá almennar skýringar.
Öll mál skulu tekinn á staðnum fyrir smíði.

Tilvísanir:

Almennar skýringar: . . . . . .sjá teikningu nr. 14238-B0 000

Göt í plötum og veggjum: . . . . . sjá gatateikningu

Allar málsetningar og hæðarkóta skal sannreyna með tillíti til aðstæðna á staðnum og teikningar arkitekta, þó ber að láta hönnuð vita af misræmi.

MÁL málsetningar á eldra burðarvirki

Varðandi styrkingar sjá Deilsnið B9-901,B9 902

BROTÞOLSFLOKKUR STEYPU:

SJÁ BL. NR. 14238-B0 000

Útg.	Dags.	Skýring	Hannað/Yfirfarið
A	23.06.15	Færsla á súlu módel 1-2,c-d	IHÓ/BG

VSB_ VERKFRÆÐISTOFA
Bæjarhrauni 20 / 220 Hafnarfjörður
Kennitala 710796-2899
Sími 585 9600
vsb@vsb.is / www.vsb.is

Áritun sérhönnuðar
Björn Gústafsson
Kt: 180550 4889 • bjorn@vsb.is

Verkheiti
STRANDGATA 31-33
220 HAFNARFIRÐI

Verkhluti
Burðarvirki
Kjallari
Grunnmynd 1

Hannað	Teiknað	Yfirfarið	Kvarði		Stærð
IHÓ	IHÓ	BG	1:50	/ A1	-
Dags.		Verknúmer	Teikning		Útgáfa
29.04.2015		14238	B1 -11		A

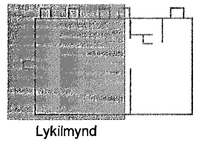

Lykilmynd

Þak
4.hæð
3.hæð
2.hæð
1.hæð
Kjallari

V:\2014\14238 Strandgata 31-33\T-teikningar\T2-Project_Navigator\14238 - Strandgata 31-33\Sheets\B\B1\14238-B1 -11 - .dwg