

OFN NR.	STAD-SETNING	AFKÖST WÖTT	HÆÐ CM	LENGD CM	TENG-ING	VALDIR OFNAR
2-101	SVEFNHERB.	1010	60	120	A-B	
2-102	FORST.	820	60	100	A-B	
2-103	HERB.	750	60	80	A-B	
2-104	STOFA/ELDH.	2300	40	160	A-D	
2-105	BAD	450	120	60	E-F	HANDKLÆÐAOFN
SAMT.		5.330	WÖTT			

ALLIR OFNAR SKULU TENGDIR MEÐ HITASTYRÐUM OFNLOKA OG STILLITÉ, OG Á ÞEIM SKAL VERA LOFTSKRÚFA.

52a

OFN NR.	STAD-SETNING	AFKÖST WÖTT	HÆÐ CM	LENGD CM	TENG-ING	VALDIR OFNAR
4-101	SVEFNHERB.	1010	60	120	A-B	
4-102	FORST.	820	60	100	A-B	
4-103	HERB.	750	60	80	A-B	
4-104	STOFA/ELDH.	2300	40	160	A-D	
4-105	BAD	450	120	60	E-F	HANDKLÆÐAOFN
SAMT.		5.330	WÖTT			

ALLIR OFNAR SKULU TENGDIR MEÐ HITASTYRÐUM OFNLOKA OG STILLITÉ, OG Á ÞEIM SKAL VERA LOFTSKRÚFA.

54


OFN NR.	STAD-SETNING	AFKÖST WÖTT	HÆÐ CM	LENGD CM	TENG-ING	VALDIR OFNAR
6-101	SVEFNHERB.	1010	60	120	A-B	
6-102	FORST.	820	60	100	A-B	
6-103	HERB.	750	60	80	A-B	
6-104	STOFA/ELDH.	2300	40	160	A-D	
6-105	BAD	450	120	60	E-F	HANDKLÆÐAOFN
SAMT.		5.330	WÖTT			

ALLIR OFNAR SKULU TENGDIR MEÐ HITASTYRÐUM OFNLOKA OG STILLITÉ, OG Á ÞEIM SKAL VERA LOFTSKRÚFA.

54a

OFN NR.	STAD-SETNING	AFKÖST WÖTT	HÆÐ CM	LENGD CM	TENG-ING	VALDIR OFNAR
a-101	SVEFNHERB.	1010	60	120	A-B	
a-102	FORST.	820	60	100	A-B	
a-103	HERB.	750	60	80	A-B	
a-104	STOFA/ELDH.	2300	40	160	A-D	
a-105	BAD	450	120	60	E-F	HANDKLÆÐAOFN
SAMT.		5.330	WÖTT			

ALLIR OFNAR SKULU TENGDIR MEÐ HITASTYRÐUM OFNLOKA OG STILLITÉ, OG Á ÞEIM SKAL VERA LOFTSKRÚFA.

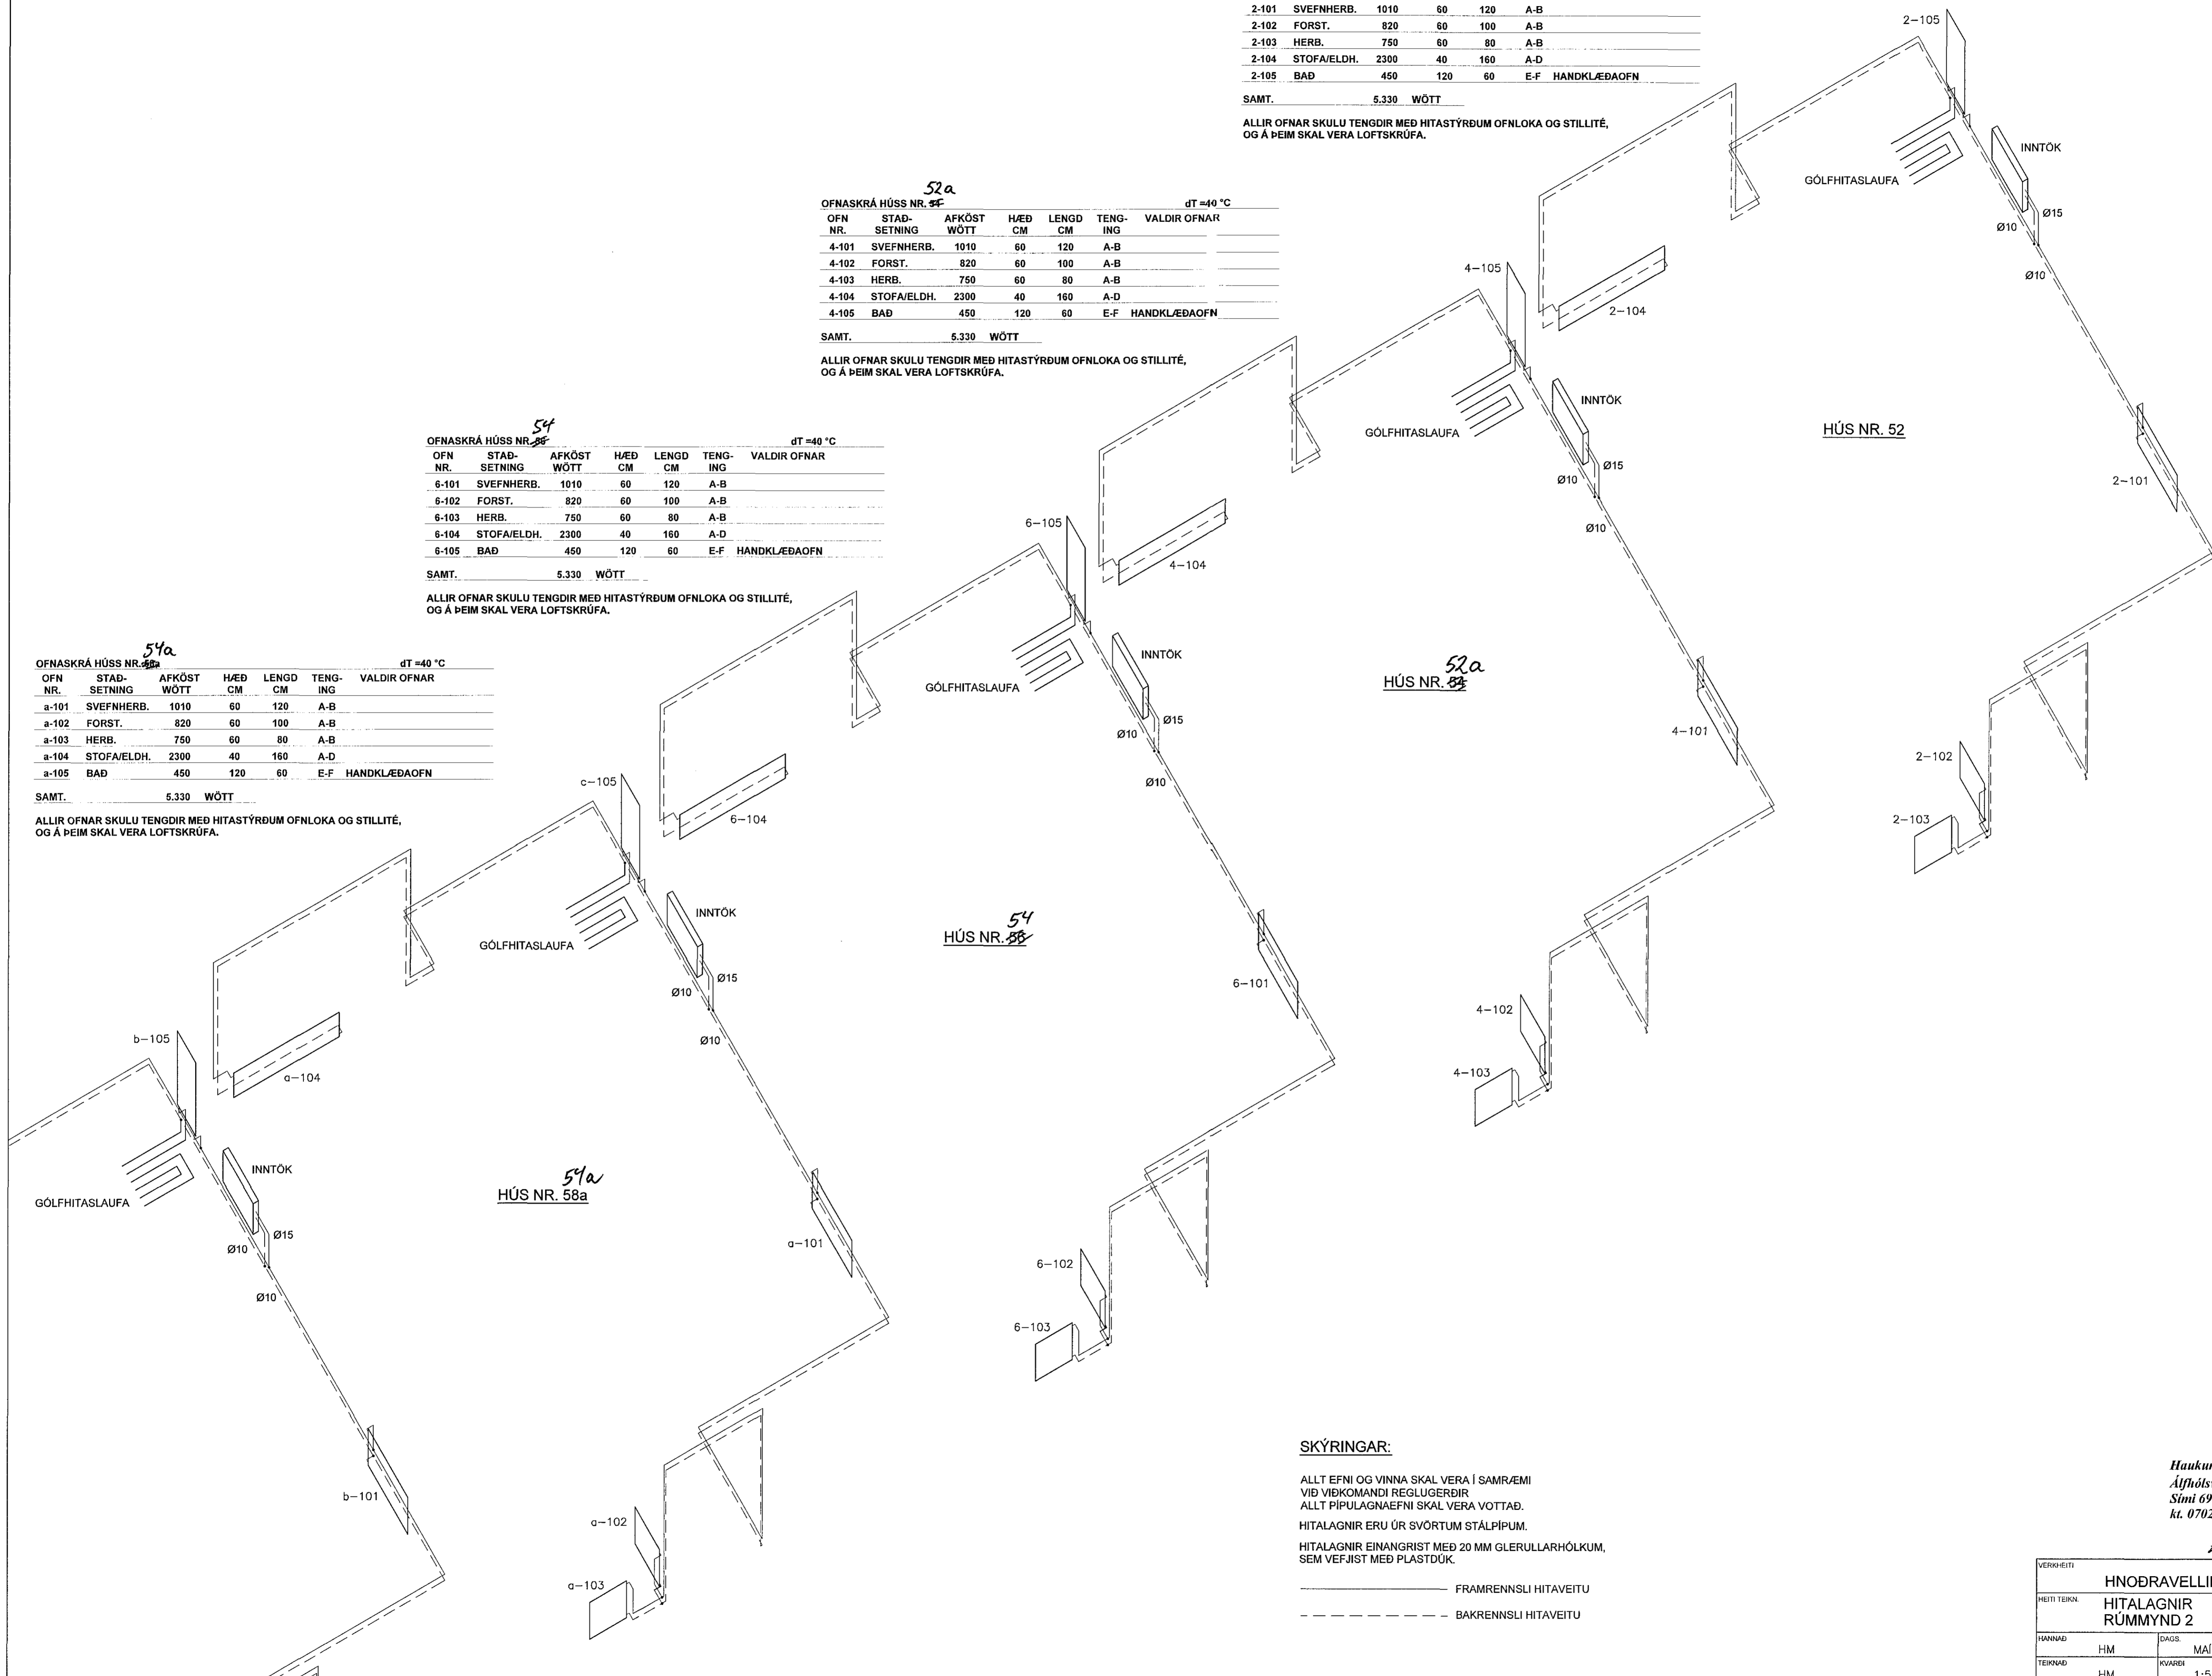

SKÝRINGAR:

ALLT EFNÍ OG VINNA SKAL VERA Í SAMRÆMI VÍÐ KOMANDI REGLUGERÐIR ALLT ÞÍPULAGNAEFNI SKAL VERA VOTTAÐ. HITALAGNIR ERU ÚR SVÖRTUM STÁLPIPUM. HITALAGNIR EINANGRIST MEÐ 20 MM GLERULLARHÓLKUM, SEM VEJ JIST MEÐ PLASTDÚK.

- FRAMRENNSLI HITAVEITU
- - - - - BAKRENNSLI HITAVEITU

Undirritun hönnunarstjóra:

HM
Haukur Margeirsson verkfr.
Kt. 070249-3919.

Haukur Margeirsson byggingarverkfræðingur
Álfhólsvegur 32-200 Kópavogur
Sími 699 8260 - haukurm@simnet.is
Kt. 070249 3919

Haukur Margeirsson

VERKHÉTI	HNODRAVELLIR 52-58, HAFNARFIRÐI		
HEITI TEKNI	HITALAGNIR RÚMMYND 2		
HANNAÐ	HM	DAGS.	MÁI, 2014
TEKNI	HM	KVAREI	1:50
VERKFR.	140115		TEKNI NR.
			306