


SNJÓBRÆÐSLU STOFNLAGNIR PP-R 063x8,7

Snjóbræðslur sem lengjast í deilikistu 3 eru samtals 3165 m á lengd.

KAPLAKRIKI

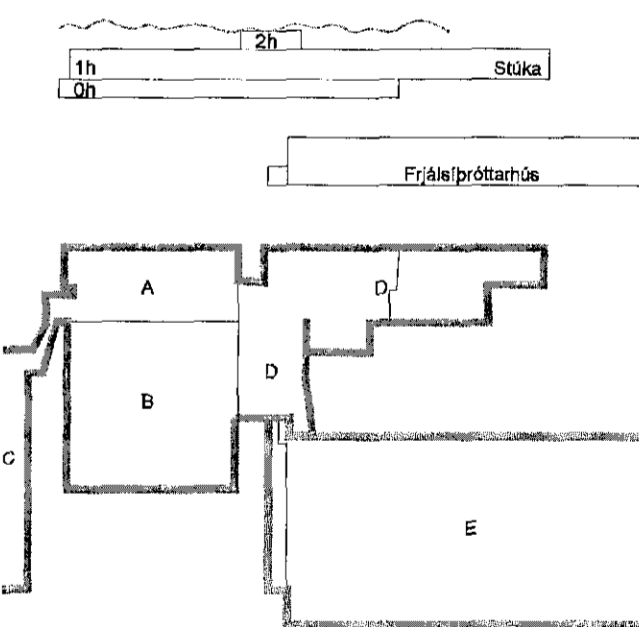

C	08.01.15	Legu lagna breytt	RS/SÁS
B	17.11.14	Breyting á snjóbræðslu	GG/SÁS
A	23.11.07	Verkefning	KM/SÁS
Útg.	Dags.	Skýring	Hannaðyrirferð



VERKFRÆÐISTOFA

BÆJARHRAUN 20 · 220 HAFNARFJÖRDUR · KENNIT. 710795-2899
vsb@vsb.is · Sími 585 8600 · Fax 585 8610 · www.vsb.is

Áritun sérhönnuðar Sveinn Áki Svansson KT: 230855 5803

Verkefni			
KAPLAKRIKI HAFNARFIRÐI			
Verkið			
Lagnir Snjóbræðsla Grunnmynd			
Hannafélag	Teiknað	Yfirfarið	Kvæði
KM/BL	RS	SÁS	1:100
Dags.	Verkefni	Teikning	Stiga
19.02.07	06811	P503	/ A1 C

V:\00060511\06811-Kaplaáriki-Hafnarfirði-PP-Snjóbræðsla.dwg

PP-R 063x8,7
A 1 er í málbaki, sjá teikningu í mál 1715 m á lengd