


KAPLAKRIKI

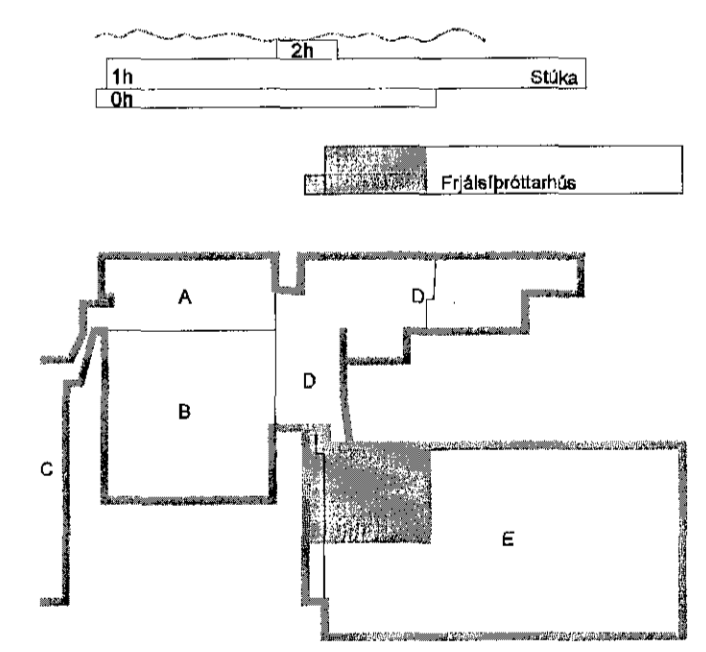

A 08.01.15 Hitablásarar og legu lagna broytt RS/SAS
Útg. Dags. Skýring Hannad/Yfirfaró



VERKFRÆÐISTOFA

ÞEJARHRAUN 20 · 220 HAFNARFJÖRÐUR · KENNIT. 710706-2899
vsh@vsh.is · Sími 685 8600 · Fax 685 8610 · www.vsh.is

Artun sérhönnuðar Sveinn Aki Sverrisson Kl. 230855 5000

Verkefni: KAPLAKRIKI HAFNARFIRÐI

Verkhúdi: Lagnir Neysluvatns- og hitalagnir frjálsprottahúss Grunnmynd

Hannað	Teiknað	Yfirfaró	Kvarði	Síða
BS	BS	SAS	1:50	/ A1
Dags:	Verkefni	Teikning	Útgáfa	
18.03.2008	06811	B P201	A	

V:\20080811\06811-Kaplaekki\FH\hitnem\06811-5_P2_Grunnmynd.dwg