


KAPLAKRIKI

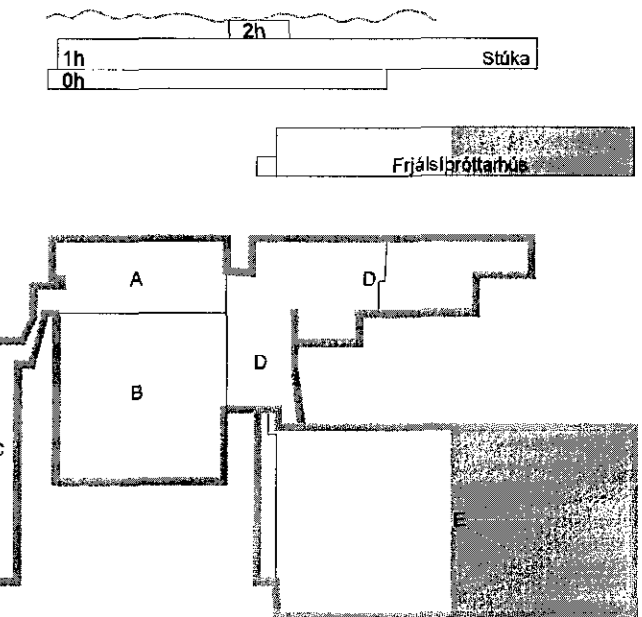

A 08.01.15 Hitablasurum breytt og hringrásarablasurum bætt við RS/SAS
Útg. Dags. Skýring. Hannaró/Yfirfaró

VSB

VERKFRÆÐISTOFA

B/EIARHRAUN 20 · 220 HAFNARFJORDUR · KENNIT. 710796-2899
vsb@vsb.is · Sími 585 8600 · Fax 585 8610 · www.vsb.is

Artun sérhönnuðar Sveinn Áki Sverrisson Kt: 230855 5506 *Sveinn Áki Sverrisson*

Verkefni
**KAPLAKRIKI
HAFNARFIRÐI**

Verkhúsið
**Lagnir
Neysluvatns- og hitalagnir frjálspóttarhúss
Rúmmynd**

Hannað BS	Telmað BS	Yfirfaró SAS	Kvarði 1:100	/ A1	Bláa Útgáta A
Dags. 18.03.2008	Verkefni 06811	Talning B P292			

Hringrásarablasari

Hringrásarablasari

Hringrásarablasari

Hitablasari

SK

Ø25