


Hringrásablaðari

A
P207

Hitanemi á vegg
hæð = 1500 mm
Sjá teikn. P020

KAPLAKRIKI

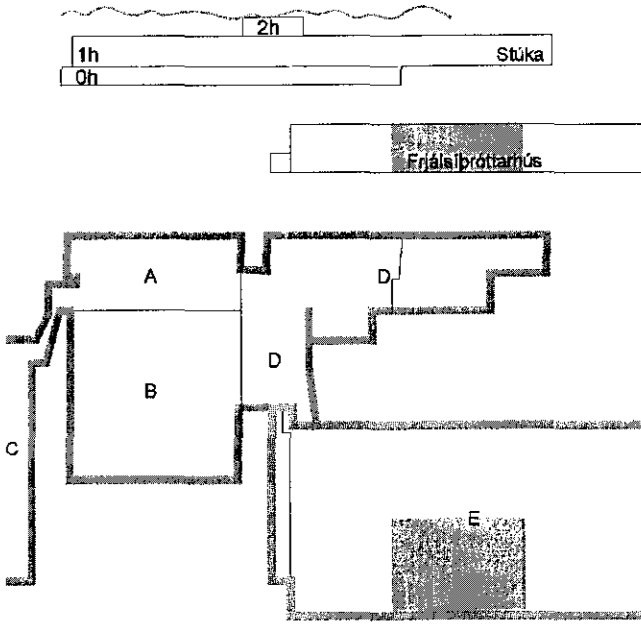

A 08.01.15 Hitablaðsara teknir út og hringrásablaðsaraum bætt við RS/SAS
Útg. Dags. Skýring Hannað/yfirfarir

VS

VERKFRÆÐISTOFA

BÆJARHRAUN 20 · 220 HAFNARFJÖRÐUR · KENNIT. 710796-2899
vsb@vsb.is · Sími 585 8600 · Fax 585 9610 · www.vsb.is

Artun sérhönnuðar Sveinn Aki Sverrisson Kf. 230855 5899

Verkhætti: KAPLAKRIKI HAFNARFIRÐI

Verkhætti: Lagnir Neysluvatns- og hitalagnir frjálsprottahúss Grunnmynd

Hannað	Teiknað	Yfirfarð	Kvarði	/ A1	Síða
BS	BS	SAS	1.50	-	-
Dags:	Verkhætti	Teikning	Útgáfa		
18.03.2008	06811	B P205	A		

VC0000081106811-Kaplaekriki-FH-080811-1-3-P2-Grunnmynd.rdg