


Hitanemi á vegg
hæð = 1500 mm
Sjá tekn. P020

KAPLAKRIKI

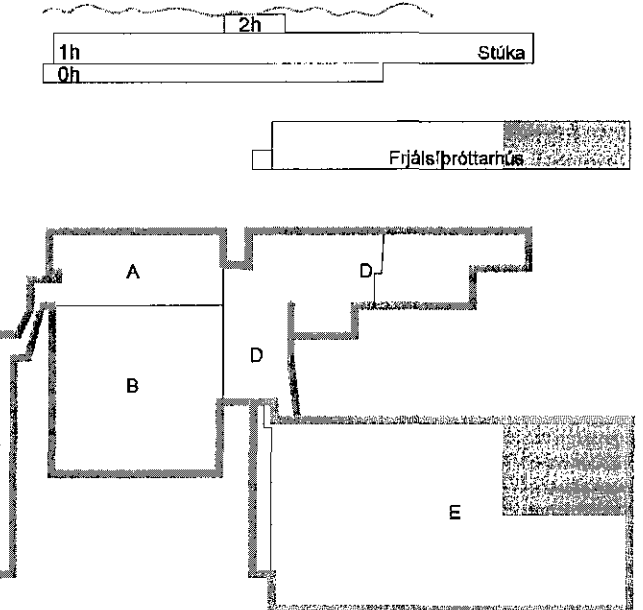

A 08.01.15 Hitabílsara og legu lagna breytt RS/SÁS
Útg. Dags. Skýring Hannað/Yfirtaló



VERKFRÆÐISTOFA

BÆJARHRAUN 20 · 220 HAFNARFJÖRÐUR · KENNIT. 710796-2890
vsb@vsb.is · Sími 685 8600 · Fax 685 8610 · www.vsb.is

Artun skýringsmálar Sveinn Áki Sverrisson Kt: 230855 566

KAPLAKRIKI
HAFNARFIRÐI

Verkhúsn
Lagnir
Neyslúvatns- og hitalagnir frjálispróttarhúss
Grunnmynd

Hannað	Teknað	Yfirtaló	Kvartí	Síða
BS	BS	SÁS	1:50	/ A1
Dags.	Verkefni	Tekning	Útgáfa	
18.03.2008	06811	B P203	A	

V:\03080681\06811-Kaplakriki-FH\Sheet\A\06811-B-P2-Grunnmynd.rvt.dwg