


B  
P207

Hringrásablásari

Hitanemi á vegg  
hæð = 1500 mm  
Sjá teikn. P020

KAPLAKRIKI

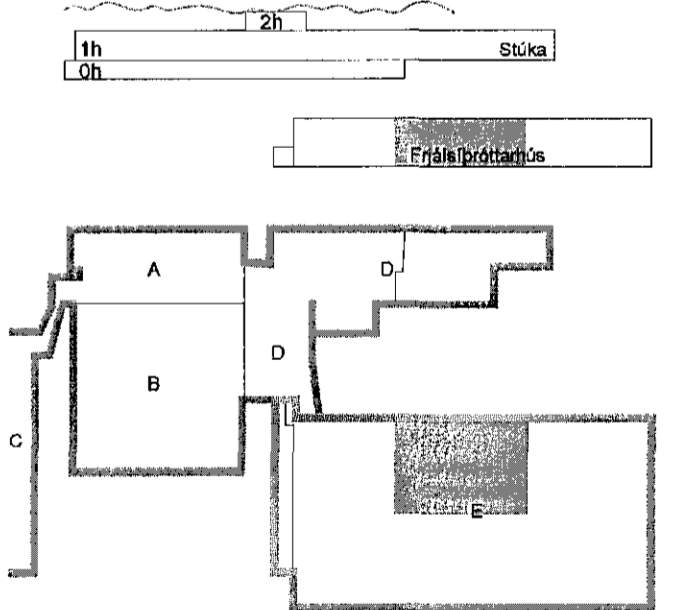

A	08.01.15	Hitablásara og legu lagna breytt	RS/SAS
Útg.	Dags.	Skýring	Hannaó/Yfirfaró



VERKFRÆÐISTOFA

BÆJARHRAUN 20 · 220 HAFNARFJÖRDUR · KENNIT. 710796-2899  
vsb@vsb.is · Sími 585 8600 · Fax 585 8610 · www.vsb.is

Aðilan sérhönnuðar Sveinn Áki Sverrisson Kt. 230855 5806

Verkefni  
KAPLAKRIKI  
HAFNARFIRÐI

Verkefni  
Lagnir  
Neysluvatns- og hitalagnir frjalsþróttarhúss  
Grummynd

Hannaó	Teiknað	Yfirtekið	Kvartí	Síða
BS	SÁS	SÁS	1:50	/A1
Dags.	Verkefni	Teikning	Útgáfa	
18.03.2008	06811	B P202	A	

V:\2008\06811\06811-Kaplakriki-FH\Sheet-LA\06811-B P202-grummynd.dwg