

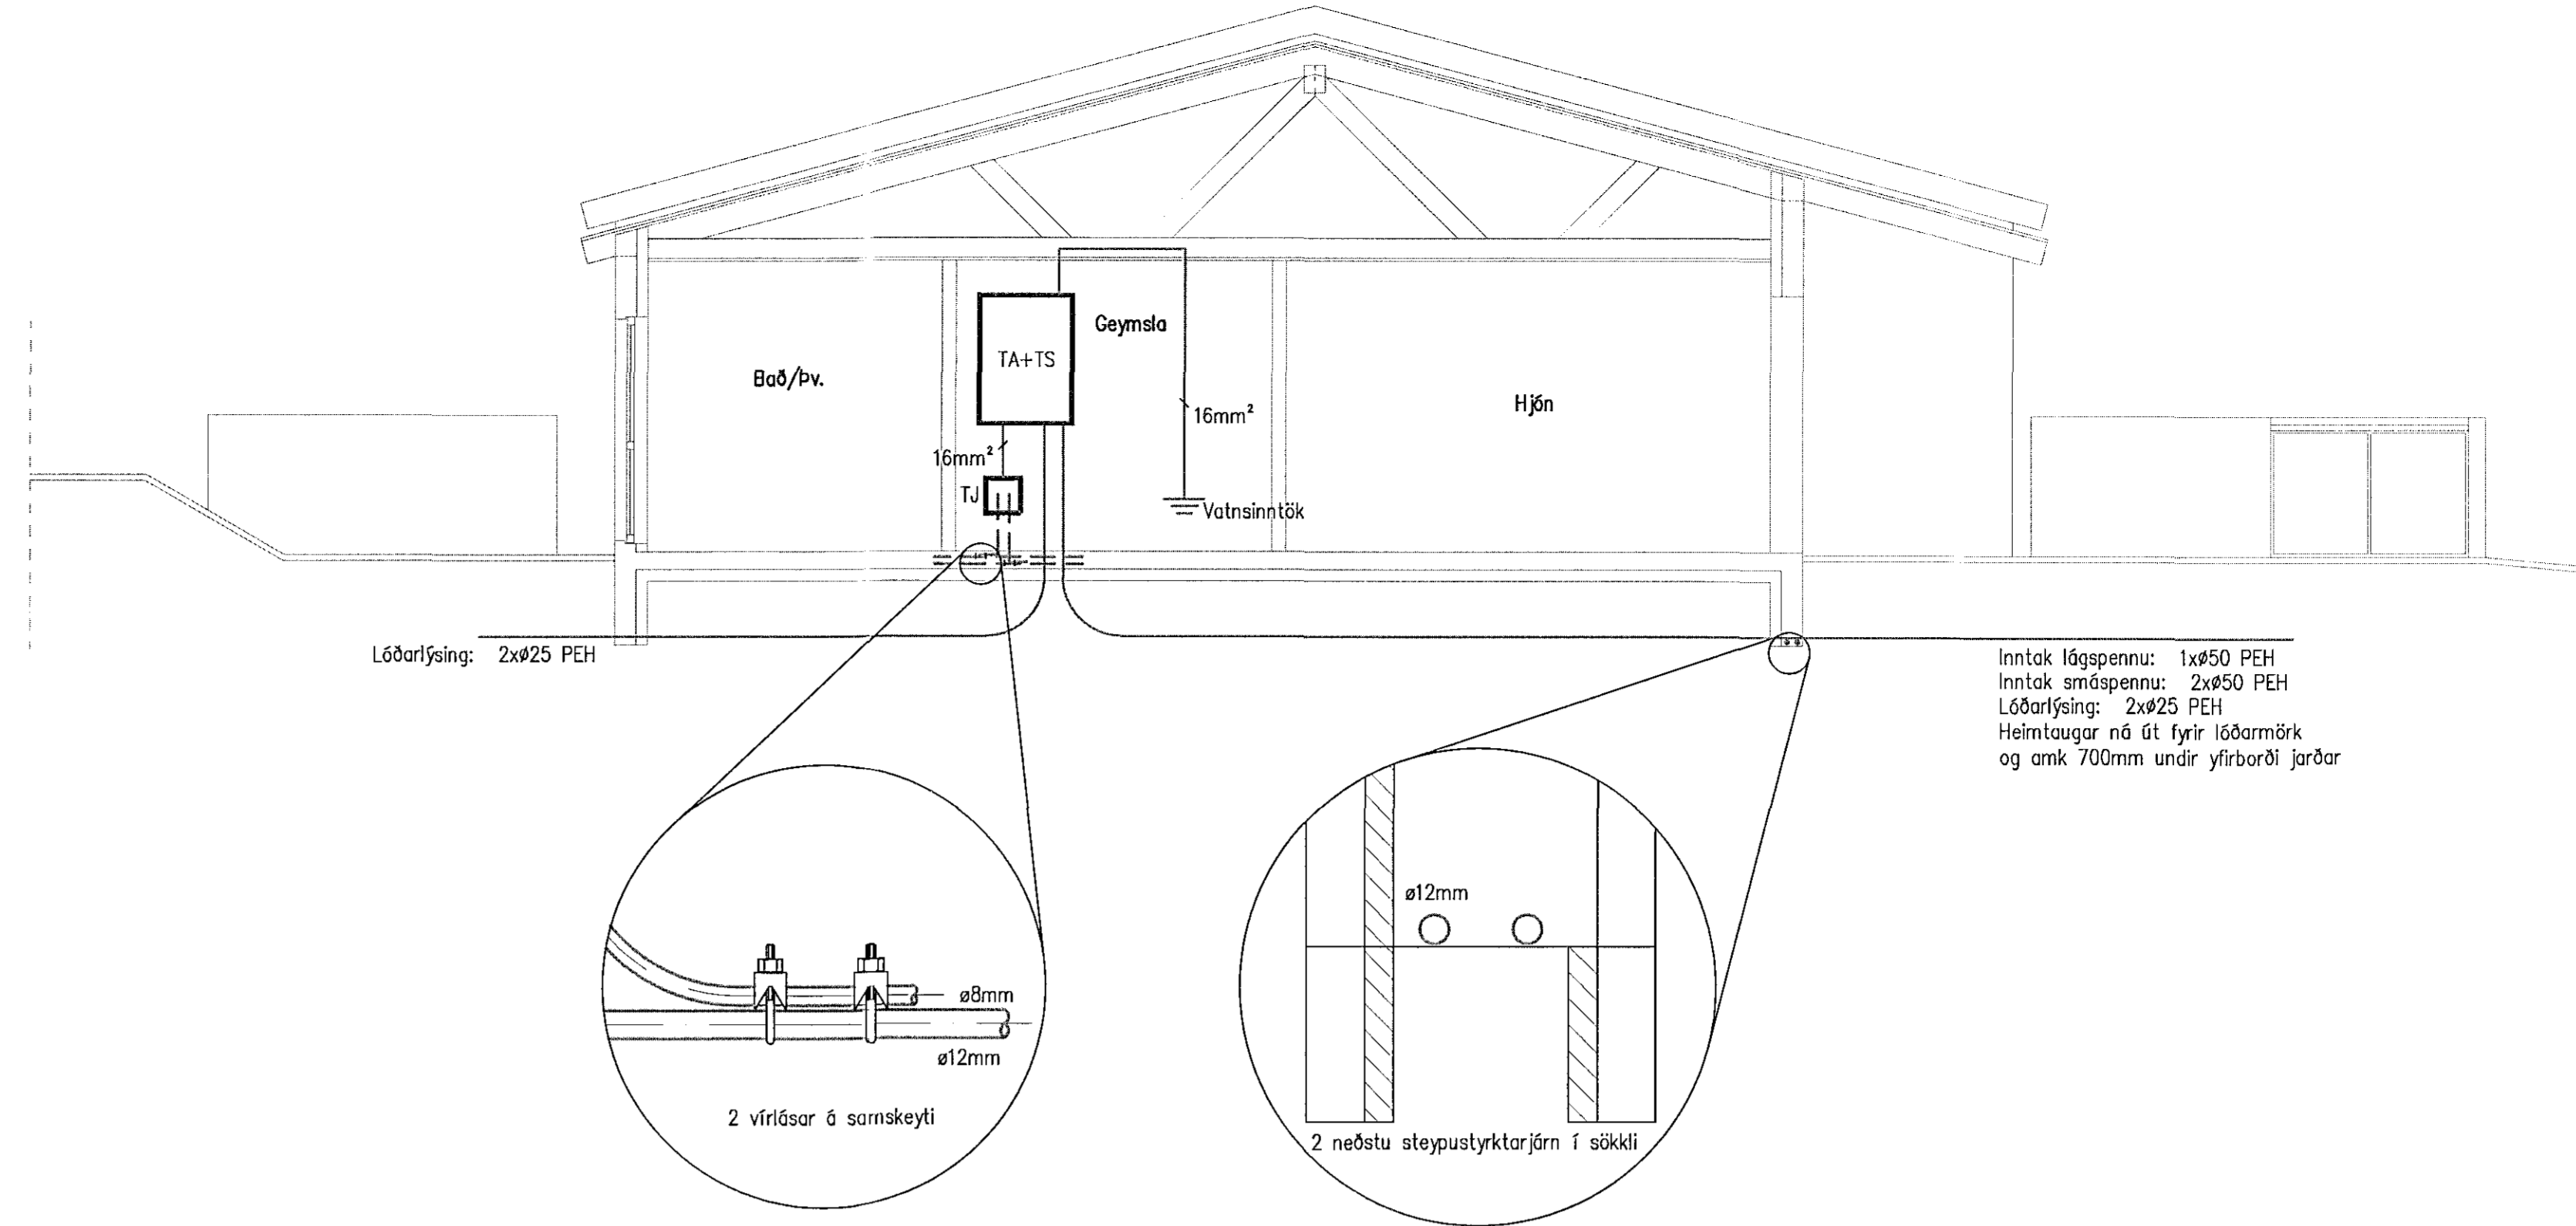


1:50	0	1000	2000	3000	4000	mm				
1:1	0	10	20	30	40	50	60	70	80	mm
1:500	0	10000	20000	30000	40000	mm				
1:1	0	10	20	30	40	50	60	70	80	mm

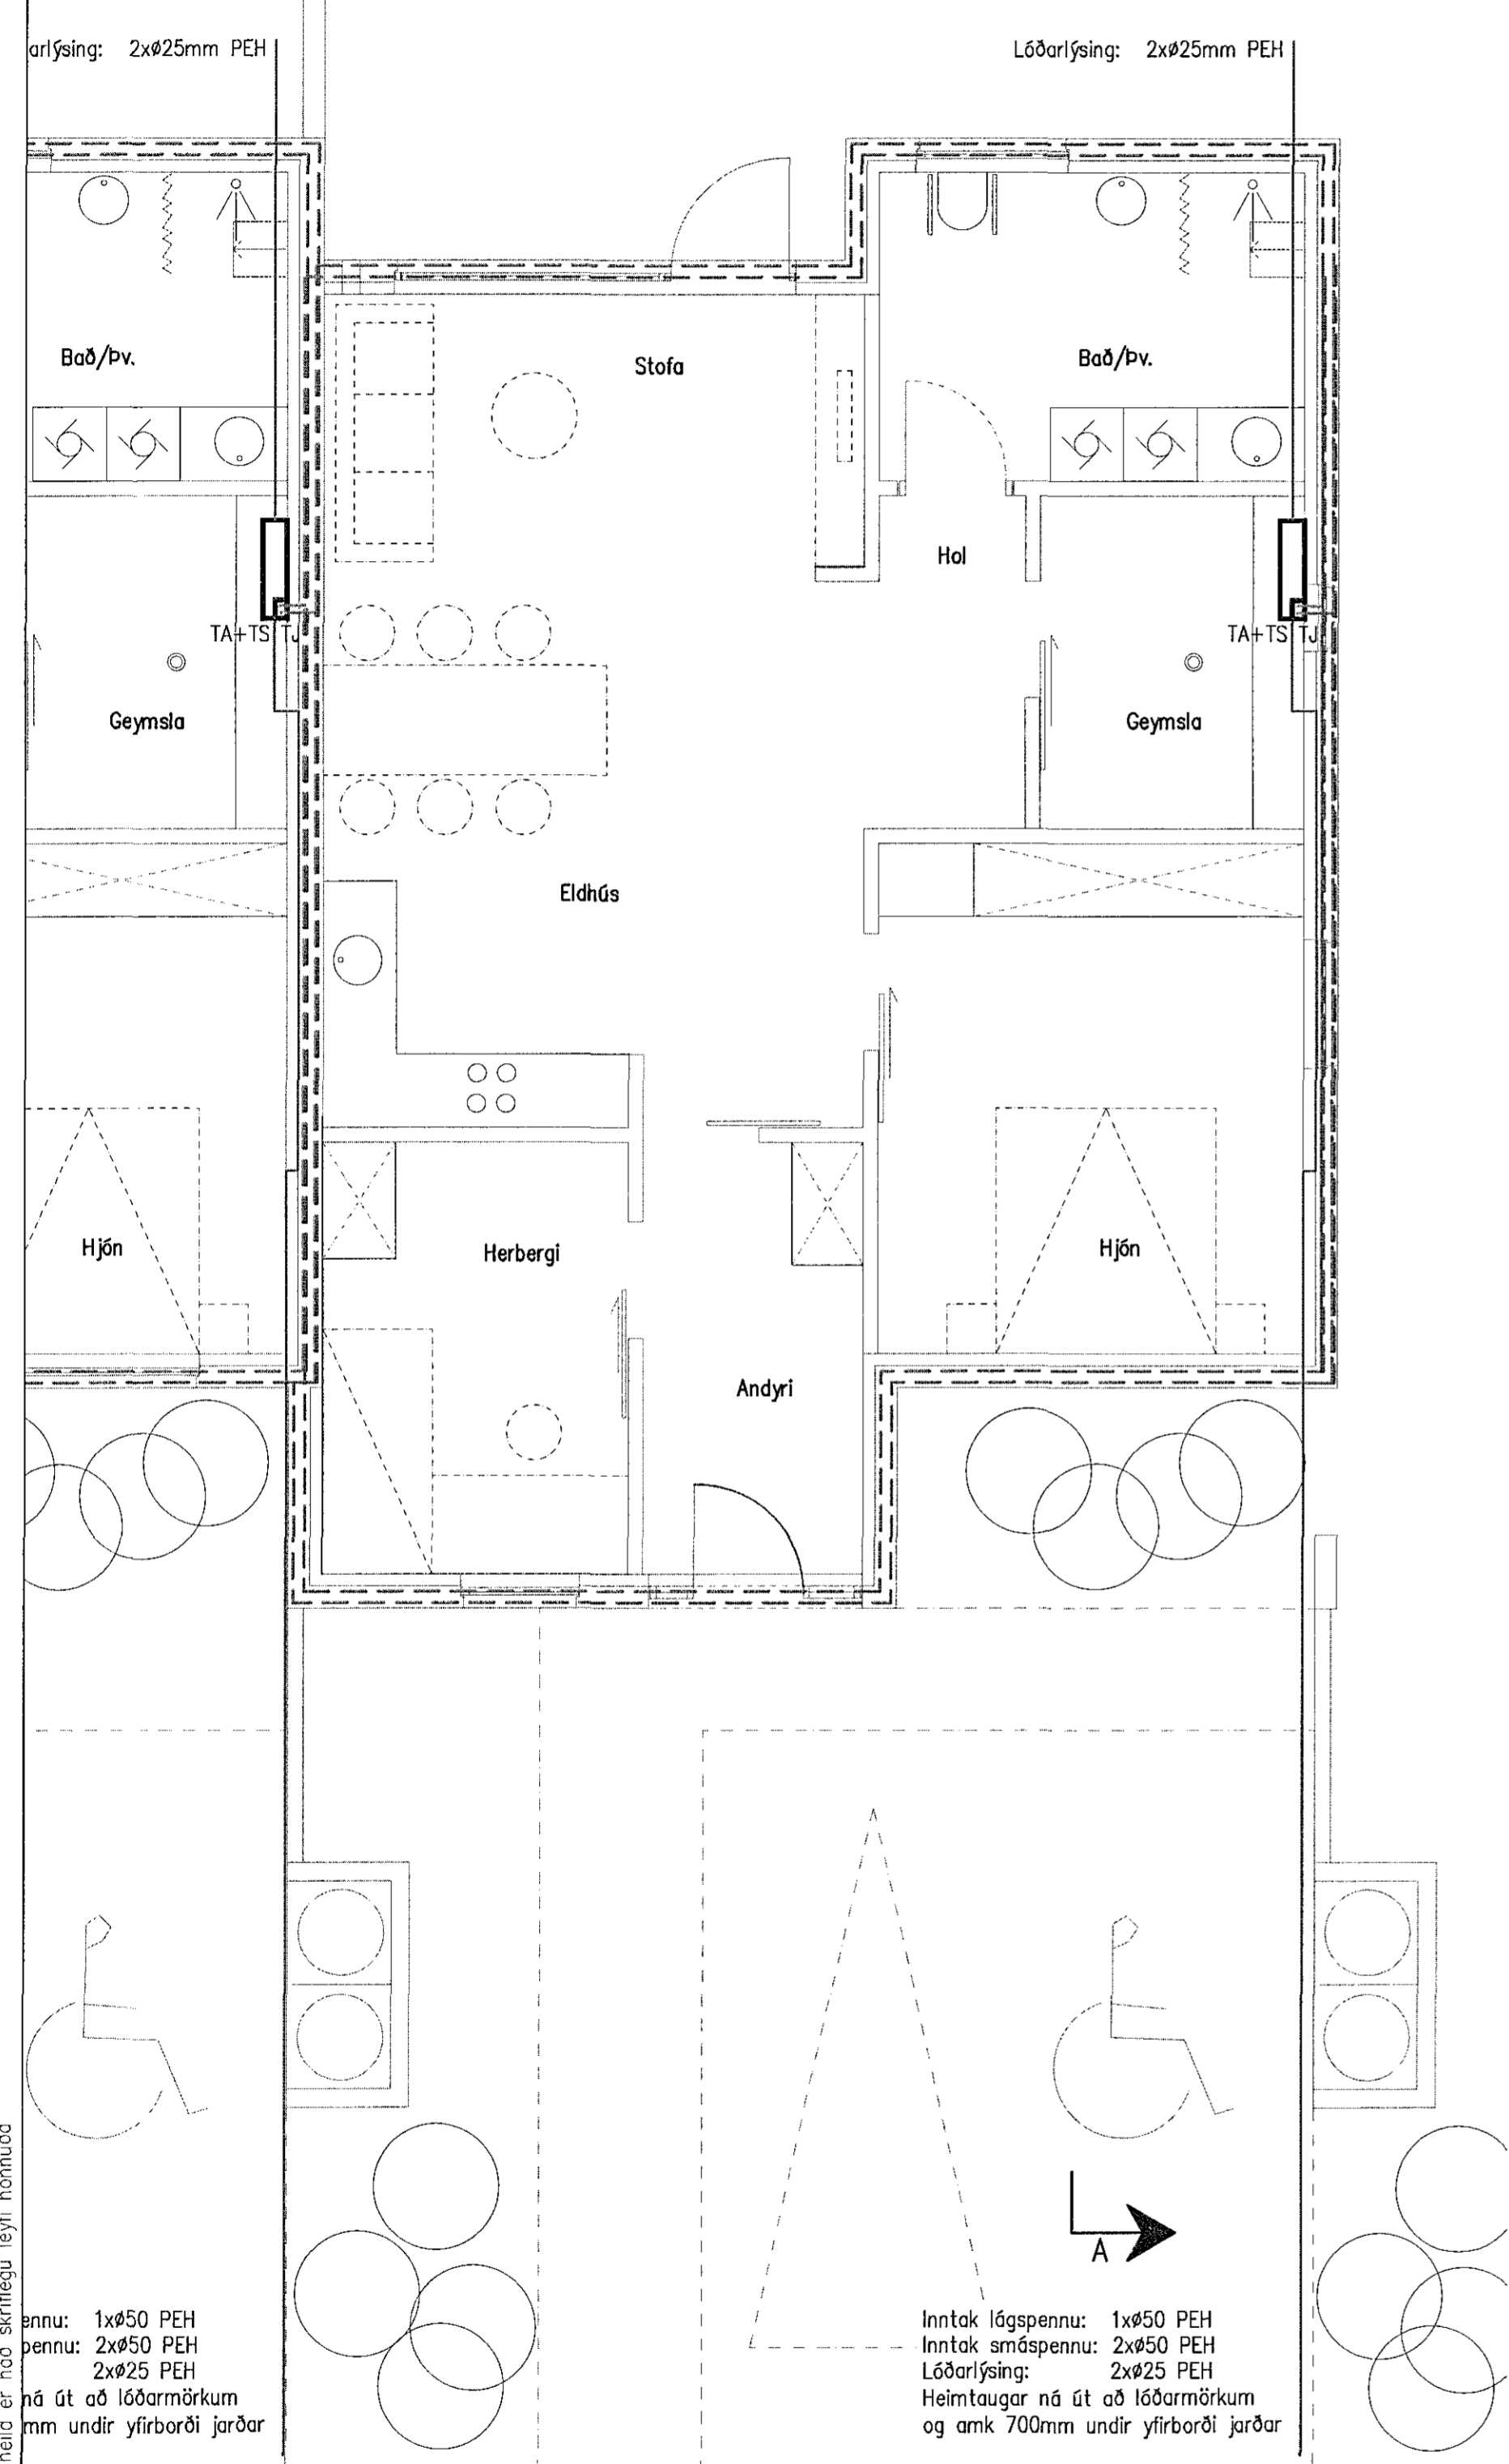

Snið A-A, 1:50

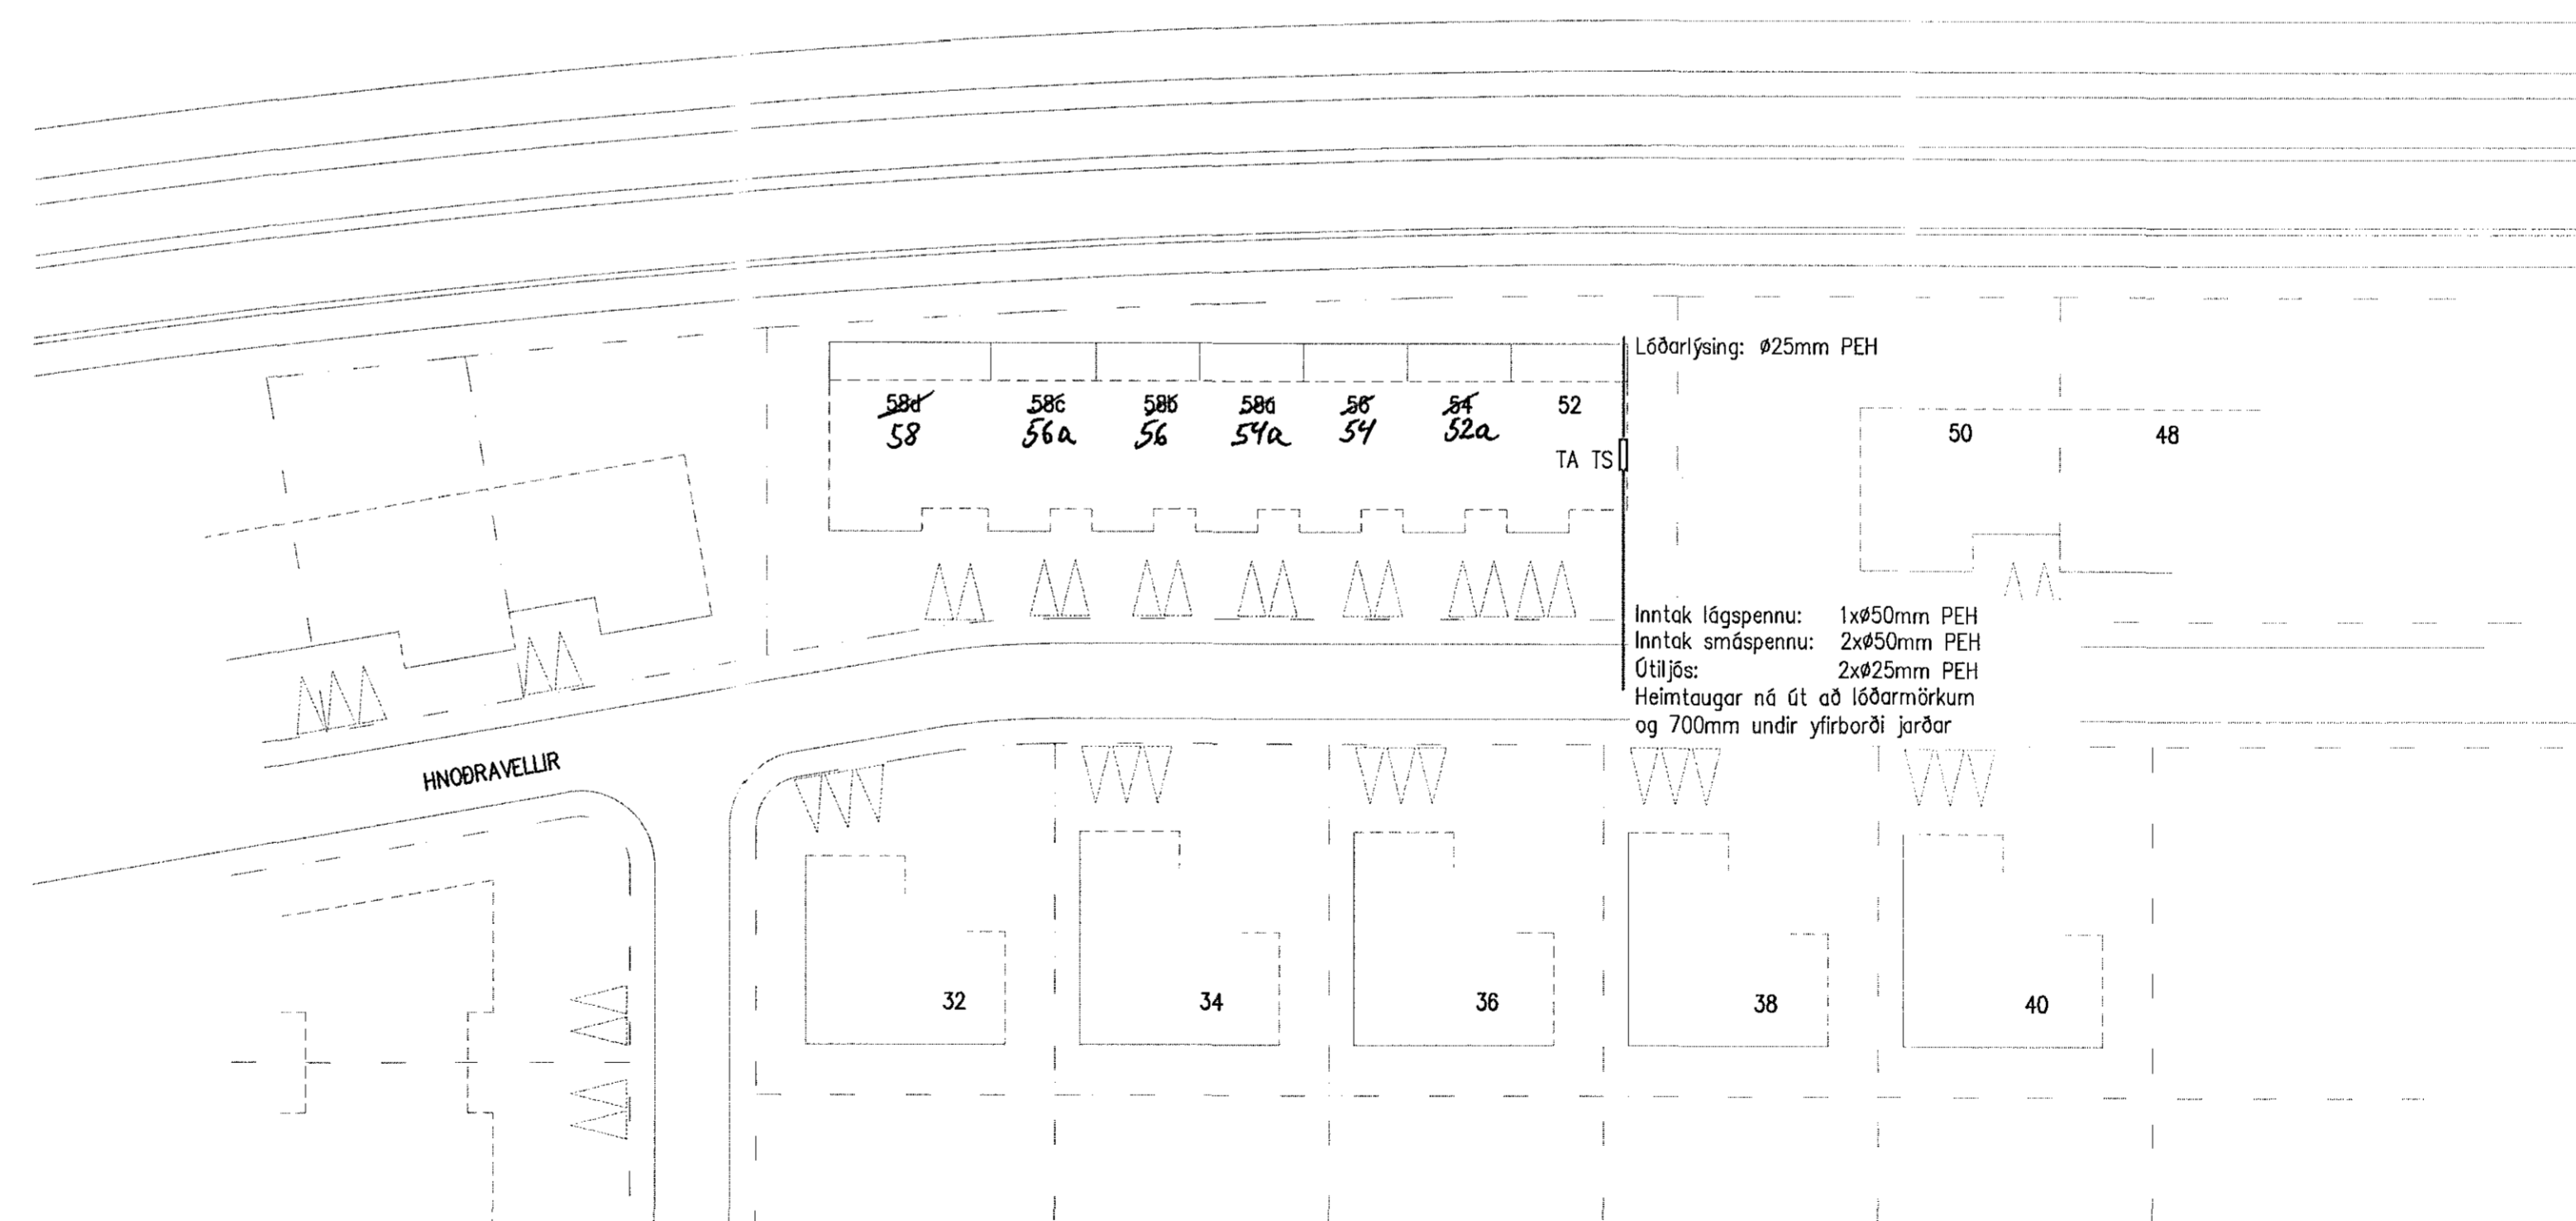

Afstöðumynd, 1:500

Sökkulskaut 1.hæð, 1:50

**VERKHÖNNUN**  
VERKFRÆÐIRÁÐGJÖF

AKRALLIND 6, 203 KÓPAVOGI  
Sími: 570-5800, KT: 650107-1280  
WWW.VERKHONNUN.IS, VERKHONNUN@VERKHONNUN.IS

Br.	Dags	Breyting	Br.	Skr.
Magnús B. Þórðarson KT:030879-4149				
Séðastjafi t.h. Verkhönnunartent:				
Magnús B. Þ.				
Undirritun samráðgjafar/teiknara: / H.S.J.				
Háskóli Manv. 070249-3919				
Verkeign:				
HNOÐRAVELLIR 52				
RAFLAGNIR				
AFSTÖÐUMYND, SNIÐ, SÖKKULSKAUT				
Skid: X:\2014-01\027\teikn\raf\HV-1001.dwg				
gretar@verkhonnun.is	MBÞ	GÖJ	19.05.2014	1:50/1:500 A1
Höfundur	Virkihöf	Teknað	Dags	Velkomað
2014-01-027			HV52-1001	A
Verkeignar	Teiknagögnir			

Öll áritot og áritun teikninga að hluta eða heild er náð skriflegu leyfi hönnuðs