

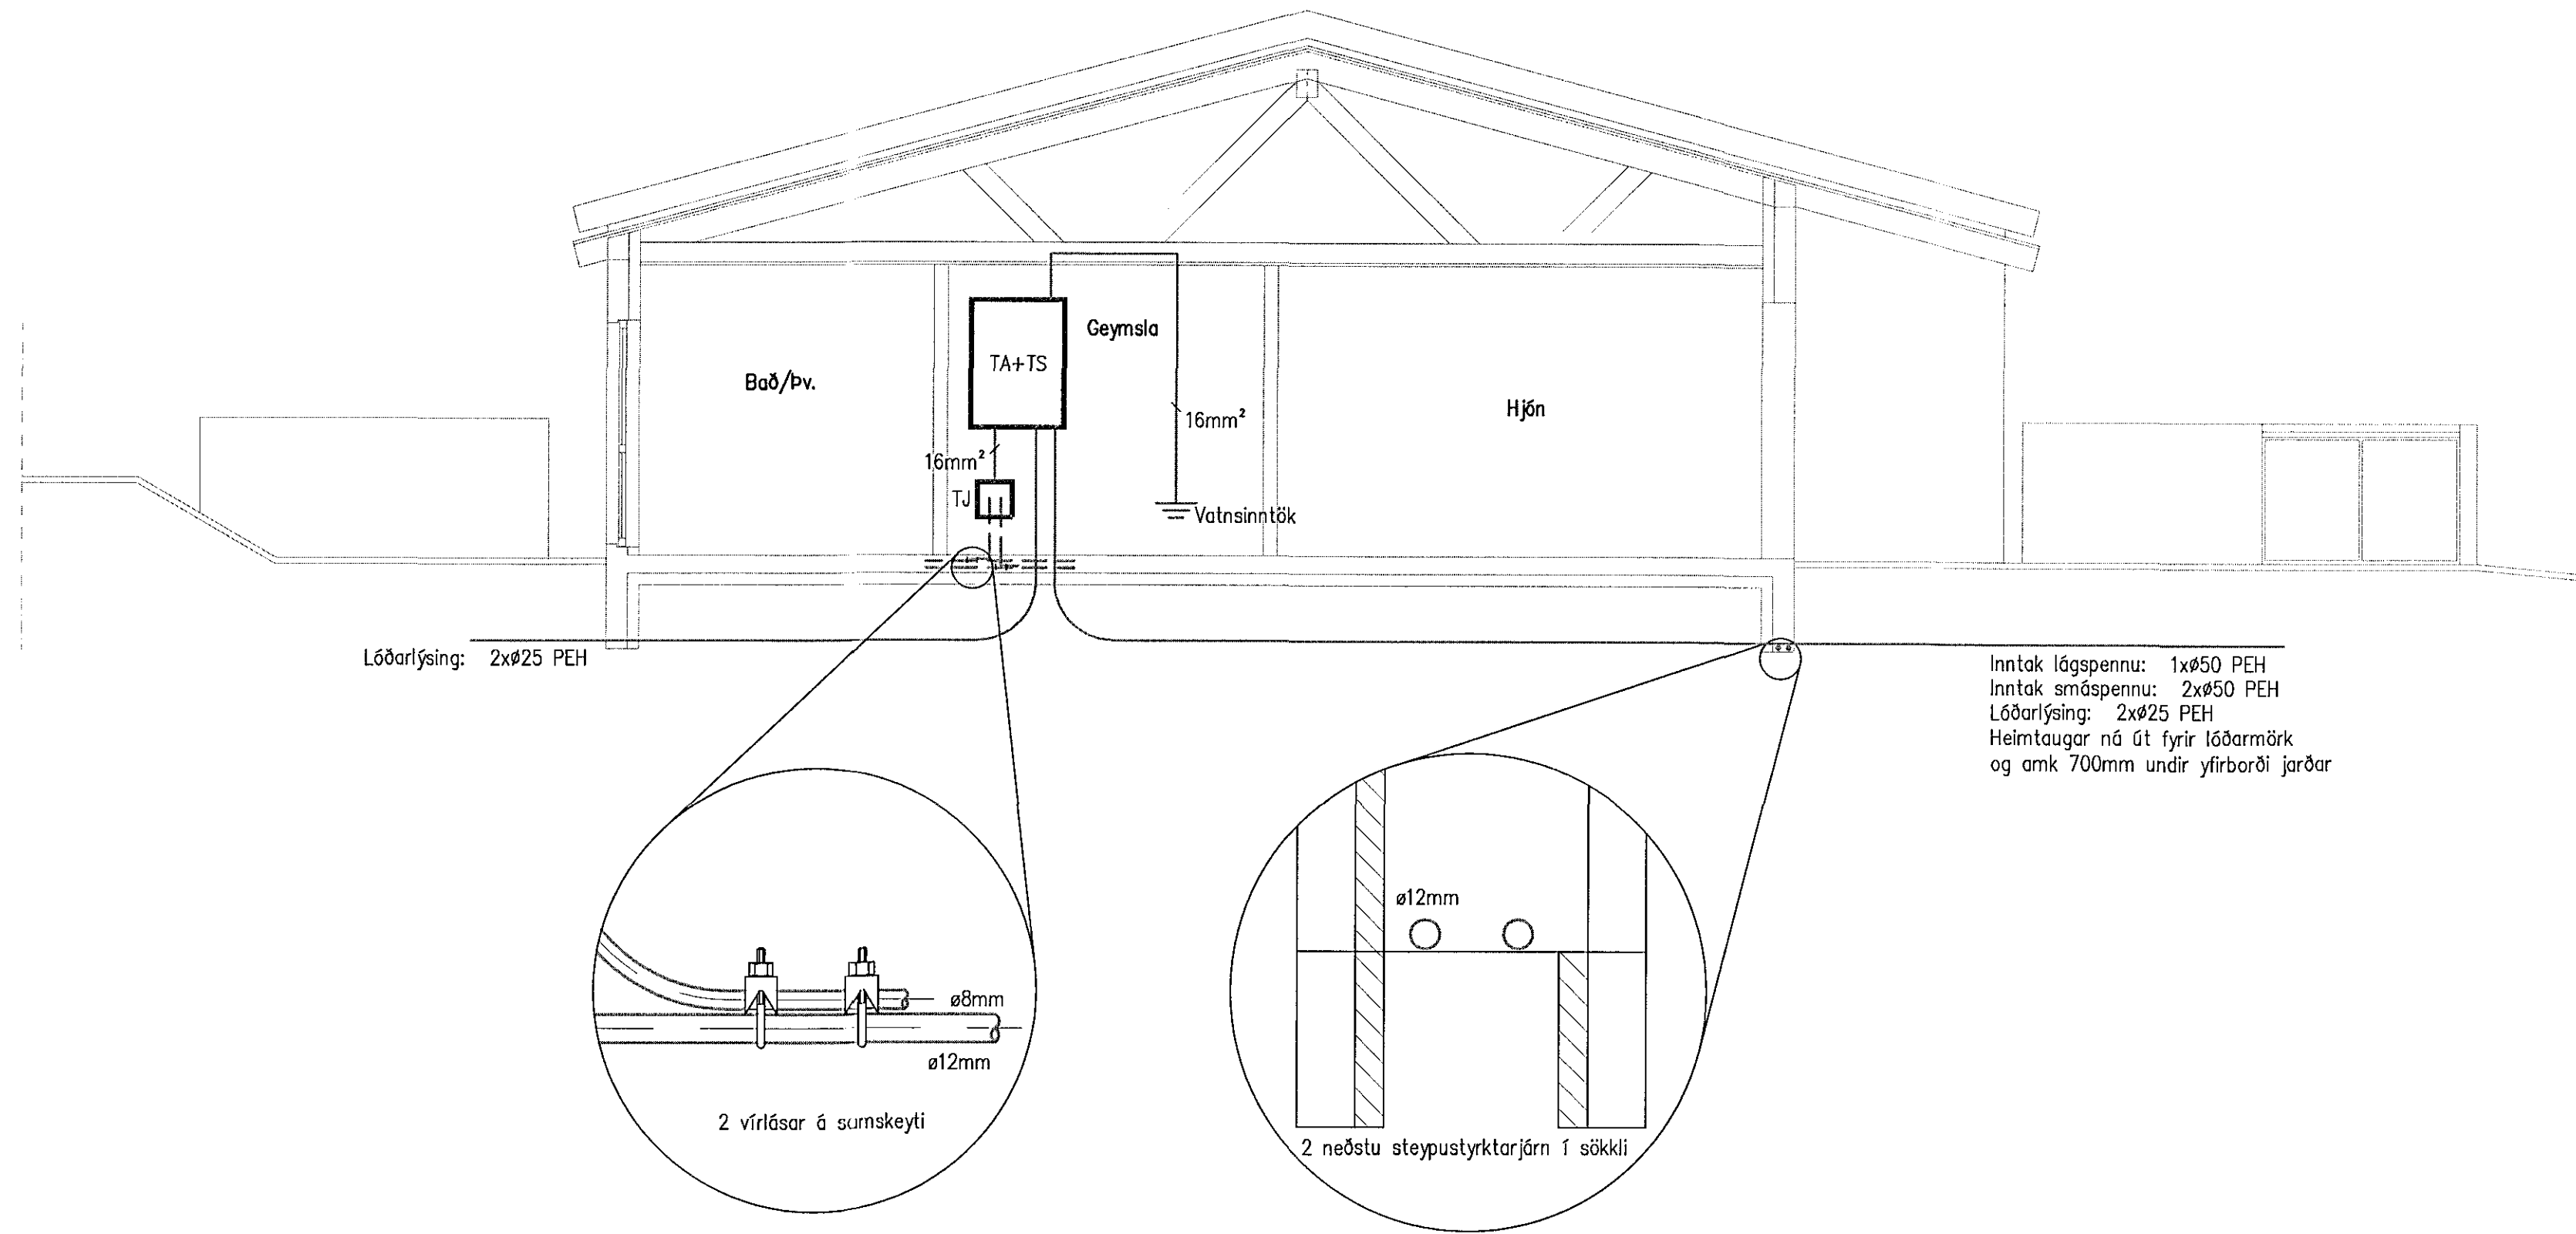


1:50	0	1000	2000	3000	4000	mm
1:1	0	10	20	30	40	50
1:500	0	10000	20000	30000	40000	mm
1:1	0	10	20	30	40	50

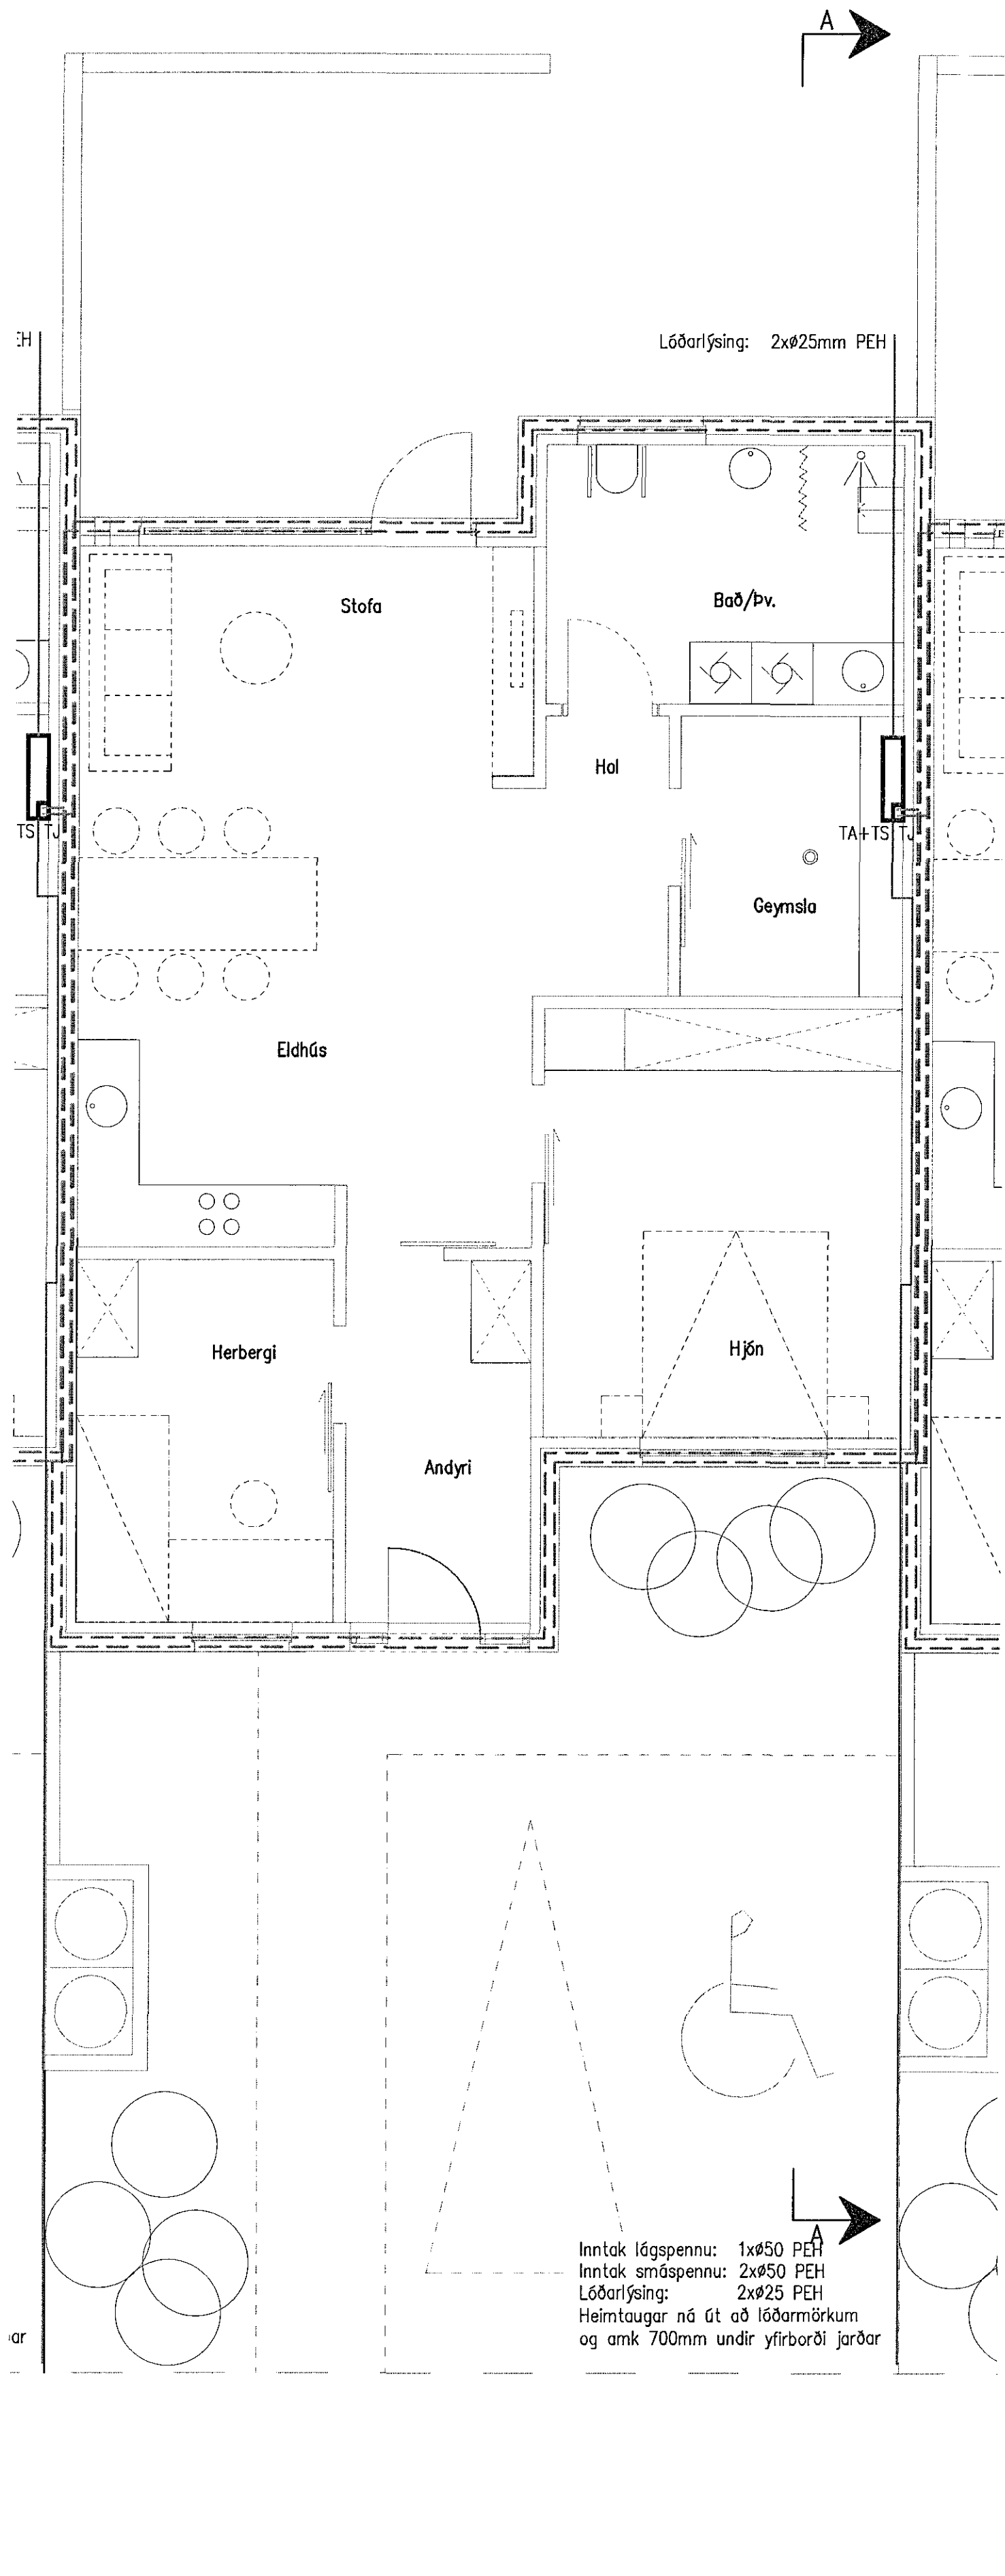

Snið A-A, 1:50

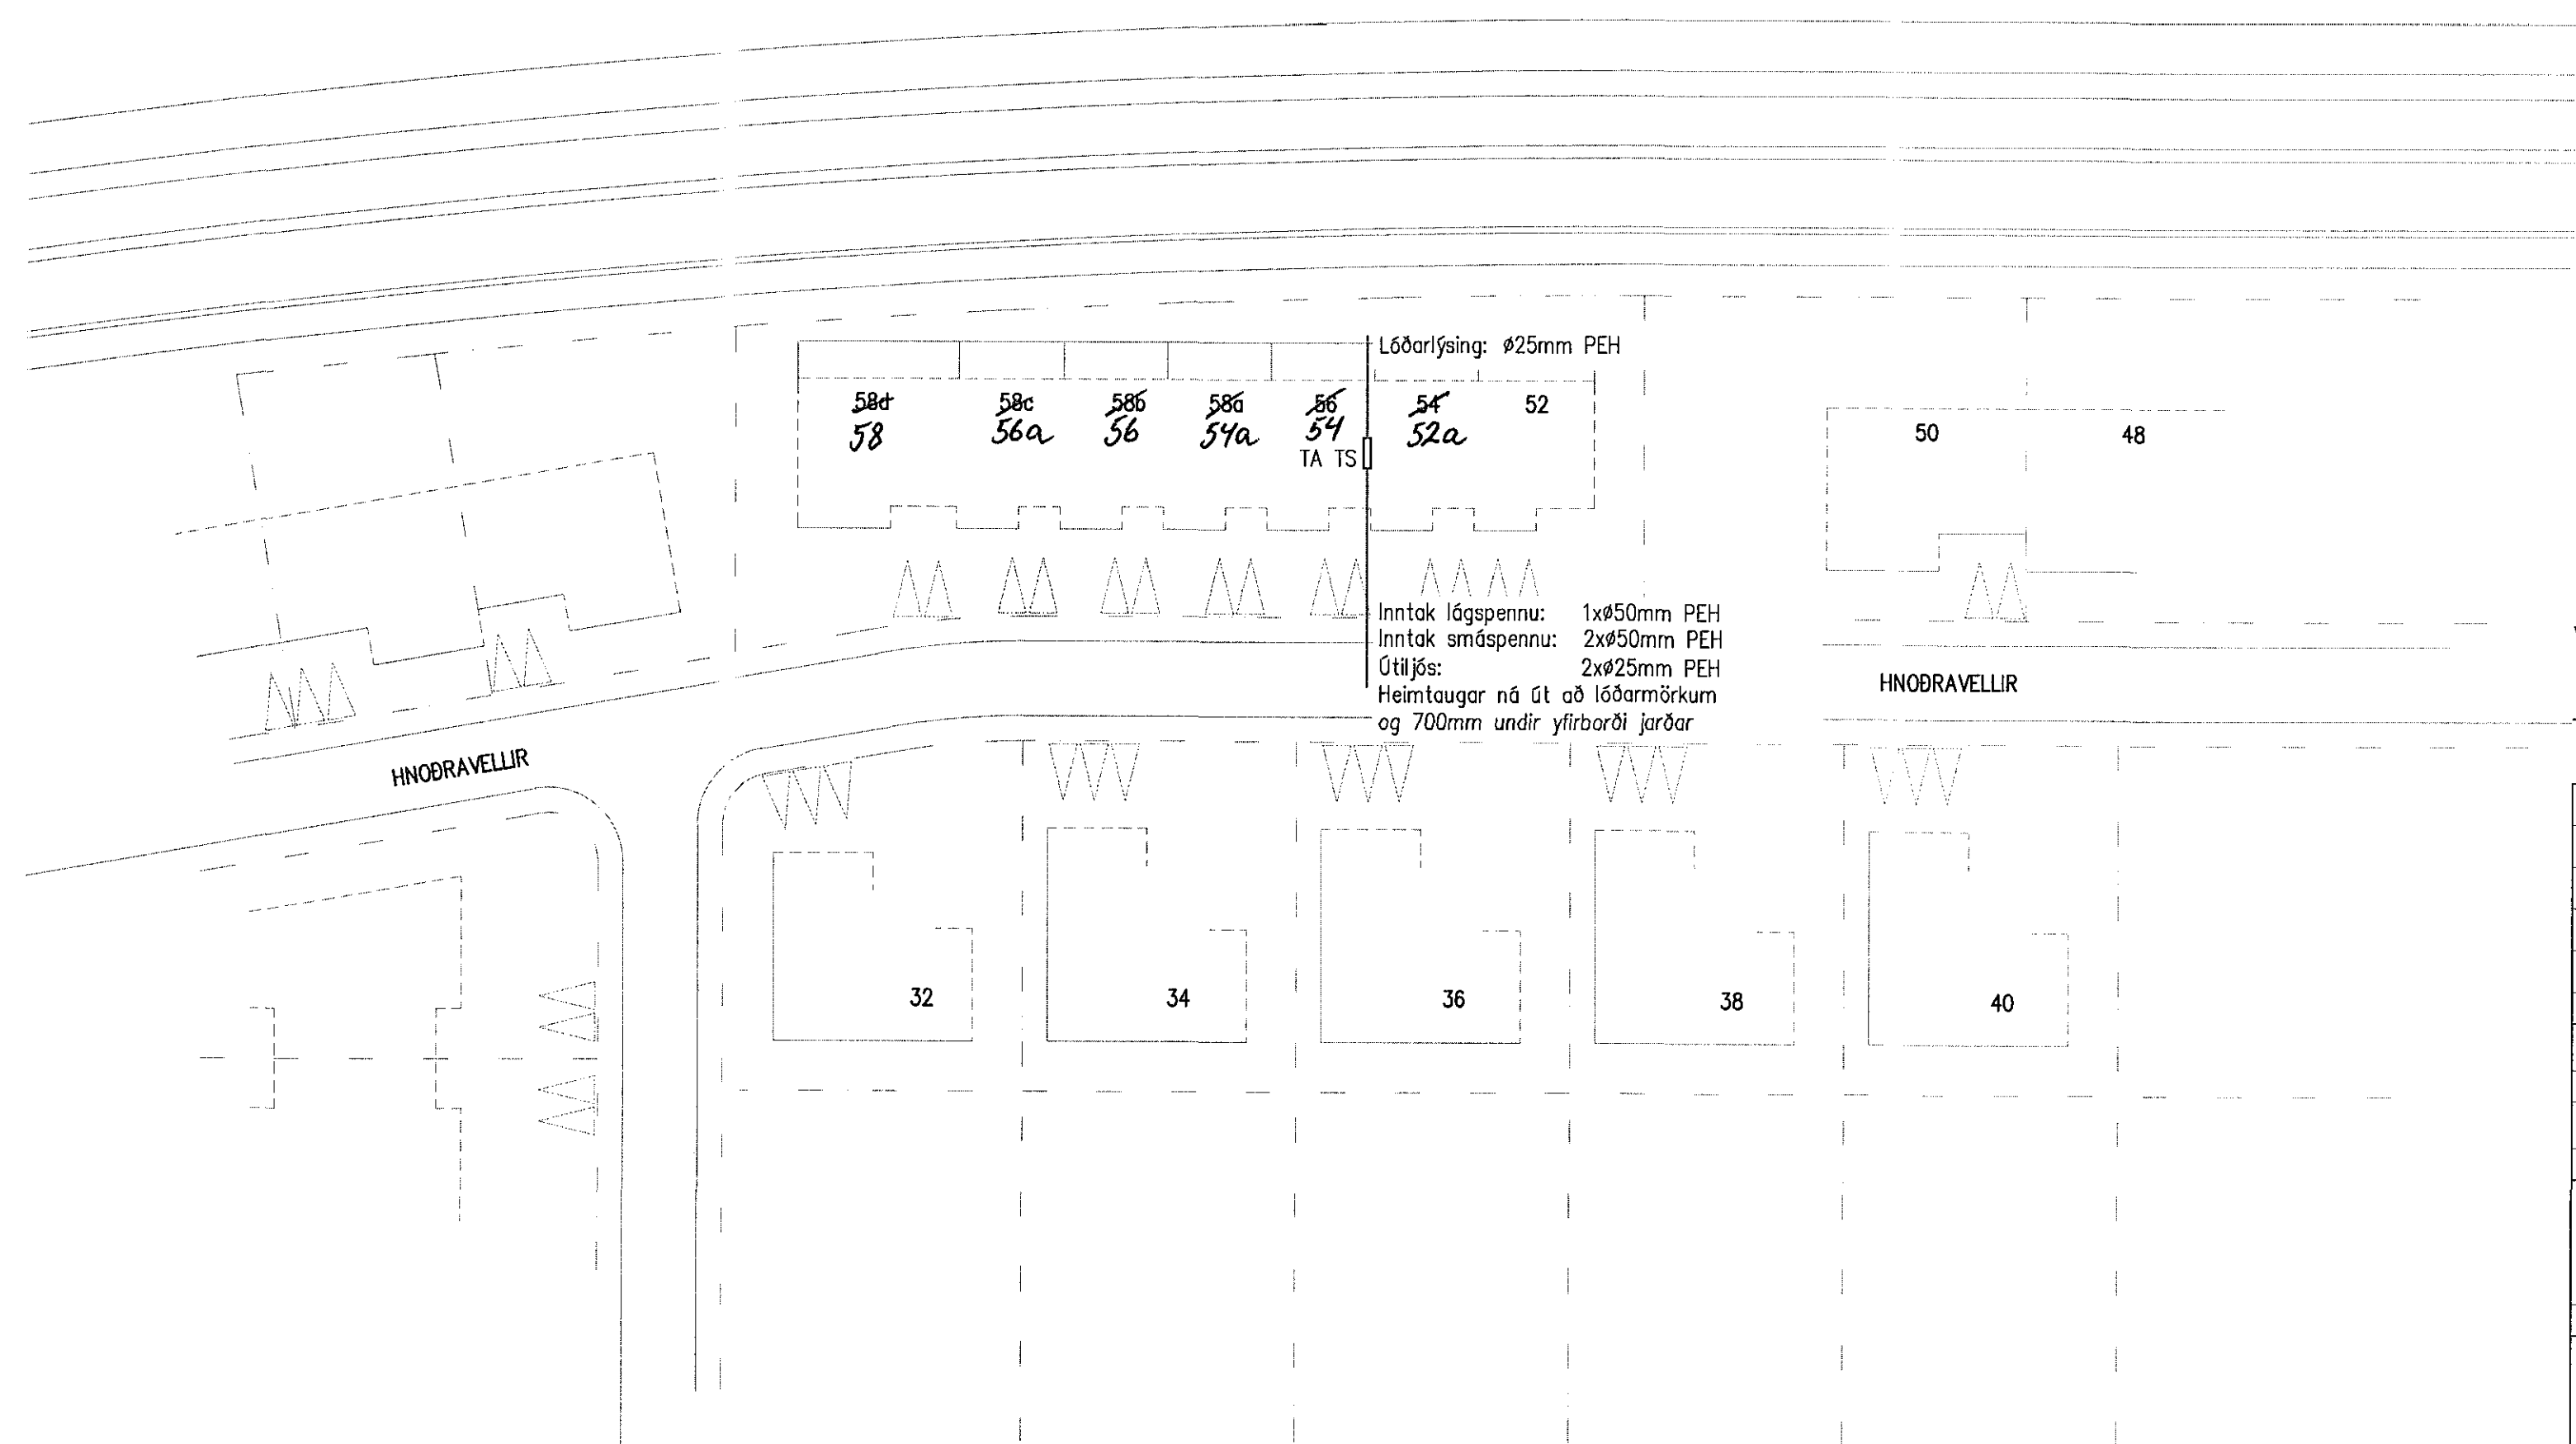

Afstöðumynd, 1:500

© Öll réttindi og öfurlun teikninga að hluta eða heild er höfð skriflega leyfi höfundar

Sökkulskaut 1.hæð, 1:50

VERKHÖNNUN
VERKFRÆÐIRÁÐGJÖF

AKRALLIND 6, 203 KÓPÁVOGI
Sími: 570-5800, fxi 650107-1280
WWW.VERKHÖNNUN.IS, VERKHÖNNUN@VERKHÖNNUN.IS

Br.	Dags	Breyting	Br.	Sb.
-----	------	----------	-----	-----

Magnús B. Þóroddsson Kt:030879-4149

Sáttgengt frá Verkhönnun ehf.

Magnús B. Þ.

Undirbun samráðingarkennsla / h.stj.

Hannesar Magnús 070249-3919

Verkhönnun:

HNOBRAVELLIR 88 54
RAFLAGNIR
AFSTÖÐUMYND, SNIÐ, SÖKKULSKAUT

Snið: X:\2014-01\027\teikn\raf\HV-1001.dwg

gretar@verkhonnun.is	MBP	GÜJ	19.05.2014	1:50/1:500	A1
Höfundur	Yfirfor	Teknað	Dags	Útgefandi	Blásetur

2014-01-027 HV56-1001 A

Verkhönnun