



Byggingufulltrúi Hafnarjarðar  
Mottakið þann  
28 JUL 2015  
*HL*


1:50	0	1000	2000	3000	4000	mm				
1:1	0	10	20	30	40	50	60	70	80	mm
1:500	0	10000	20000	30000	40000	mm				
1:1	0	10	20	30	40	50	60	70	80	mm

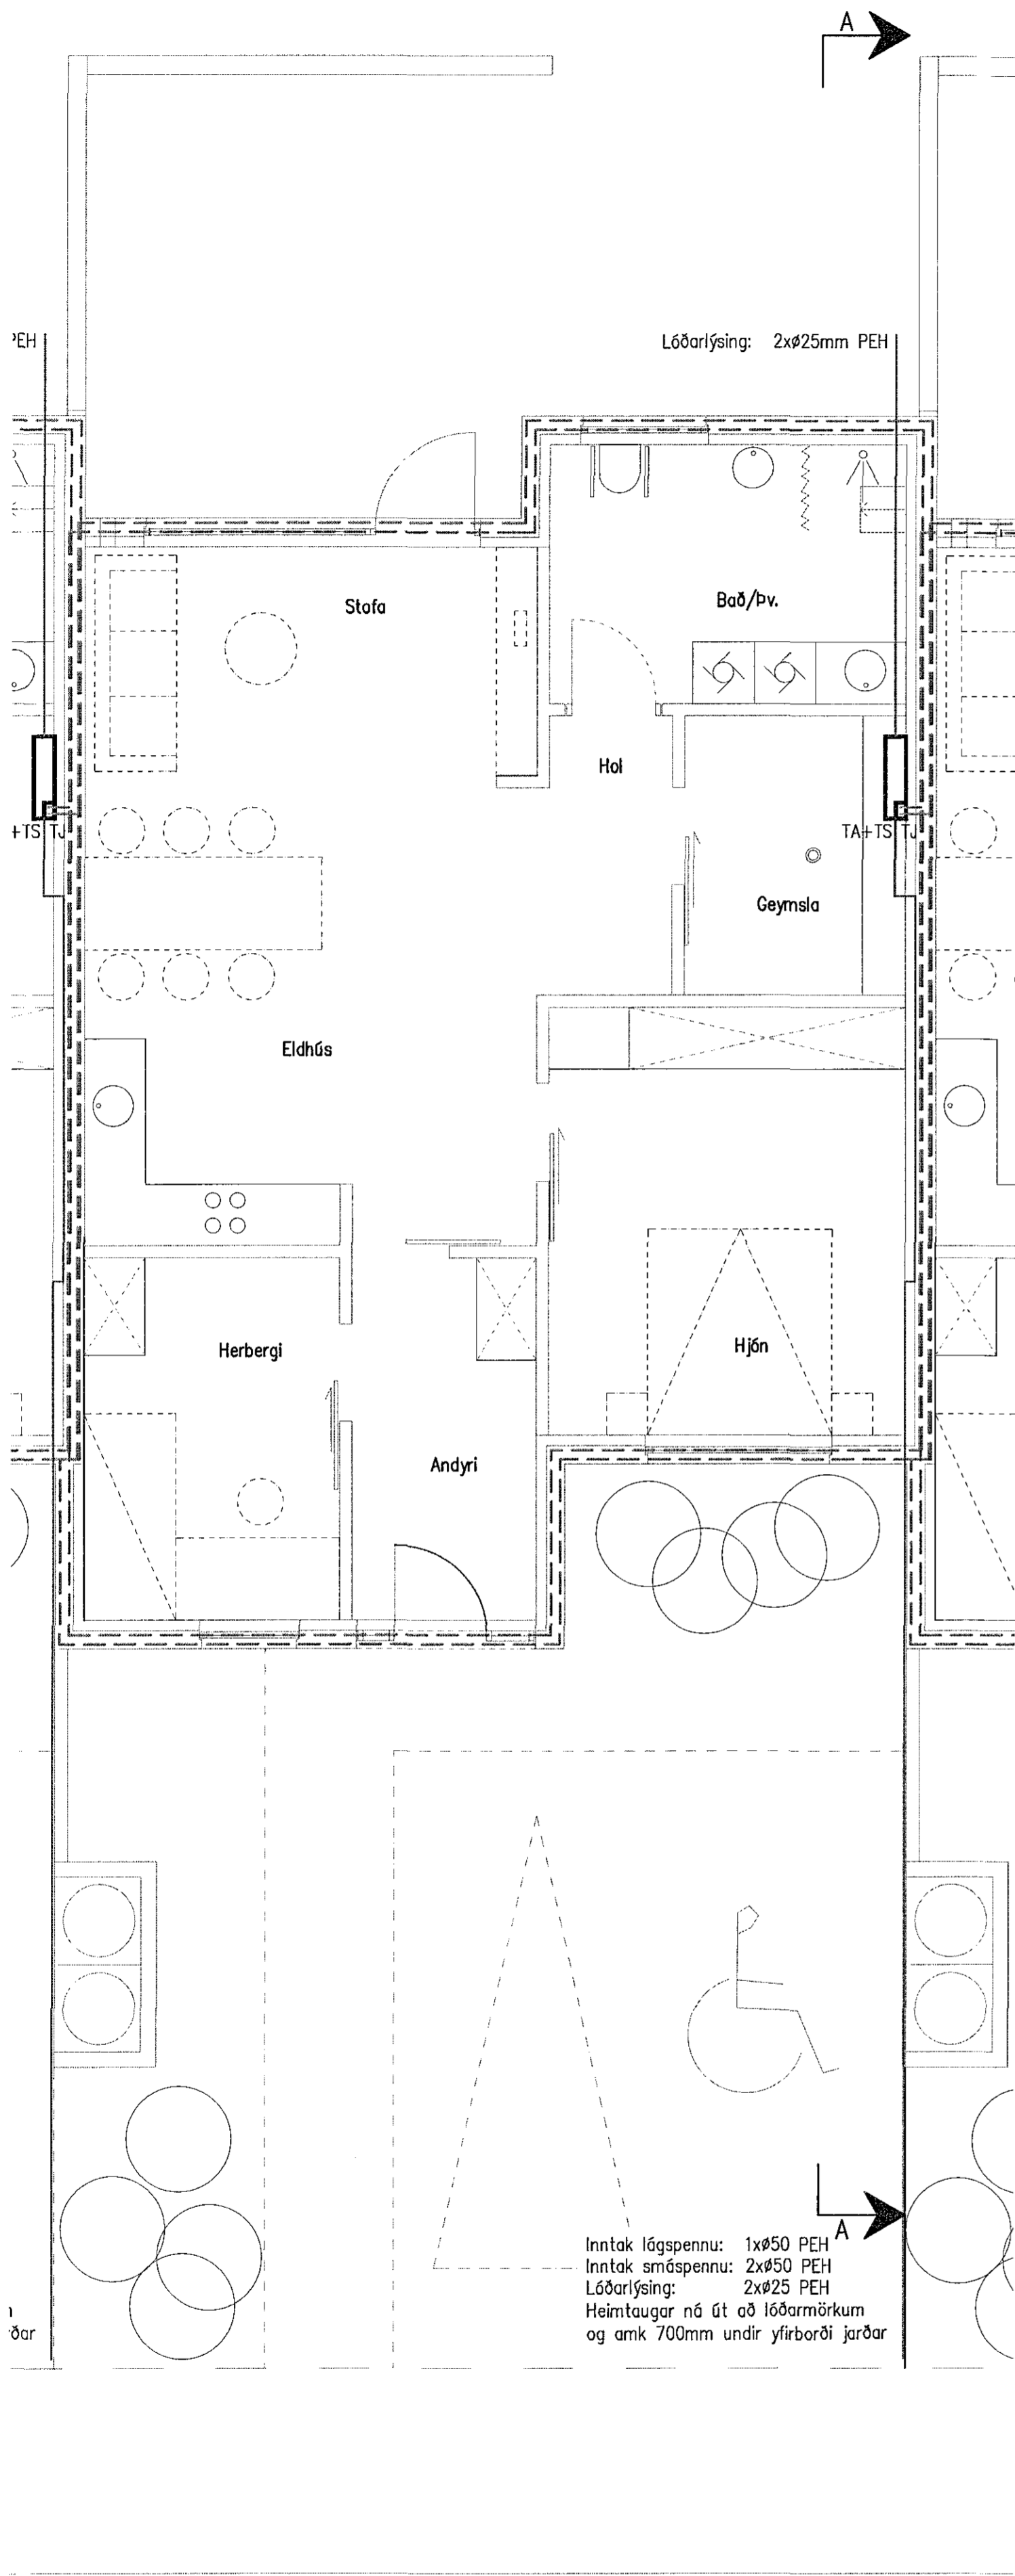

Inntak lágspennu: 1x#50 PEH  
Inntak smáspennu: 2x#50 PEH  
Lóðarlýsing: 2x#25 PEH  
Heimtaugar ná út að lóðarmörkum og amk 700mm undir yfirborði jarðar

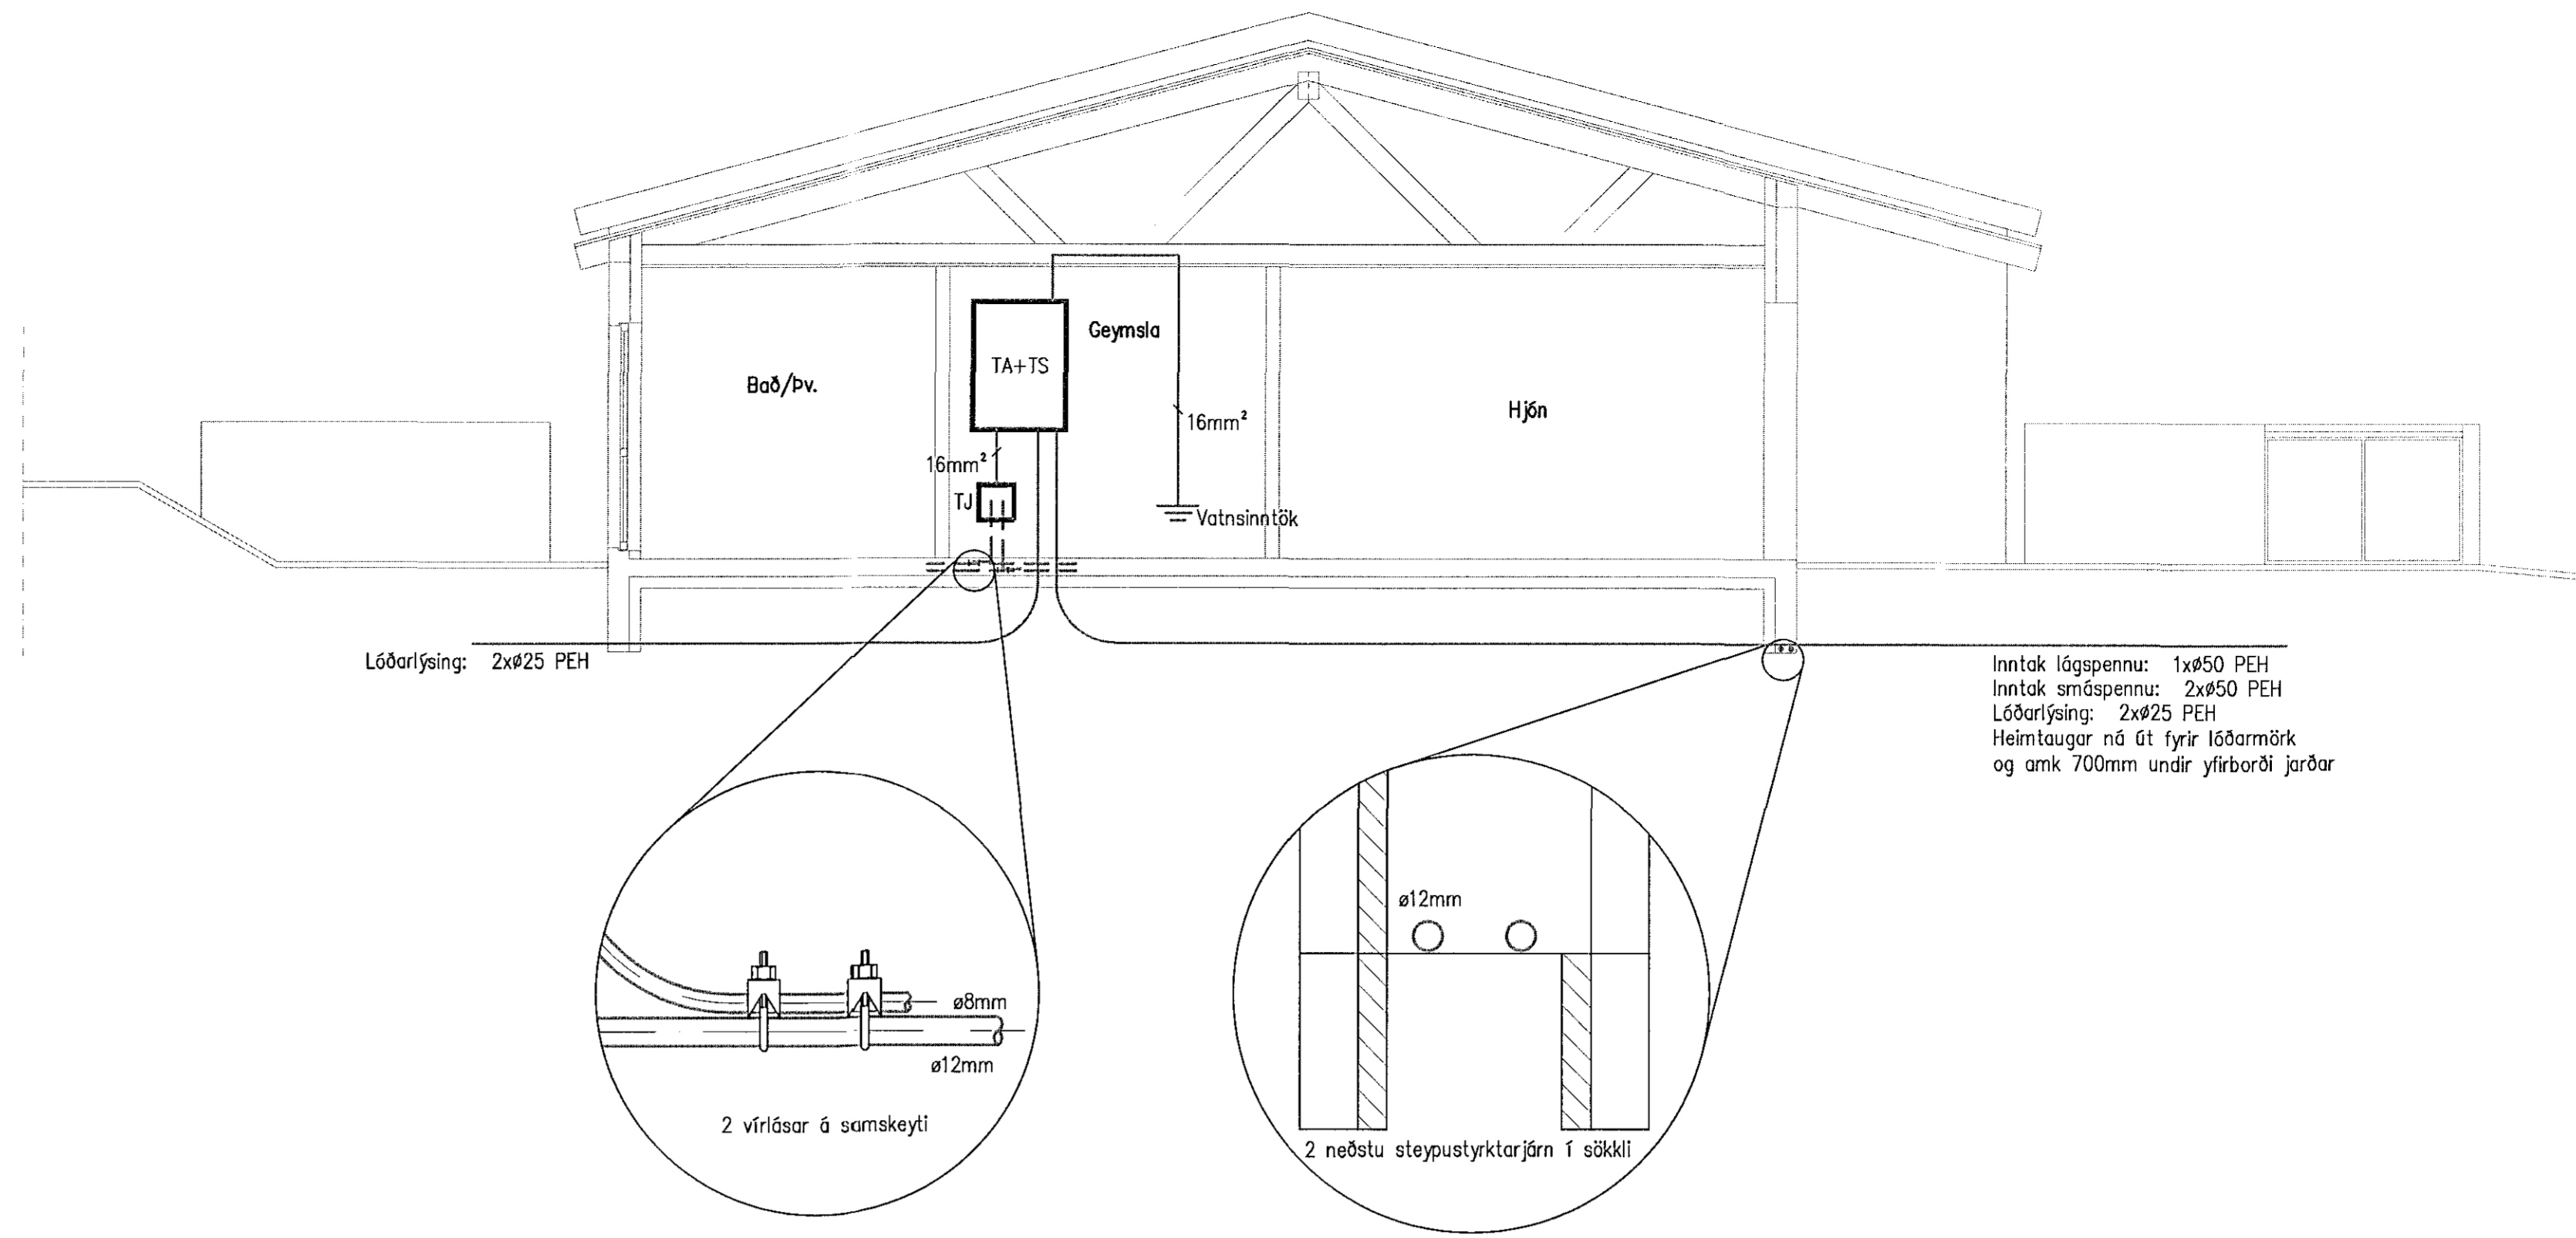

Snið A-A, 1:50

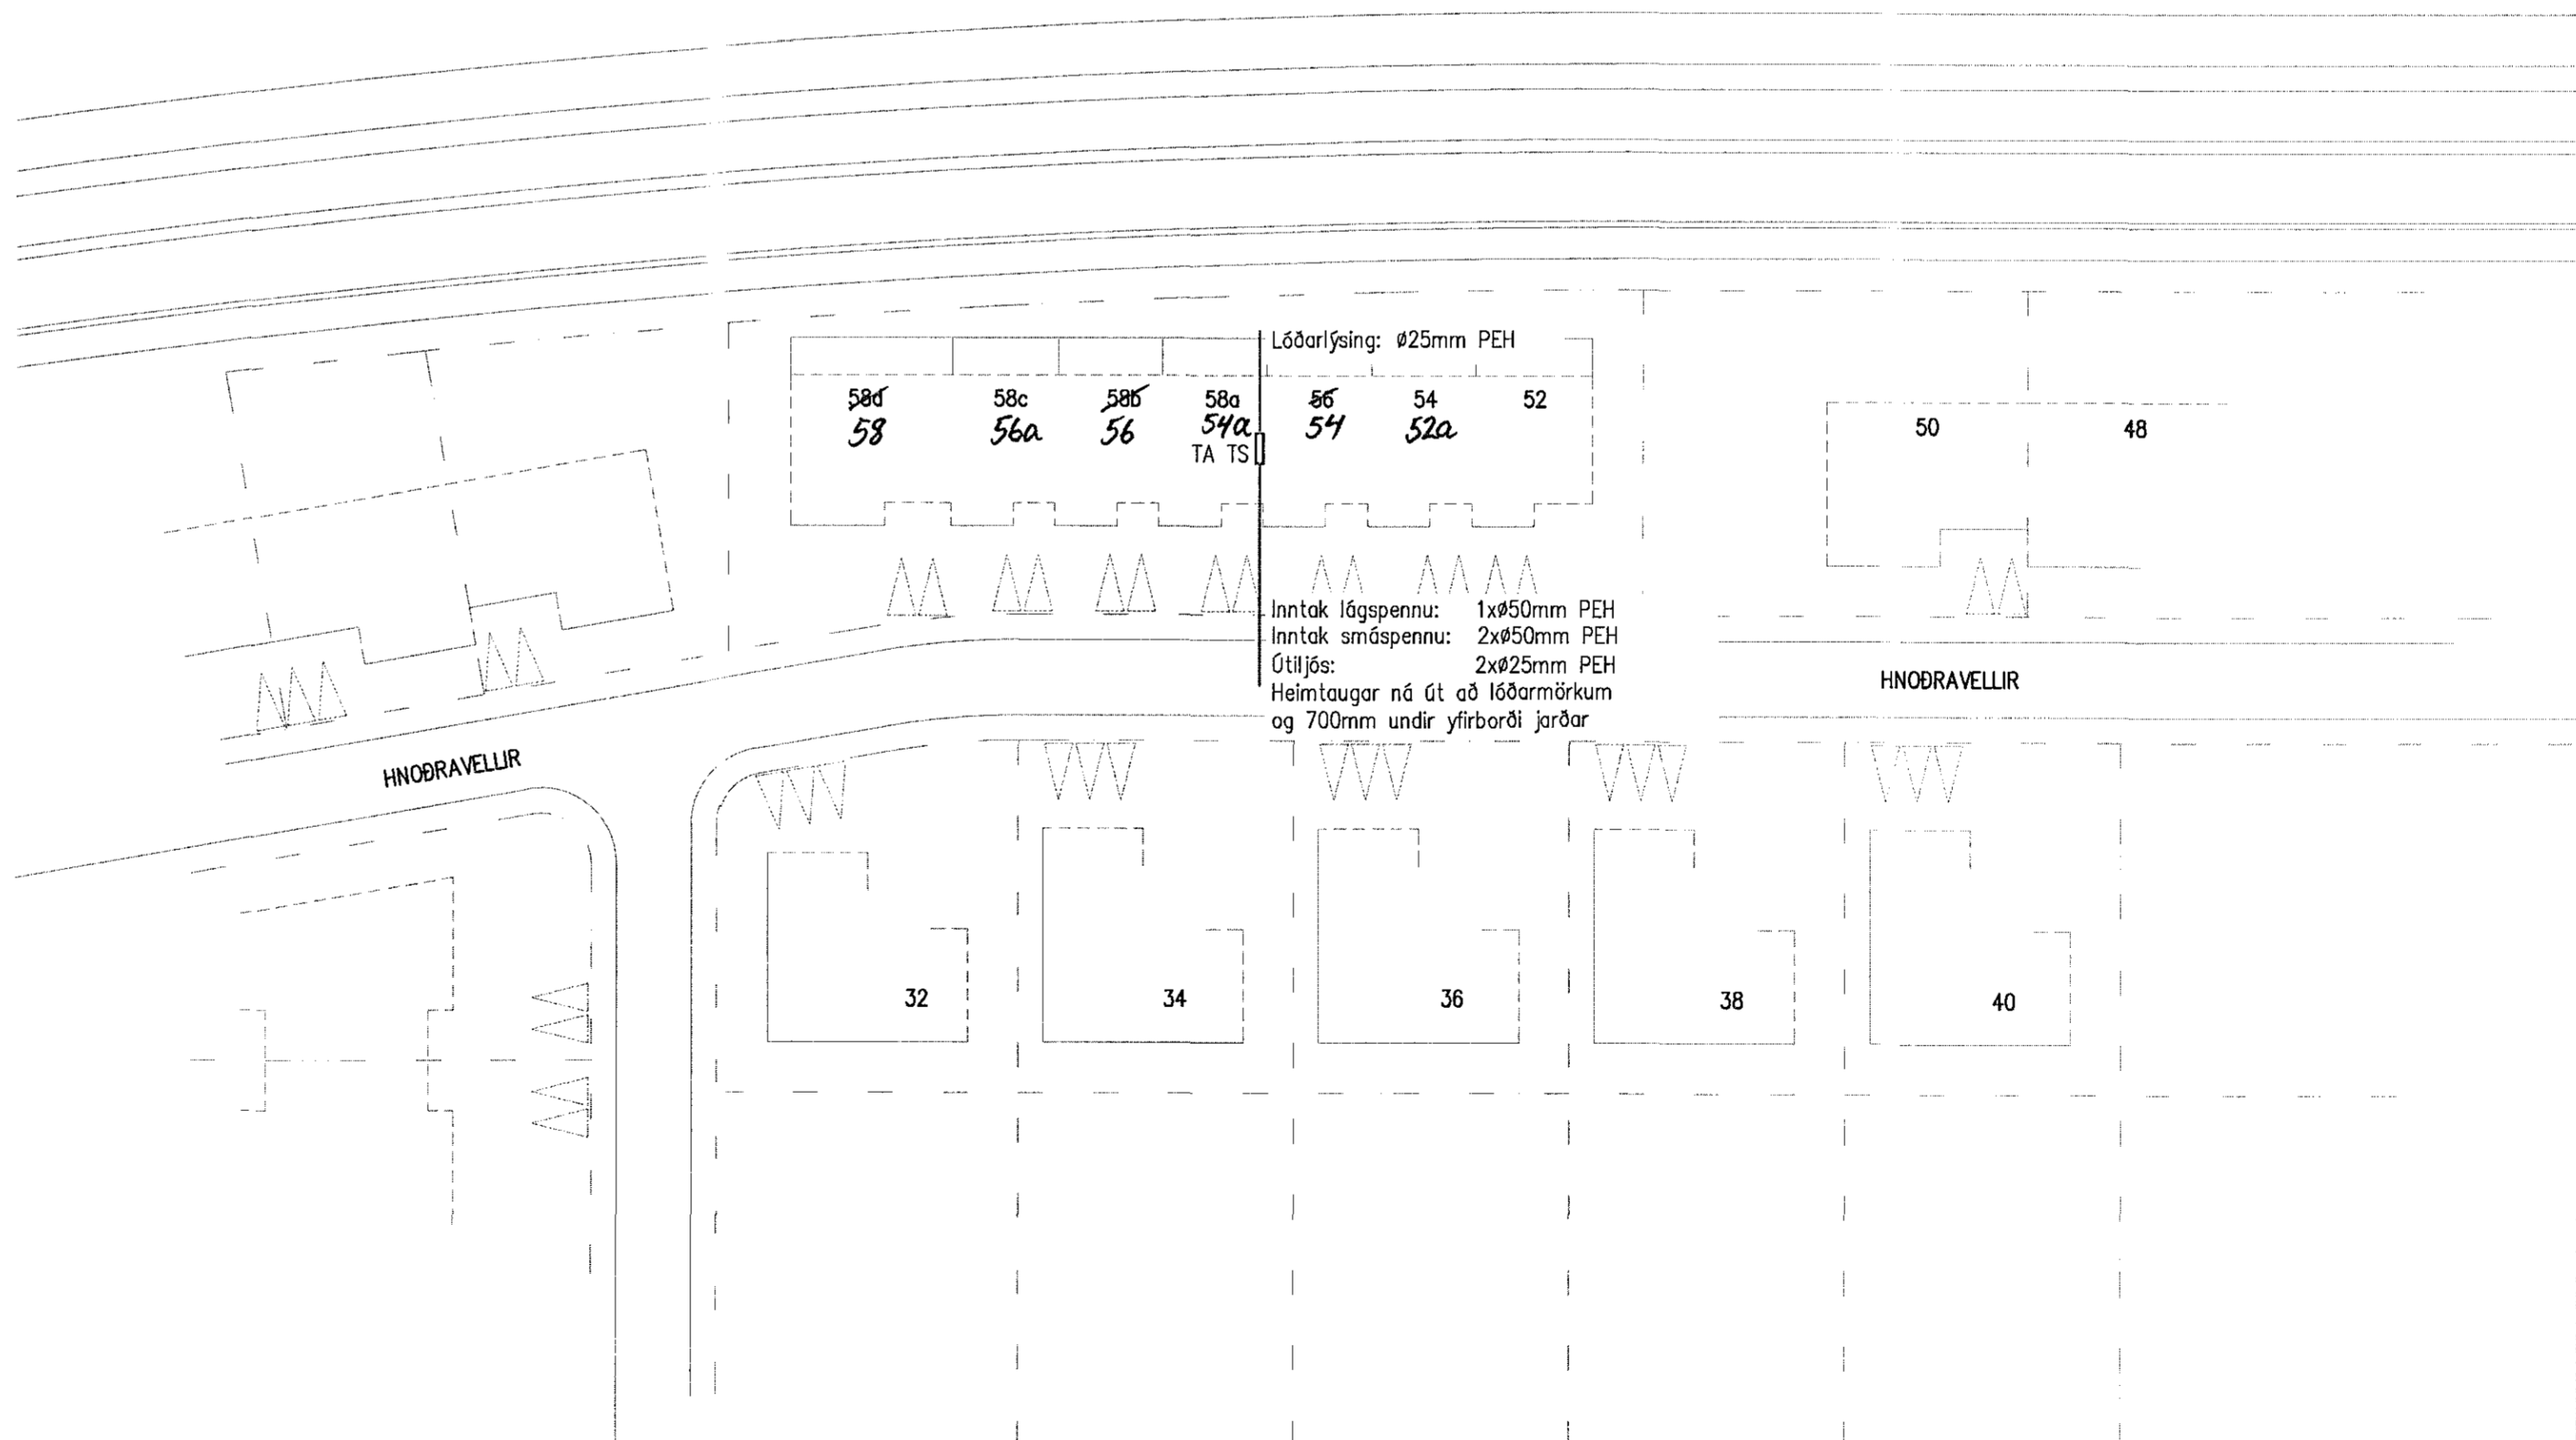

Inntak lágspennu: 1x#50mm PEH  
Inntak smáspennu: 2x#50mm PEH  
Útlitjós:  
Heimtaugar ná út að lóðarmörkum og 700mm undir yfirborði jarðar

Afstöðumynd, 1:500

© Öll réttindi og skráningu af hluta eða heild er höfð sérskillegu leyfi höfundar

Sökkulskaut 1.hæð, 1:50

**VERKHÖNNUN**  
VERKFRÆÐIRÁÐGJAF  
AKRALLIND 6, 203 KÓPAVOGI  
Sími: 570-5800, fíx: 660107-1280  
WWW.VERKHÖNNUN.IS, VERKHÖNNUN@VERKHÖNNUN.IS

Br.	Dags	Breyting	Br.	St.

Magnús B. Þórðarson KT:030879-4149


*Magnús B. Þ.*  
*Hákon Macg. 070249-3919*

Verkefni  
HNOÐRAVELLIR 88a 54a  
RAFLAGNIR  
AFSTÖÐUMYND, SNIÐ, SÖKKULSKAUT  
Sv. X: 2014-01\027\teikn\raf\HV-1001.dwg  
graf@verkhonnun.is MBP GJU 19.05.2014 1:50/1:500 A1  
Formaði Yfirlitá Tekniá Dags Málavörð Bláðráð  
2014-01-027 HV58A-1001 A  
Verkefniáskilningur