

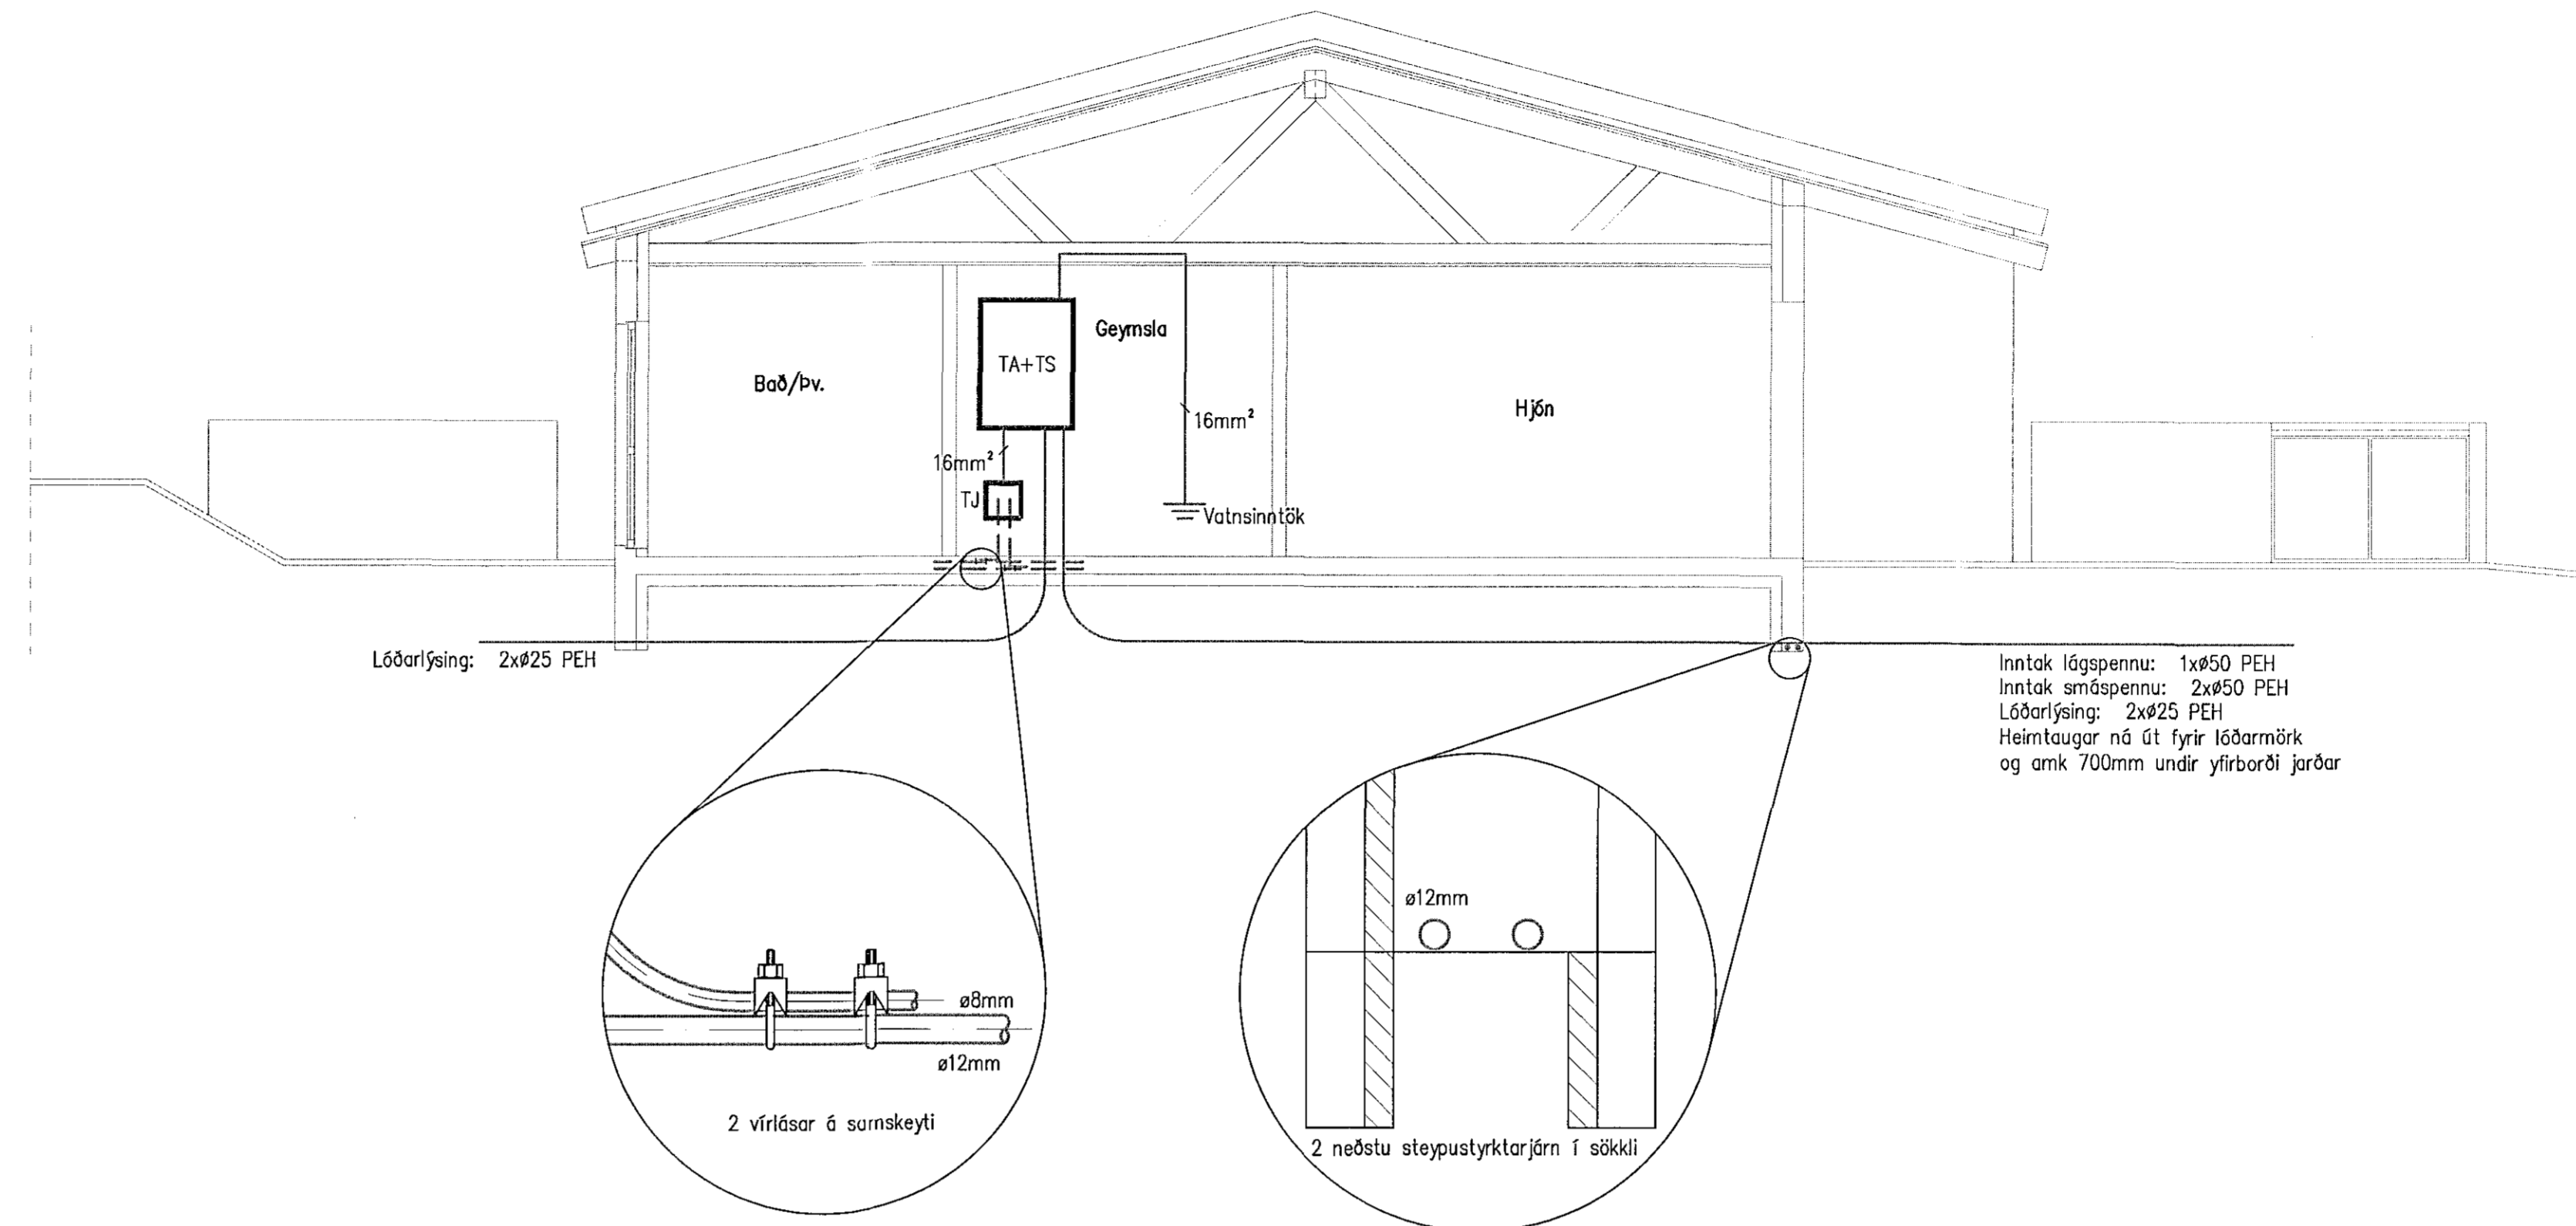


1:50	0	1000	2000	3000	4000	mm				
1:1	0	10	20	30	40	50	60	70	80	mm
1:500	0	10000	20000	30000	40000	mm				
1:1	0	10	20	30	40	50	60	70	80	mm

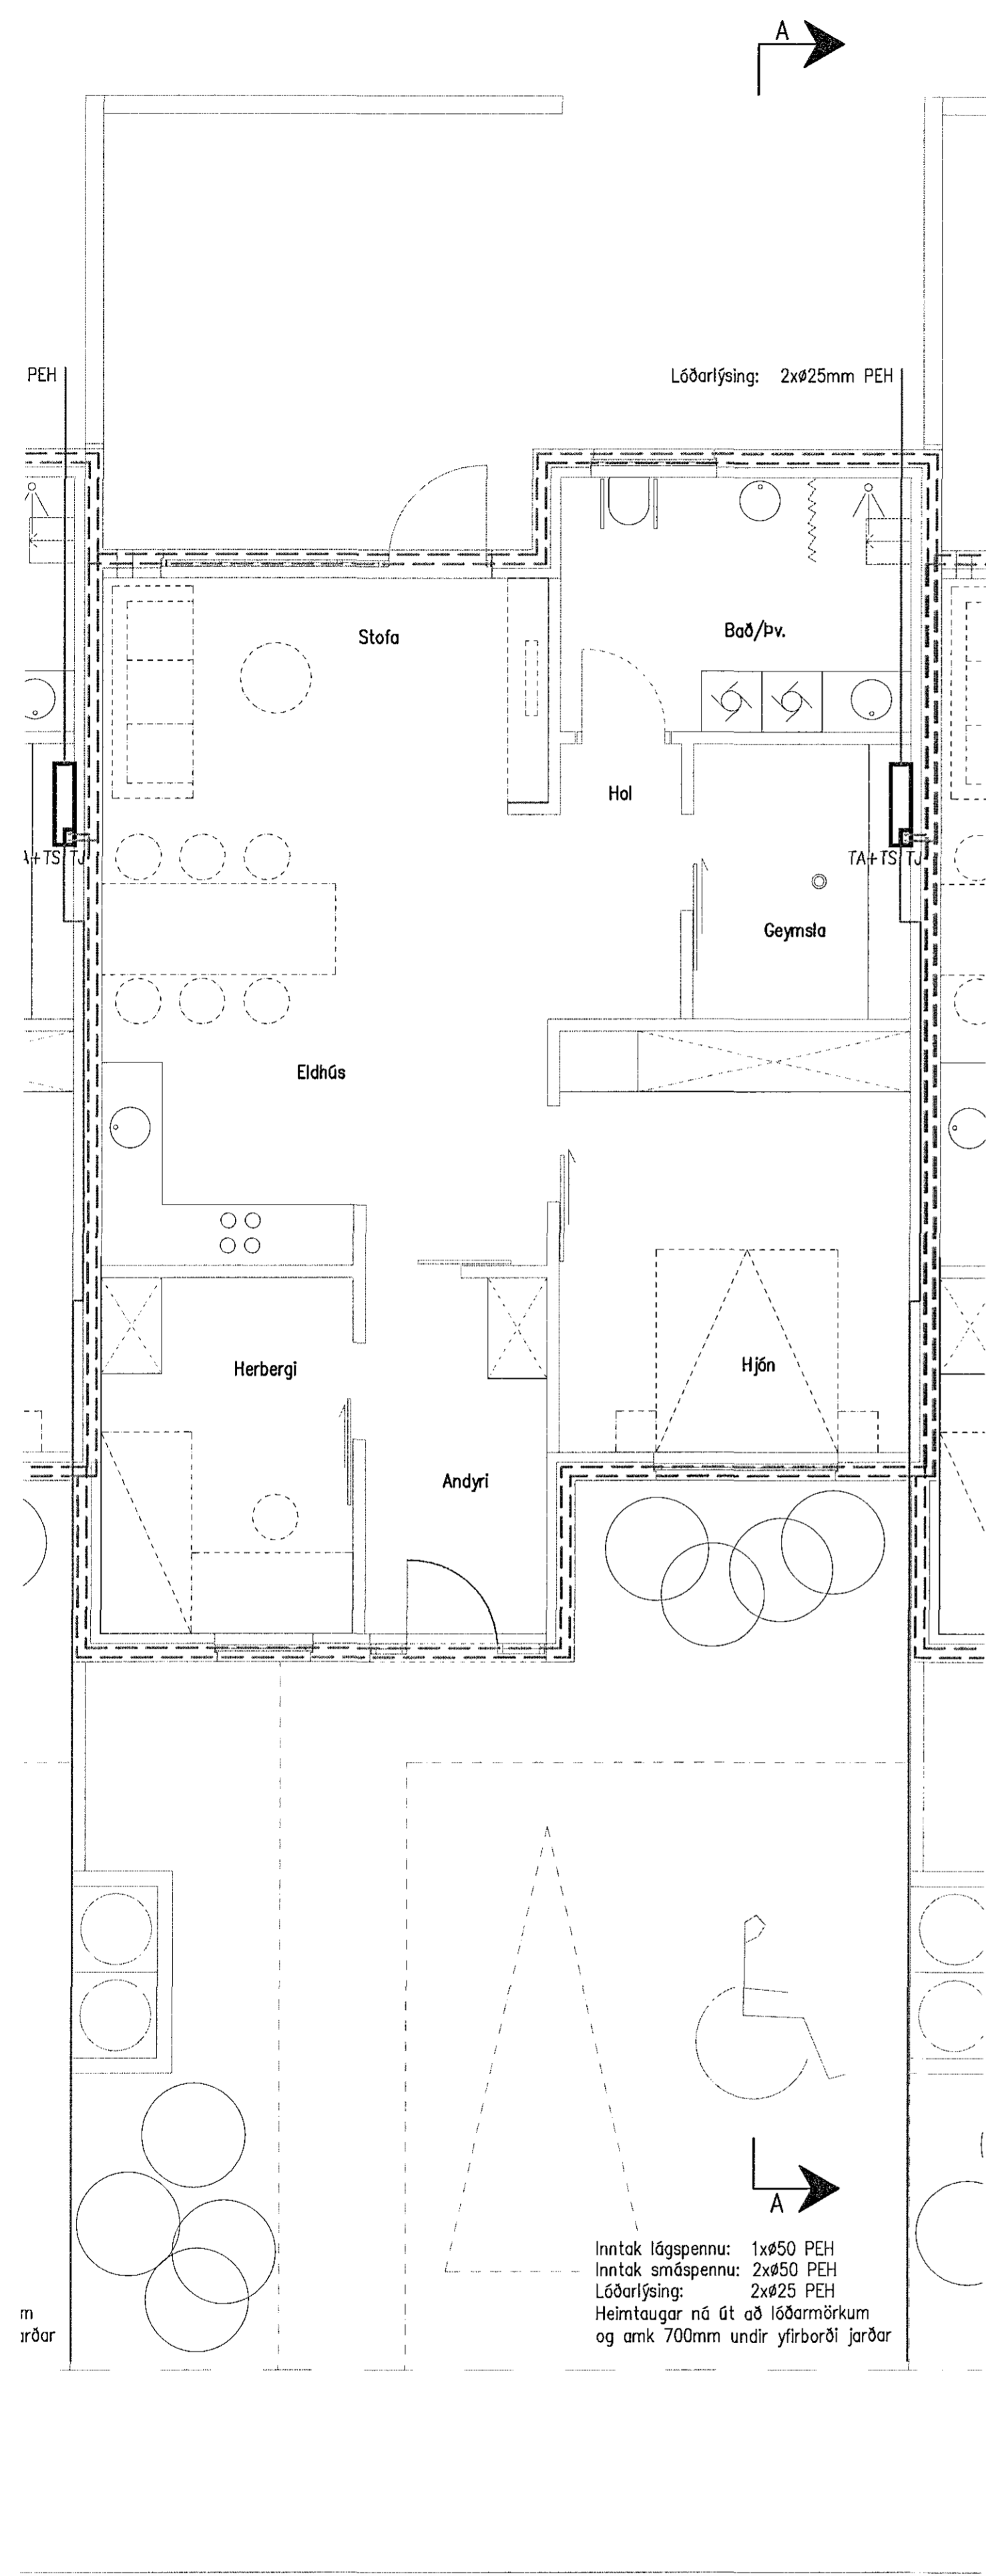

Snið A-A, 1:50

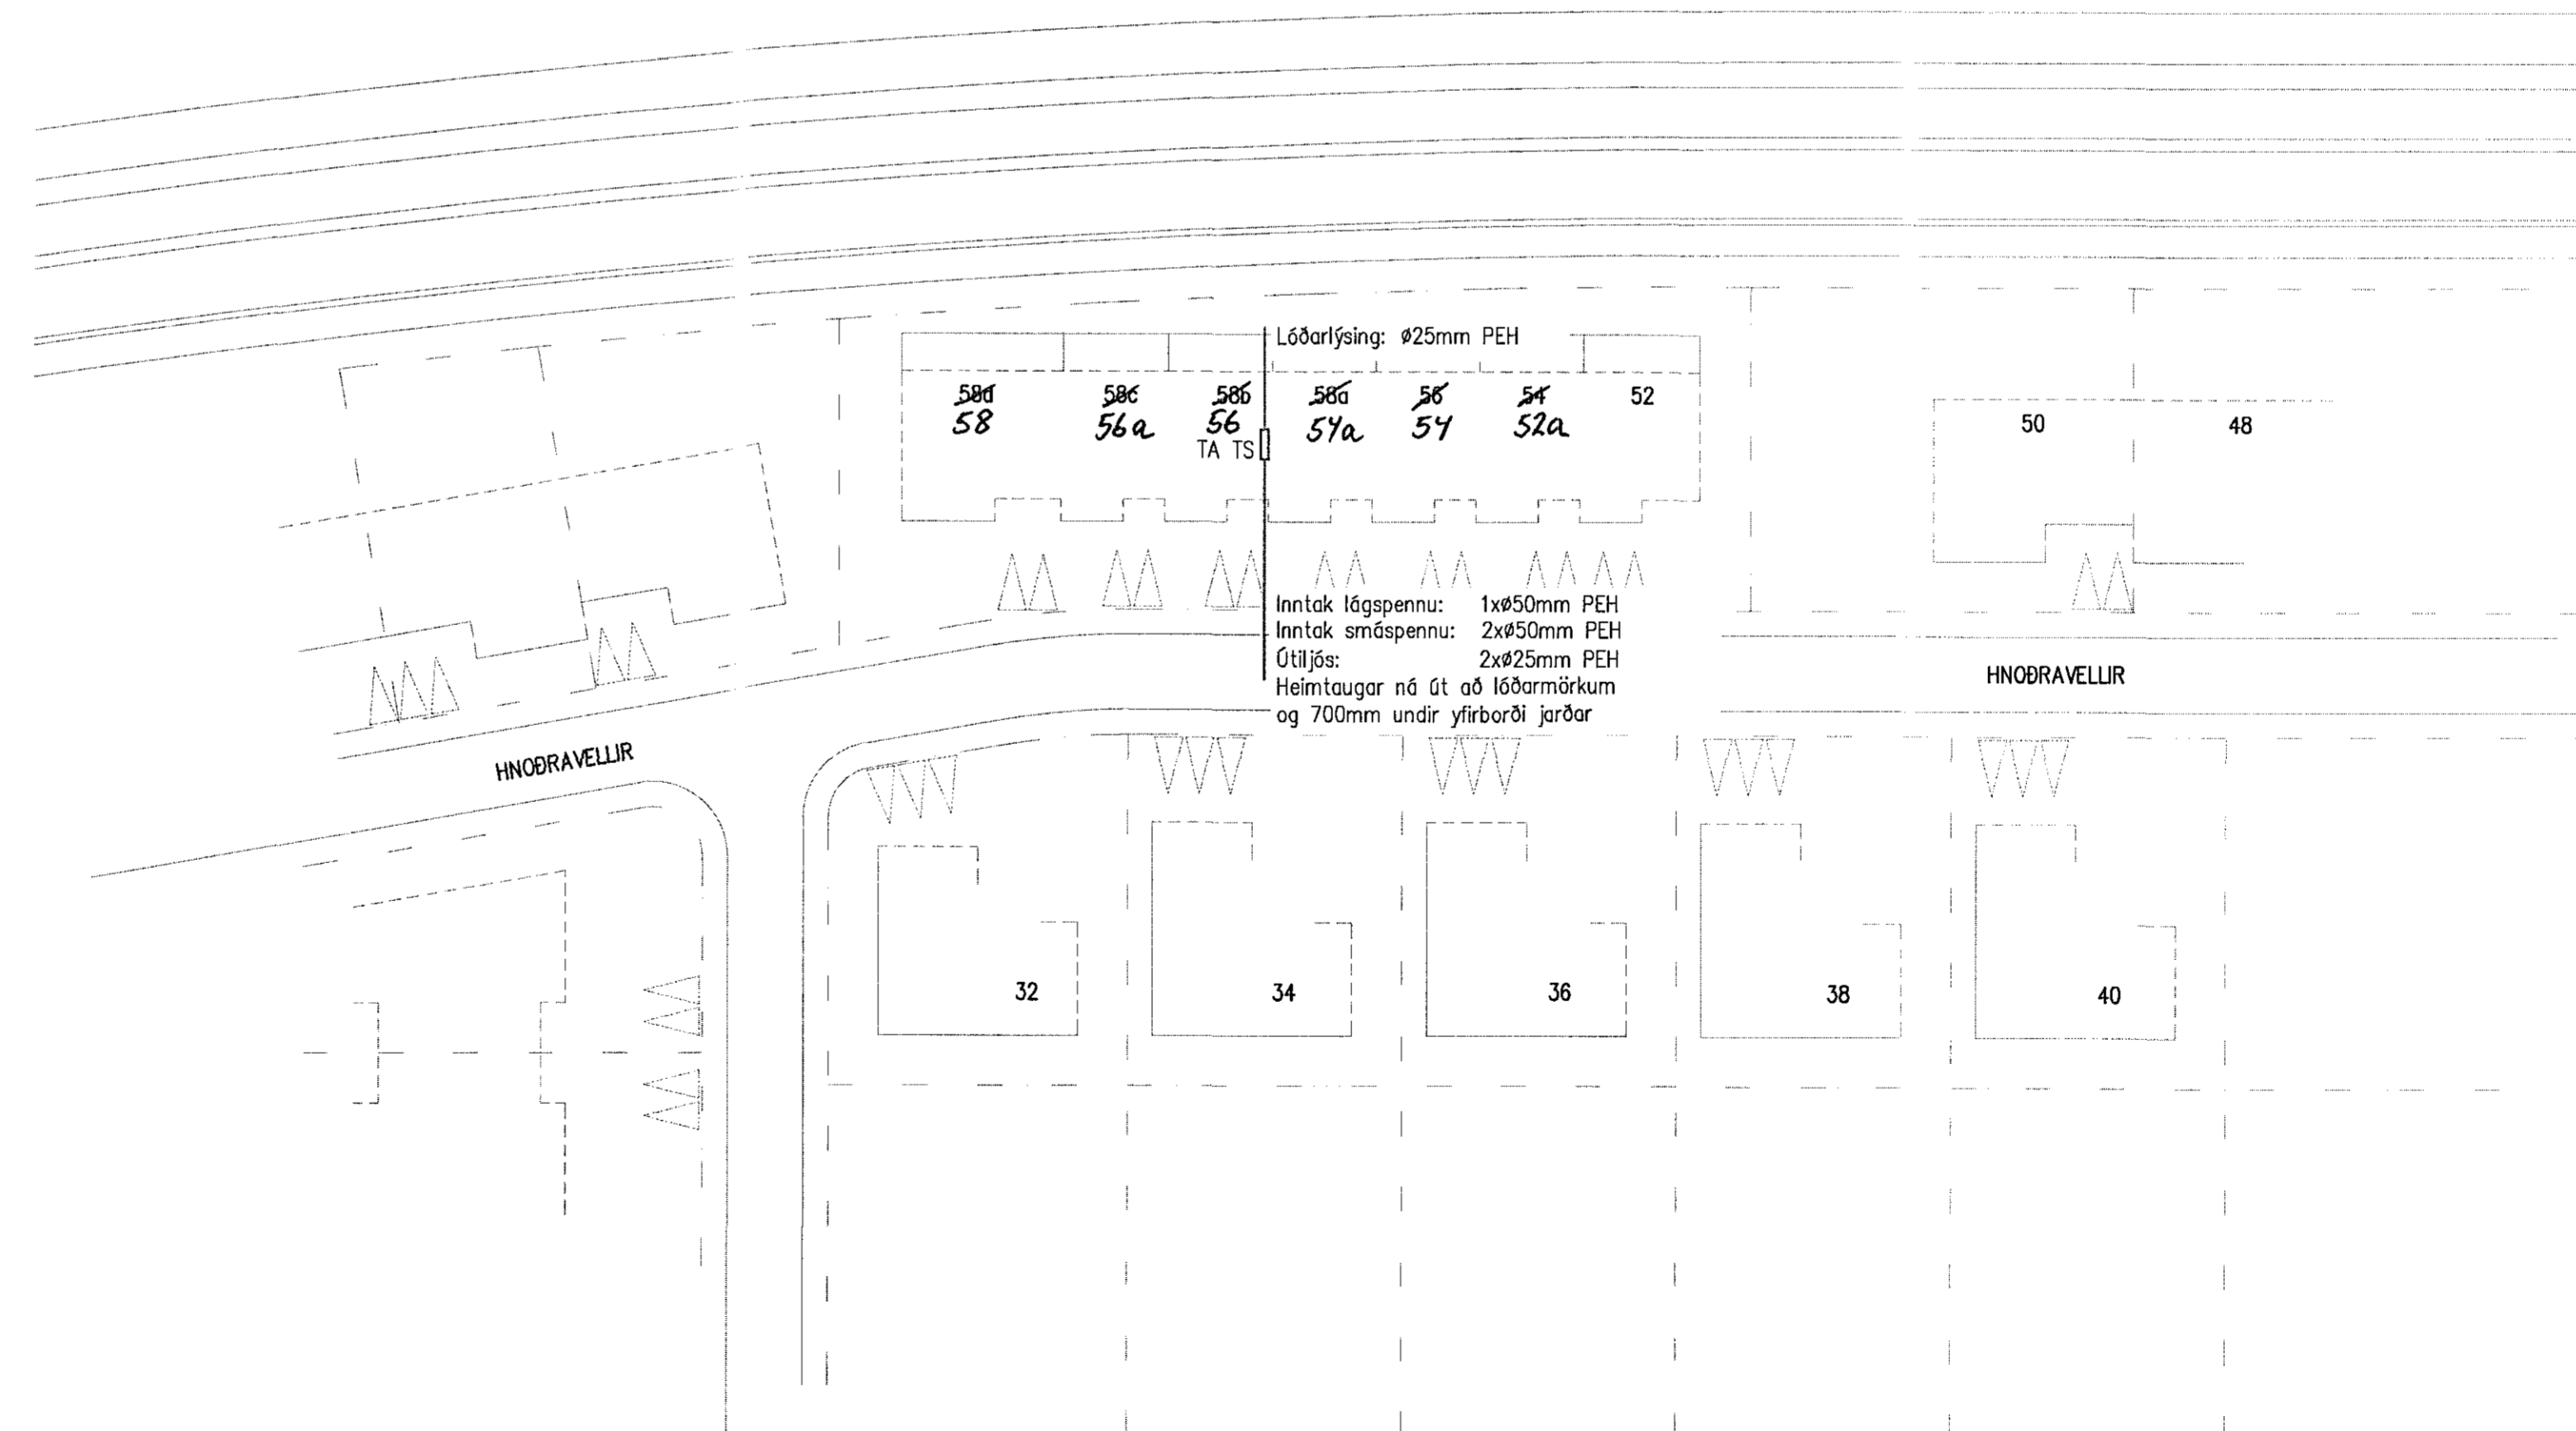

Afstöðumynd, 1:500

e Öll áhrif og áföllun tekið tillit til á milli eða heild er hæð skriflegu leyfi hönnuðs

Sökkulskaut 1.hæð, 1:50

**VERKHÖNNUN**  
VERKFRÆÐIRÁÐGGJÖF

Br.	Dags	Þrygging	Br.	Sl.
-----	------	----------	-----	-----

Magnús B. Þórðarson Kt:030879-4149

Samskipti f.n. Verkhönnun ehf.:

**Magnús B. Þ.**

Undirritun: samráðingstjóri / h. stj.

*Haukeni M. og. 0802 49-3919*

Verkskipti				
HNOÐRAVELLIR 32b 56				
RAFLAGNIR				
AFSTÖÐUMYND, SNIÐ, SÖKKULSKAUT				
Skýla: X:\2014-01\027\teikn\raf\HV-1001.dwg				
gretar@verkhonun.is	MBP	GÖJ	19.05.2014	1:50/1:500 A1
Höfundur	Yfirbúð	Teknað	Dags.	Málavak
2014-01-027			HV58B-1001	A
Verkskiptir	Tökningsnúmer			