




Sampykkt þann

29. júlí 2015

Byggingarfulltrúinn í Hafnarfirði  
Fh. Höfður S. Gunnlaugsson

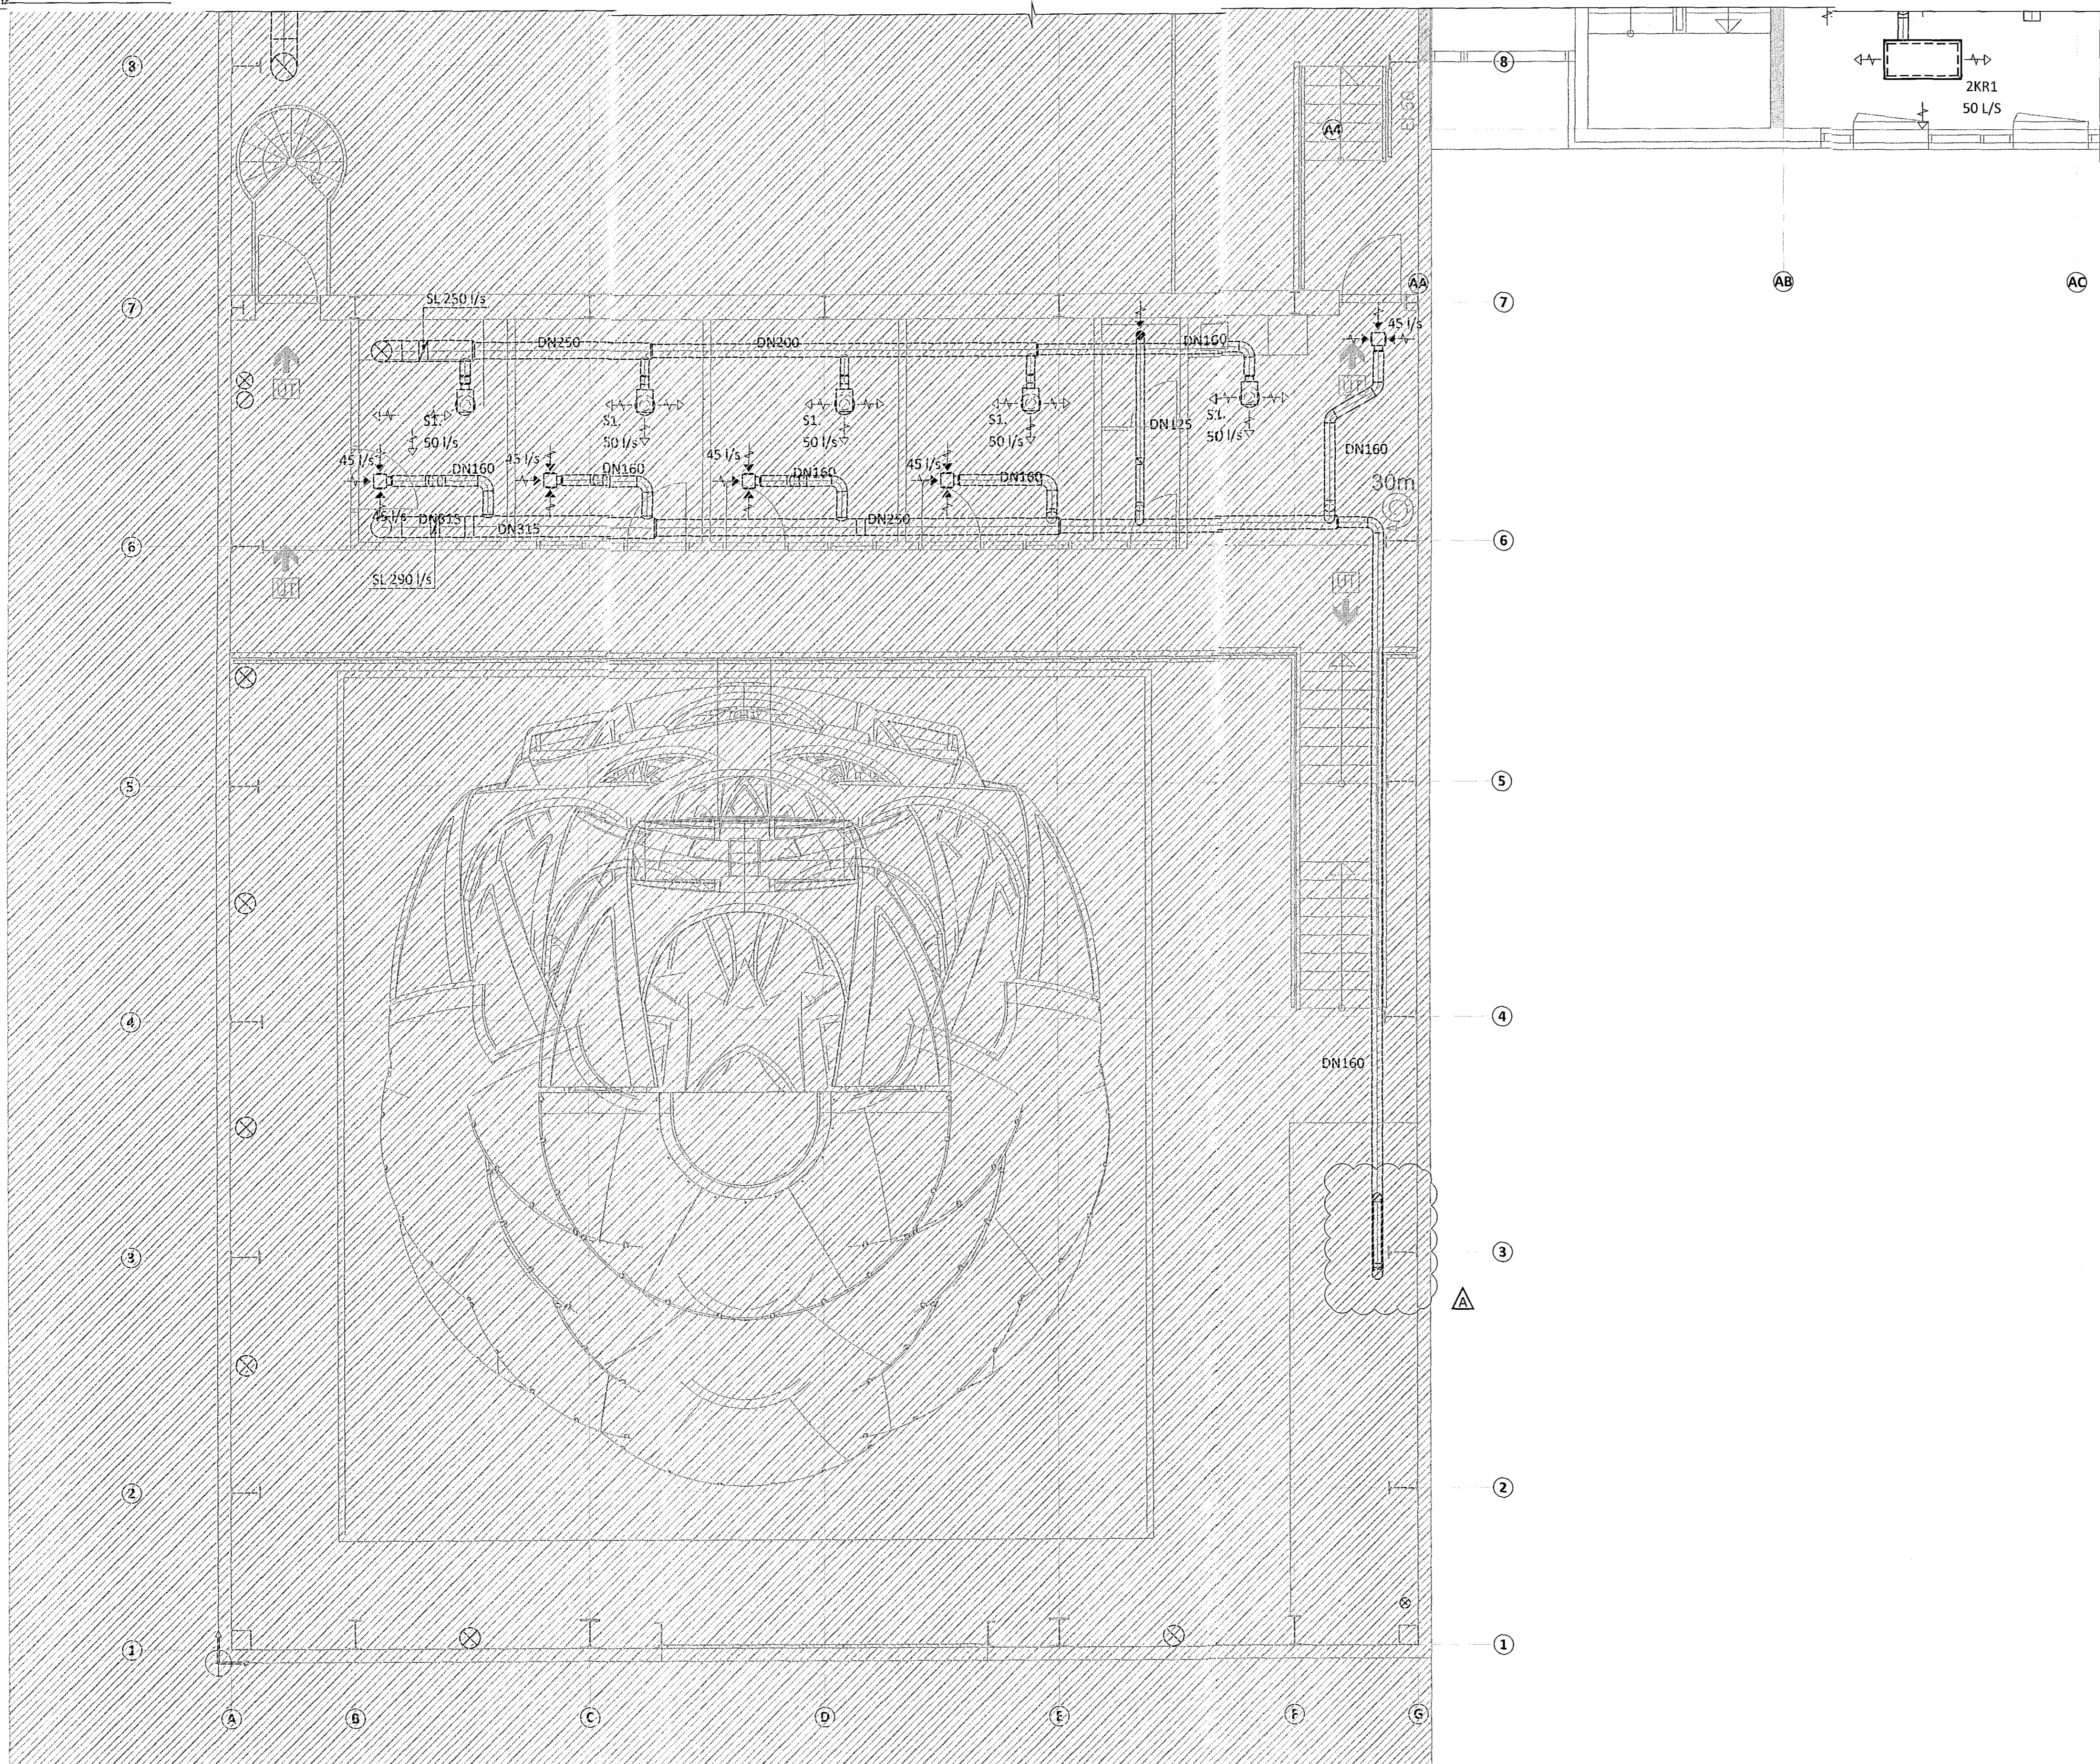

- BREYTING-A
- BREYTING-B
- BREYTING-C
- BREYTING-D
- BREYTING-E
- BREYTING-F

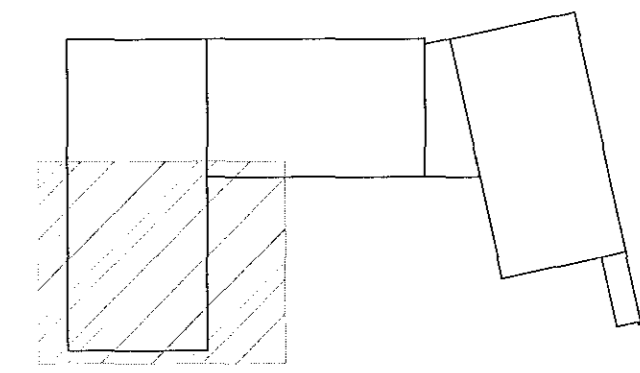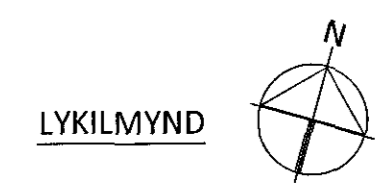

ÁRHLIN-ARADHÖNNUNDAÐAR KT. 01/251-5015


A	29.04.15	HÖNNUN FYRIR STEYPA BYGGINGU	
BR.	DAGS.	BREYTING	SAMP.



**FLUGVELLIR 1** HAFNARFIRDI  
NÝBYGGING  
LOFTRÆSING  
2. HÆÐ  
GRUNNMYND

SAMPYKKT:	KT. 121260-4689		
HÖNNUNDAÐUR	YFIRFARID	DAGS. ÚTG.	DAGS. BREYT.
ERV einar@ferill.is	DAG	21.07.14	29.04.15
MKV. 1:50	VERKNR. 14014	TEKN. NR. 5-1202	BREYT. A