



Samþykkt þann

29. júlí 2015

Byggingafulltrúinn (Hafnarfirði)
Fh. Höllur S. Gunnlaugsson

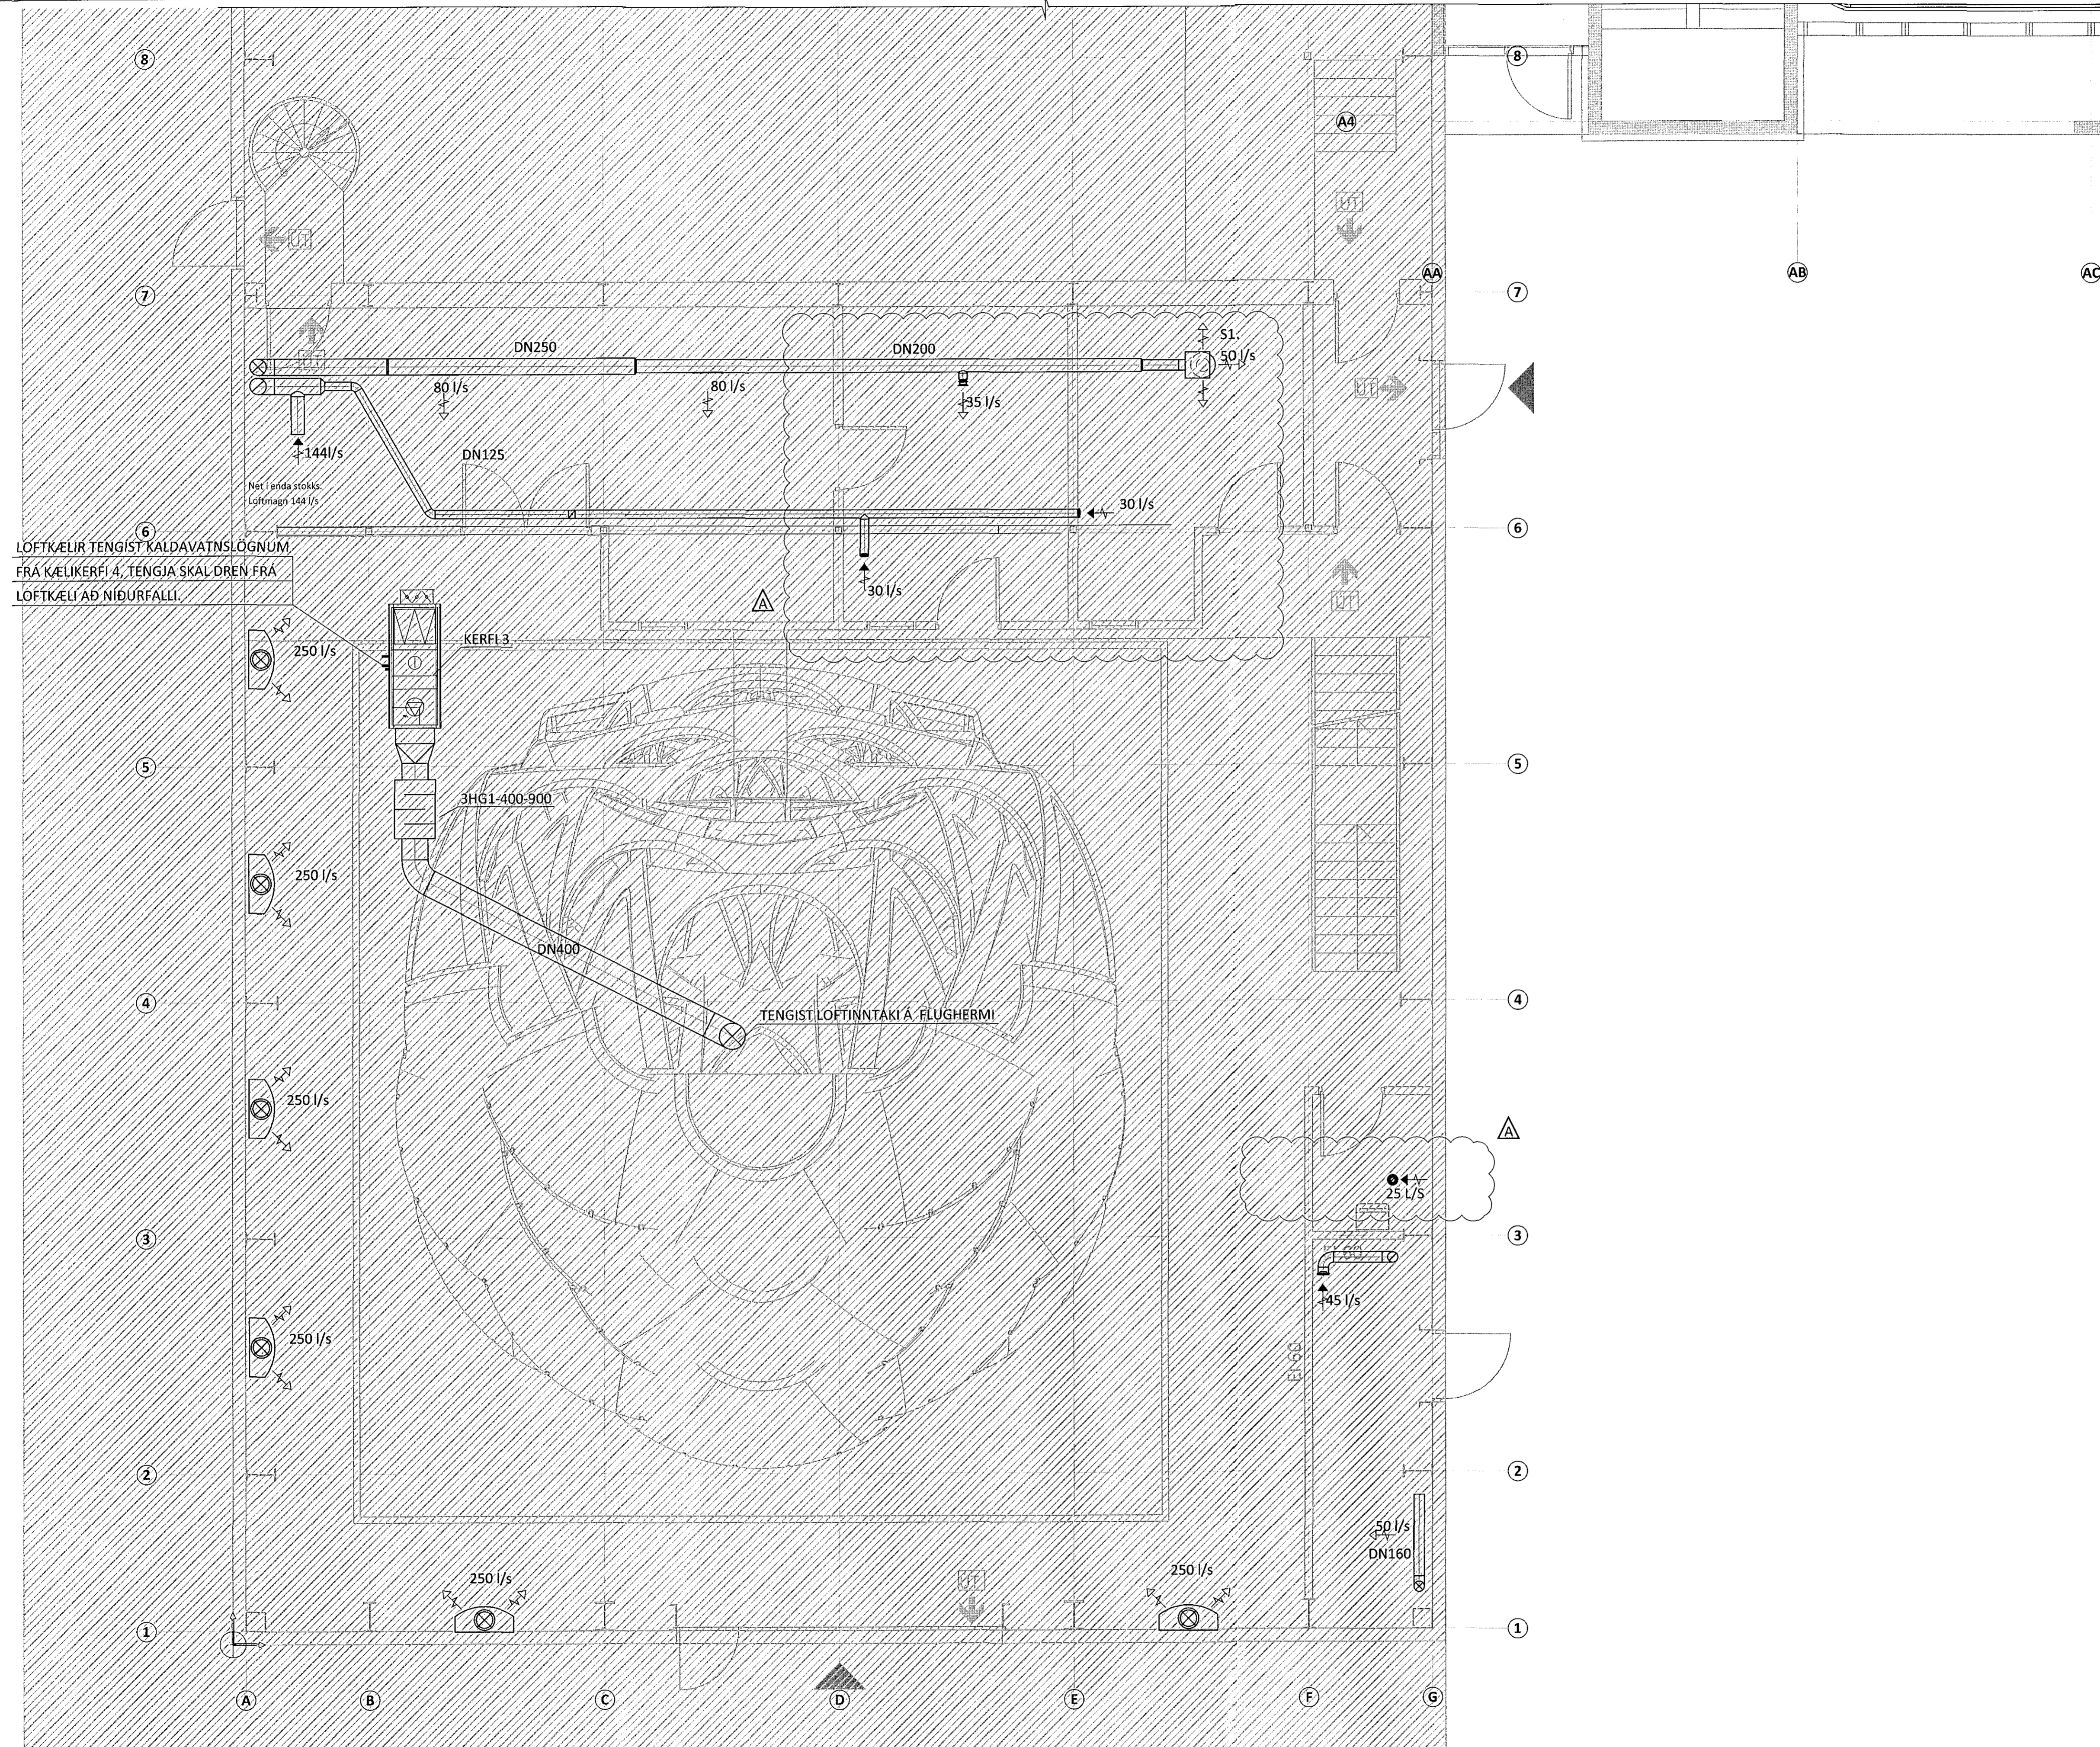

LOFTKÆLIR TENGIST KALDAVATNSLÖGNUM
FRÁ KÆLIKERFI 4, TENGJA SKAL DREN FRÁ
LOFTKÆLI AÐ NIÐURFALLI.

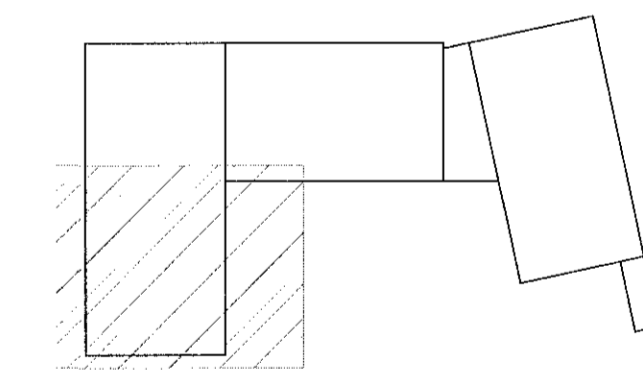

ÁRITUN DALYGGINGAR: *[Signature]* KT. 01251-3019

A 29.04.15 HÖNNUN FYRIR STEYPA BYGGINGU			
BR.	DAGS.	BREYTING	SAMP.



FLUGVELLIR 1 HAFNARFIRÐI
NÝBYGGING
LOFTRÆSING
1. HÆÐ
GRUNNMYND

SAMPYKKT <i>[Signature]</i> KT. 121260-4689			
HÖNNUÐUR	YFIRFARIÐ	DAGS. ÚTG.	DAGS. BREYT.
ERV einar@ferill.is	PAG	21.07.14	29.04.15
MKV.	VERKNR.	TEKNI. NR.	BREYT.
1:50	14014	5-1102	A

Ferill ehf. Mörkin 1 108 Reykjavík Sími: 575 1600 Fax: 575 1601 www.ferill.is