


Samþykkt þann

12 AUG 2015

Byggingafræðingur í Hafnarfirði
F.h. Sigurður Steinar Jónsson

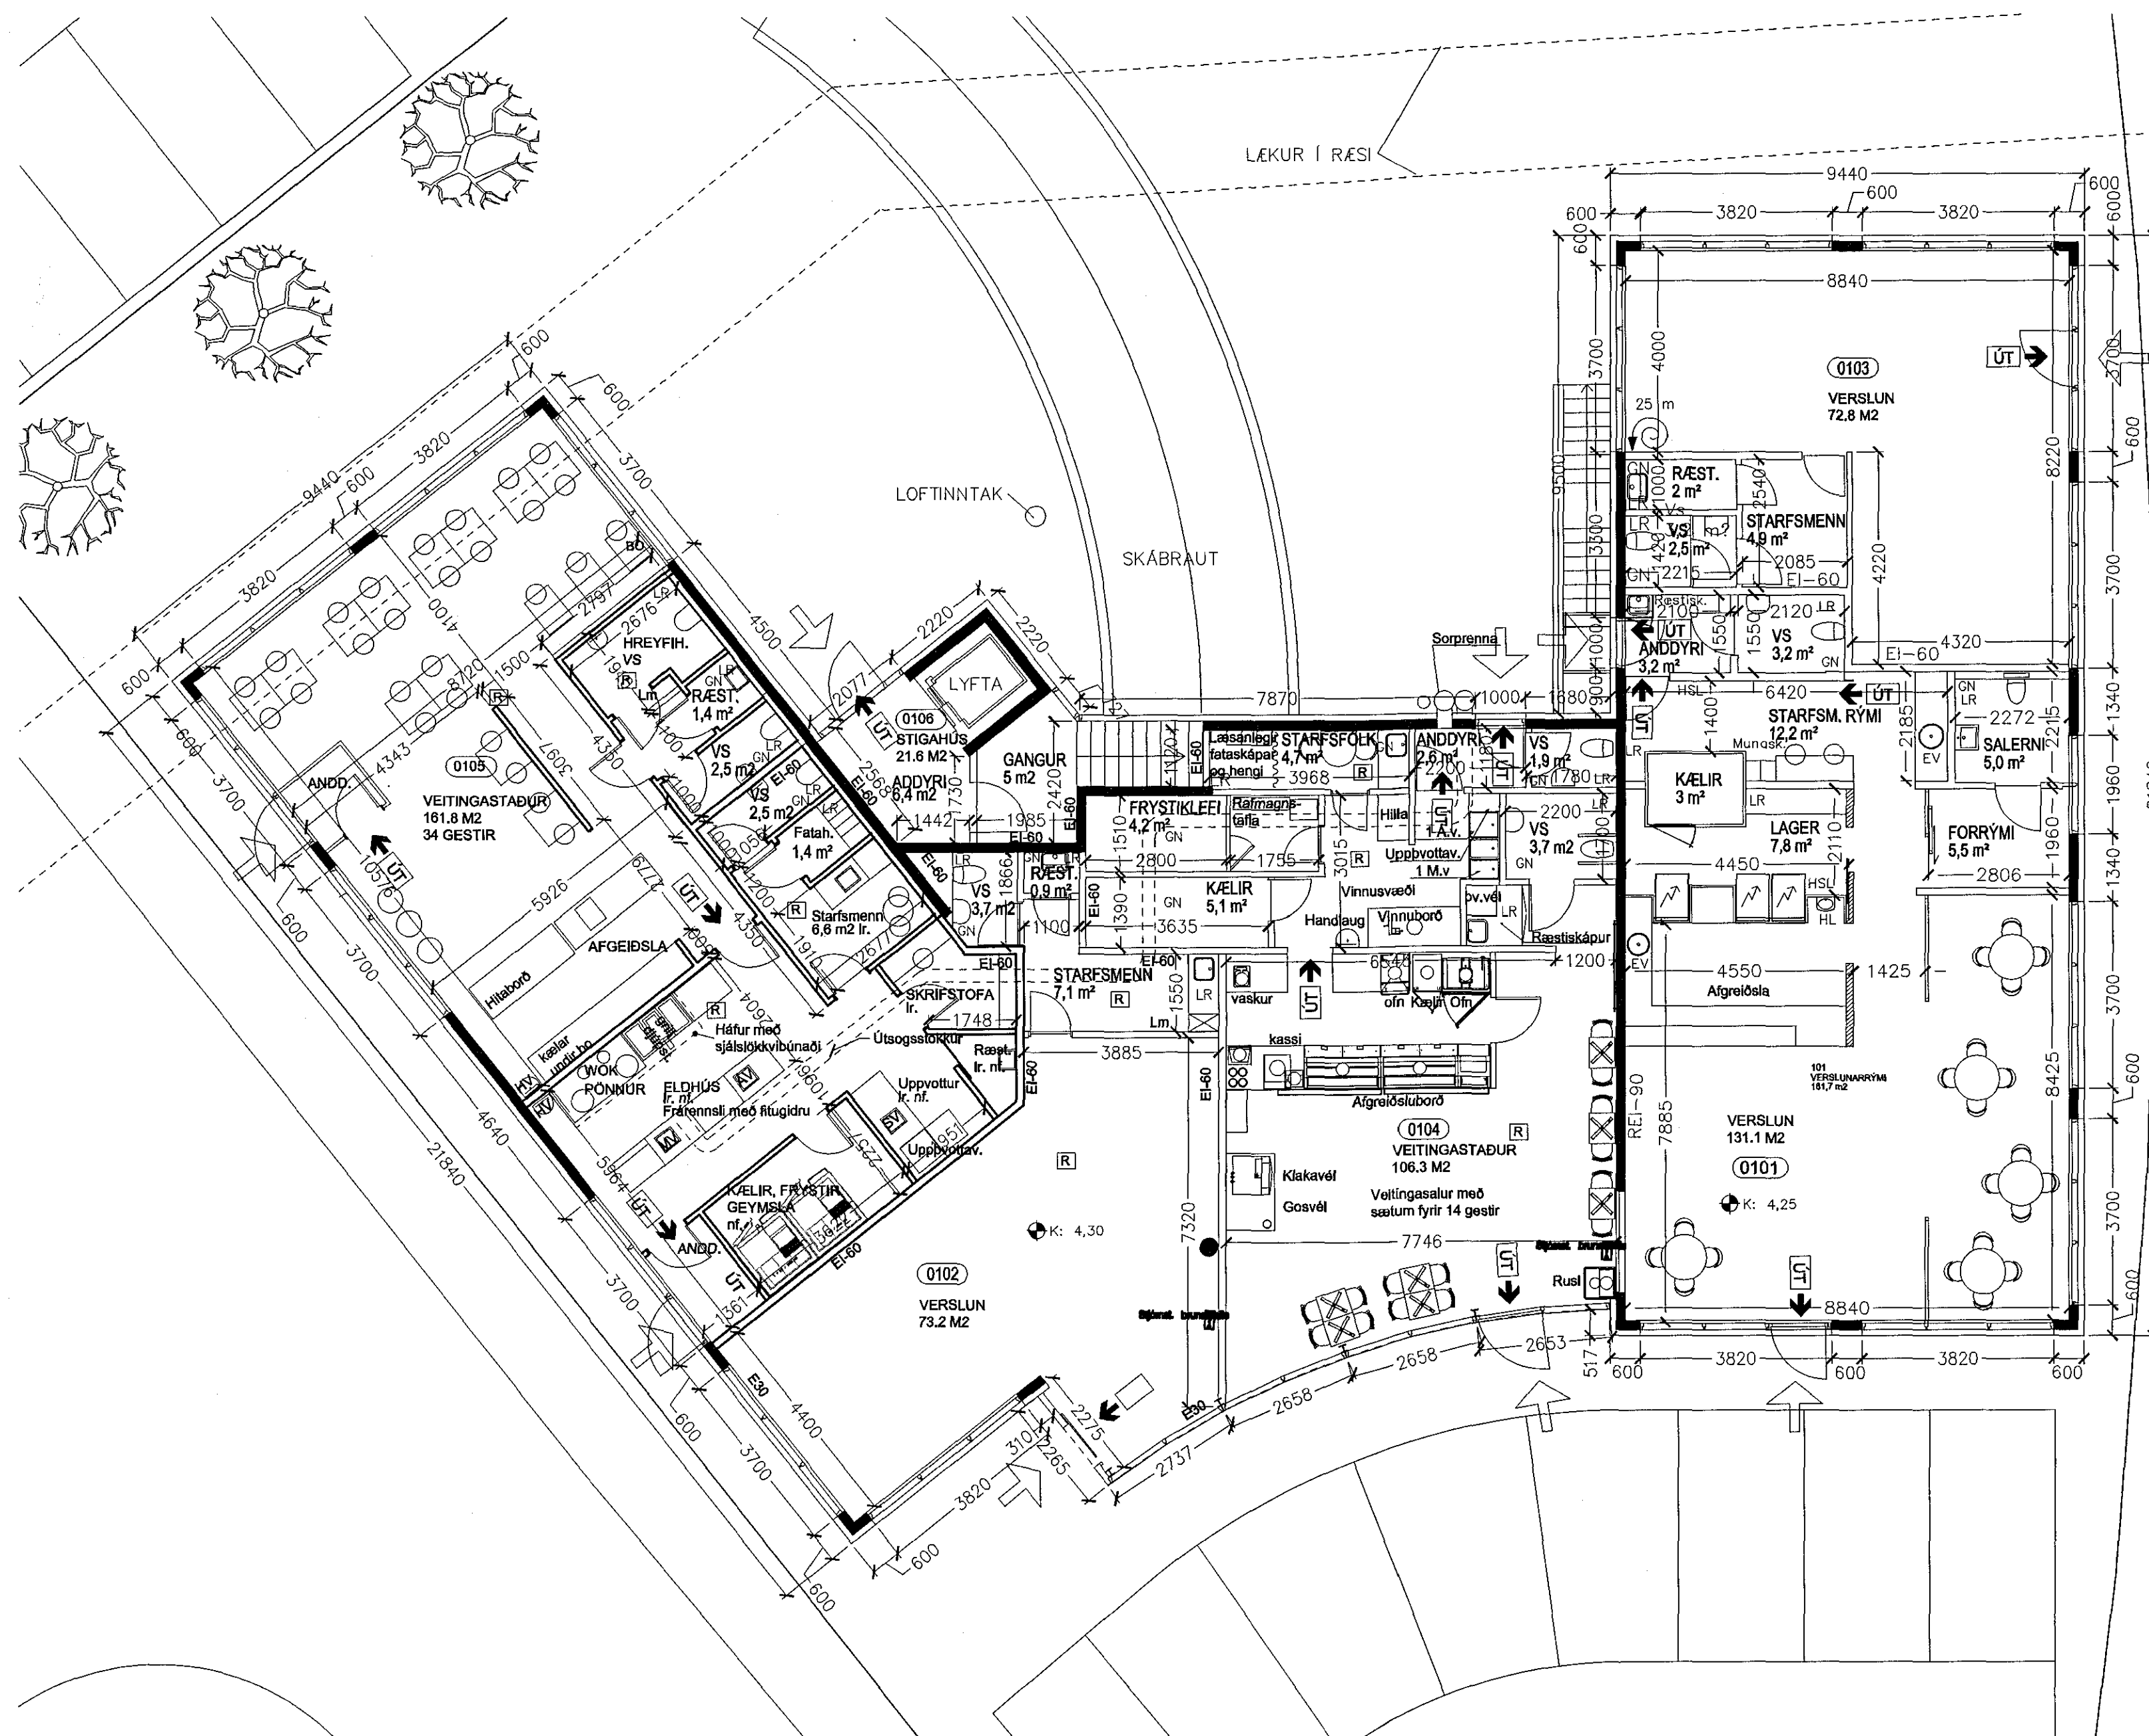

A:21.07.15 Innréttingu í eldhúsi breytt.
Útsög frá háf í eldhúsi breytt.
Ræsting fyrir eldhús færd.
Fataherbergi fyrir starfsmenn
sett inn í starfsmannaadstöðu
Frystir, kæli og geymsla í
aflokudu herbergi.
Skráningartöflu breytt.

GP ARKITEKTAR

Verkefni: Fjardargata 19
Veitingastadur

Grunnmyn 1 hæð

Teikning nr. 001A
Mál 1:100
Dags. 11.06.2015
Teiknad

Adalstræti 11 101 Reykjavík
Sími: 5511790 Fax 5622275
5621790 gpark@gpark.is

Gaumur Pálsson Arkitekt FAI
Kt. 291246-4519