

ÁRITUN BYGGINGARFULLTRÚA


Sampykkt þann
27 AUG 2015

Byggingafulltrúinn (Hafnarfjörður)
F.h. Sigurður Steinar

- SKÝRINGAR:
- SJÁ TEIKNINGU 1-0000 OG 1-0100 FYRIR ALMENNAR SKÝRINGAR
 - ÖLL MÁL ERU Í MILLIMETRUM OG ALLIR KÓTAR OG HNIT ERU Í METRUM
 - SJÁ TEIKNINGU 1-0160+ FYRIR INNSTEYPTAR FESTINGAR IF1, IF2...

- TÁKN:
- ▲ SJÓNSTEYPUVEGGUR MEÐ FLEKAMÓTUM AF GÆÐUM SEM JAFNGILDA NÝJUM FLEKUM AUK ÞESS SEM STÆRÐ FLEKA OG UPPRÖÐUN KÓNA SKAL VERA REGLULEG EFTIR LENGÐ OG HÆÐ Á VEGG. EFTIRLITSADILI SKAL SAMPYKKJA UPPRÖÐUN KÓNA ÁÐUR EN VEGGUR ER STEYPTUR
 - GN GÓLFNÍÐURFALL - STAÐSETNING OG TEGUND SKAL VERA Í SAMRÆMI VÍÐ GRUNNLAGNATEIKNINGAR FRÁ FERLI - BENDING BOTNPLÖTU Í KRINGUM NÍÐURFÖLL SKAL VERA:

- 4x3K10c/c100 L=1000 MEÐ 45° HALLA Á HORN - BENDING LÖGD UNDIR EFRI GRIND
- U-00 HNITAPUNKTUR Í SÖKKULVEGG - HNITASKRÁ ER Á TEIKNINGU 1-0100
- V001 TÁKNAR NÚMER INNVEGGJAR SEM SÝNDUR ER Á TEIKNINGU 1-3002

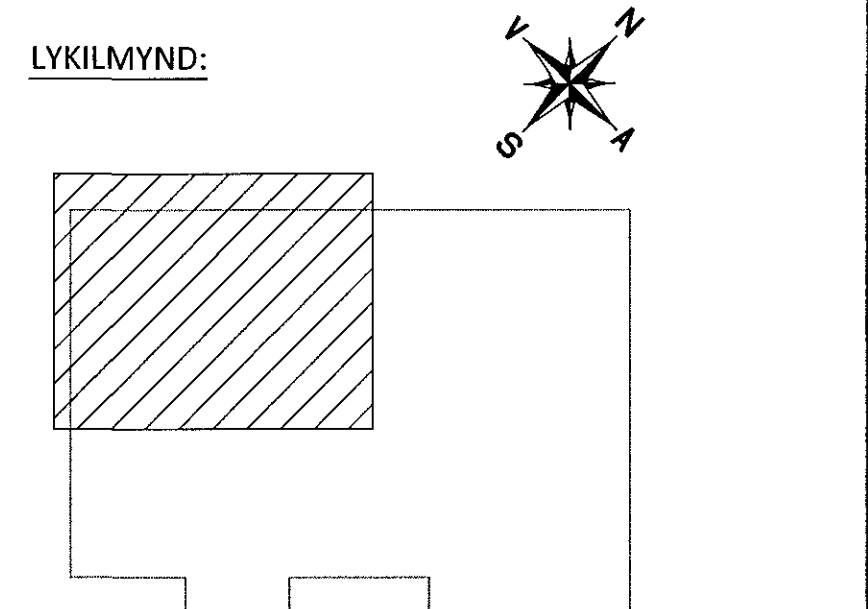

ÁRITUN AÐALHÖNNUNAR: *[Signature]* KT 220564-1365

A 07.08.15 NÍÐURFALLSRENNNA BÆTT VÍÐ			
BR.	DAGS.	BREYTING	



FLATAHRAUN 13 HAFNARFJÖRÐUR
NÝBYGGING KRÓNUVERSLUN
BURÐARVIRKI UNDIRSTÖÐUR
GRUNNMYND - 1.HLUTI

SAMPYKKT: <i>[Signature]</i> KT 121260-4689			
HÖNNUÐUR	YFIRFARID	DAGS. ÚTG.	DAGS. BREYT.
AK arngimur@ferill.is	HE	13.07.15	07.08.15
MKV. (A1)	VERKNR.	TEIKN. NR.	BREYT.
1:50	14048	1 - 0101	A

SJÁ FRAMHALD Á TEIKNINGU -1-0102