

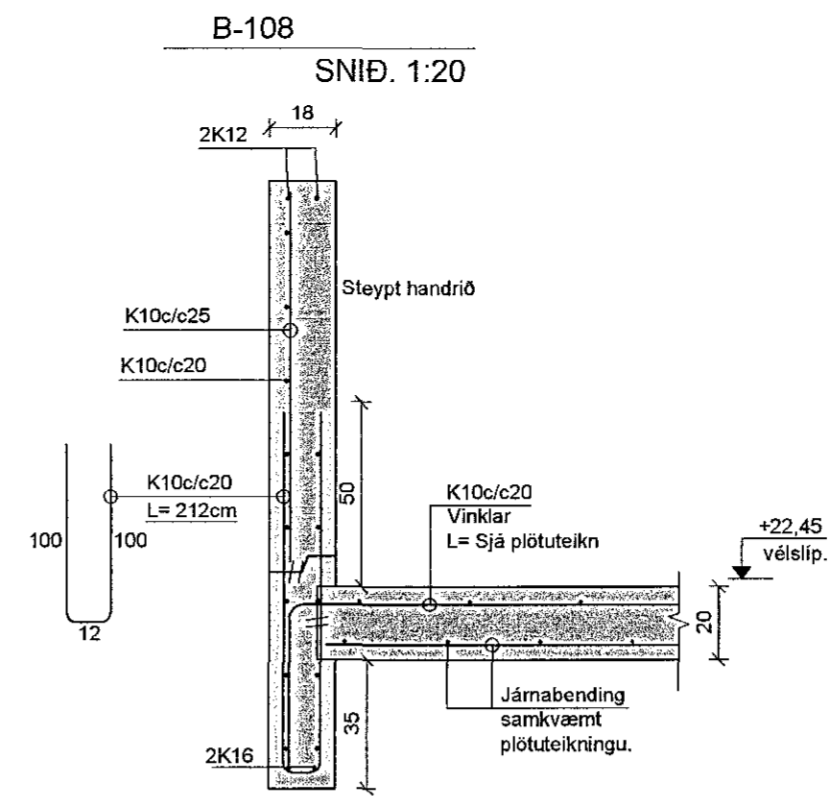
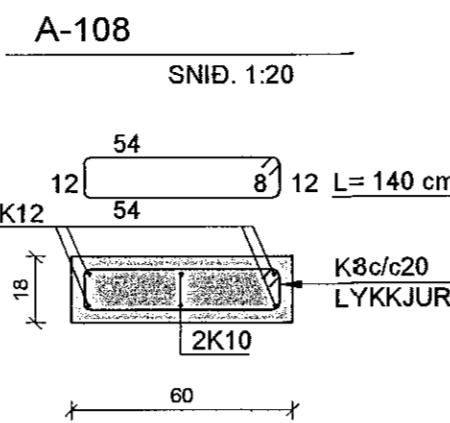


Hliðarveggir, mkv. 1:50

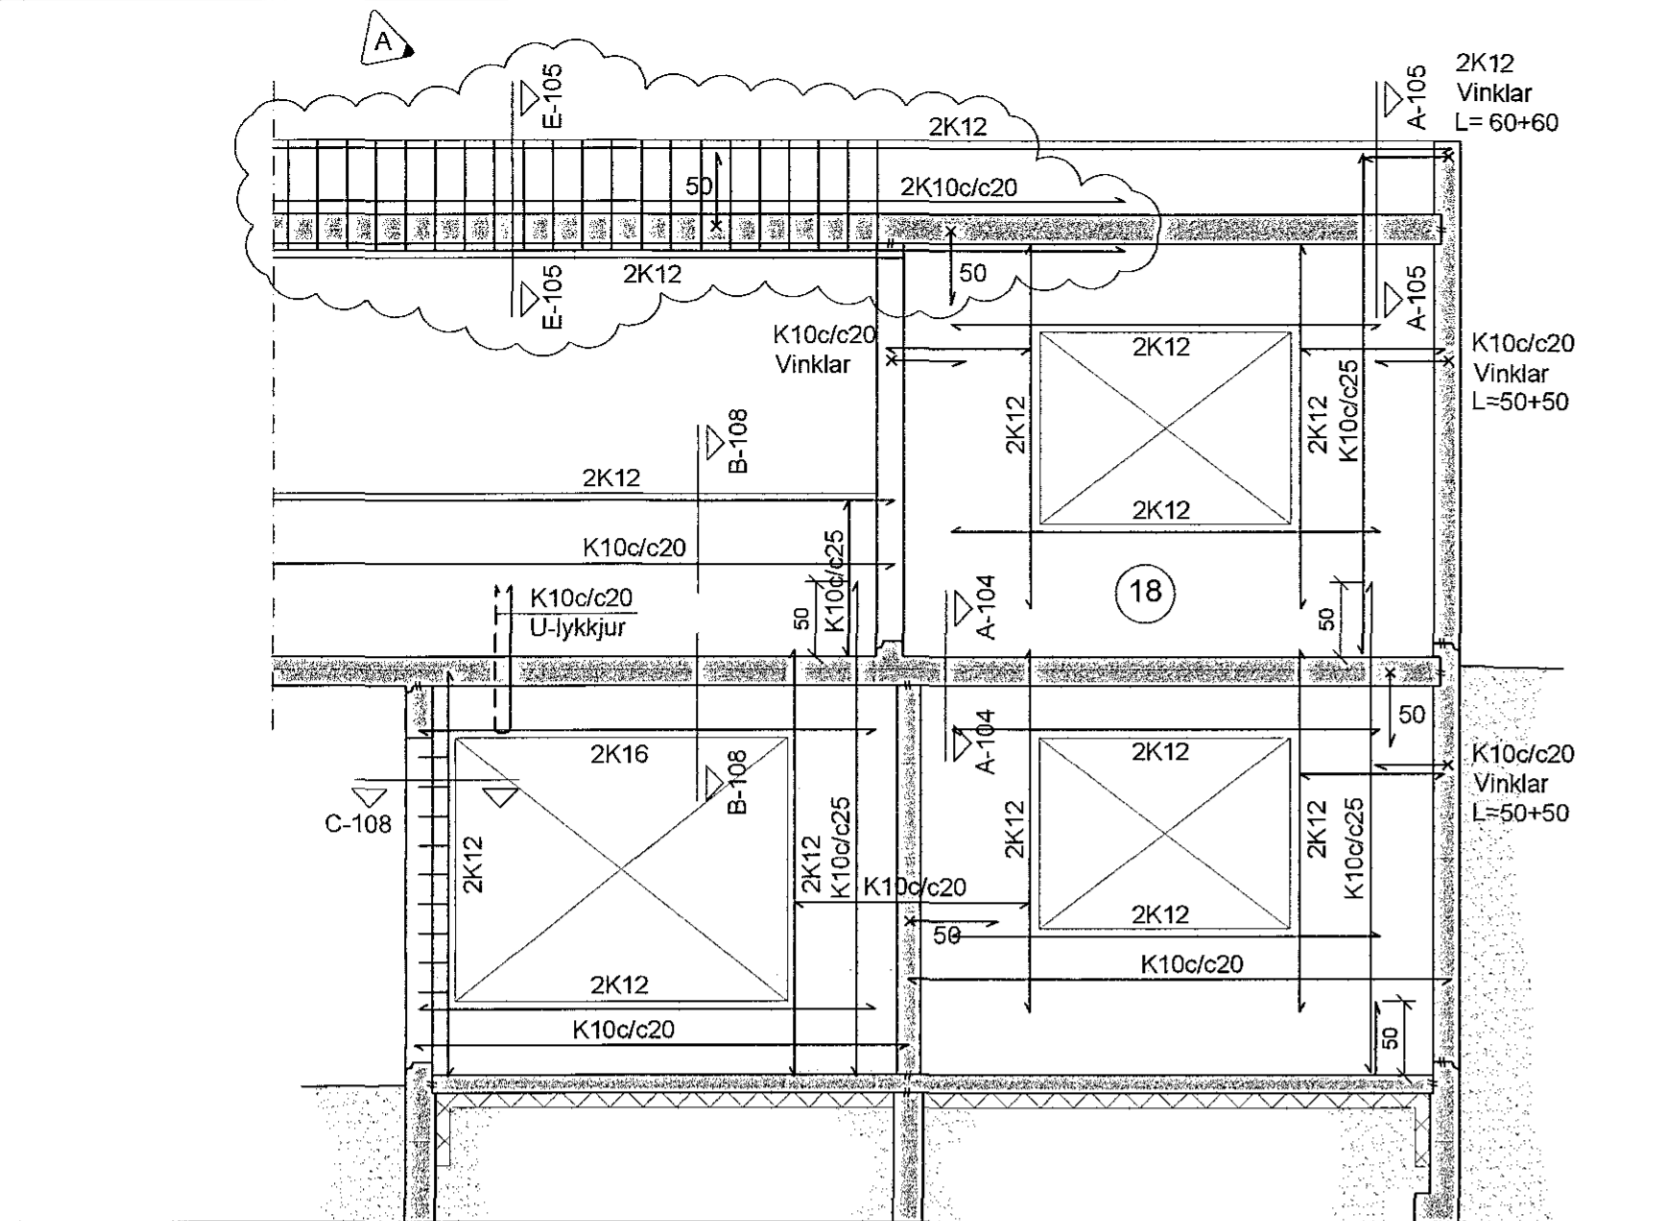


Samþykkt þann  
**31. ágú. 2015**  
 Byggingafræðingur  
 Eih. Hrólfur S. Gunnlaugsson

Veggur 7, hliðarmynd

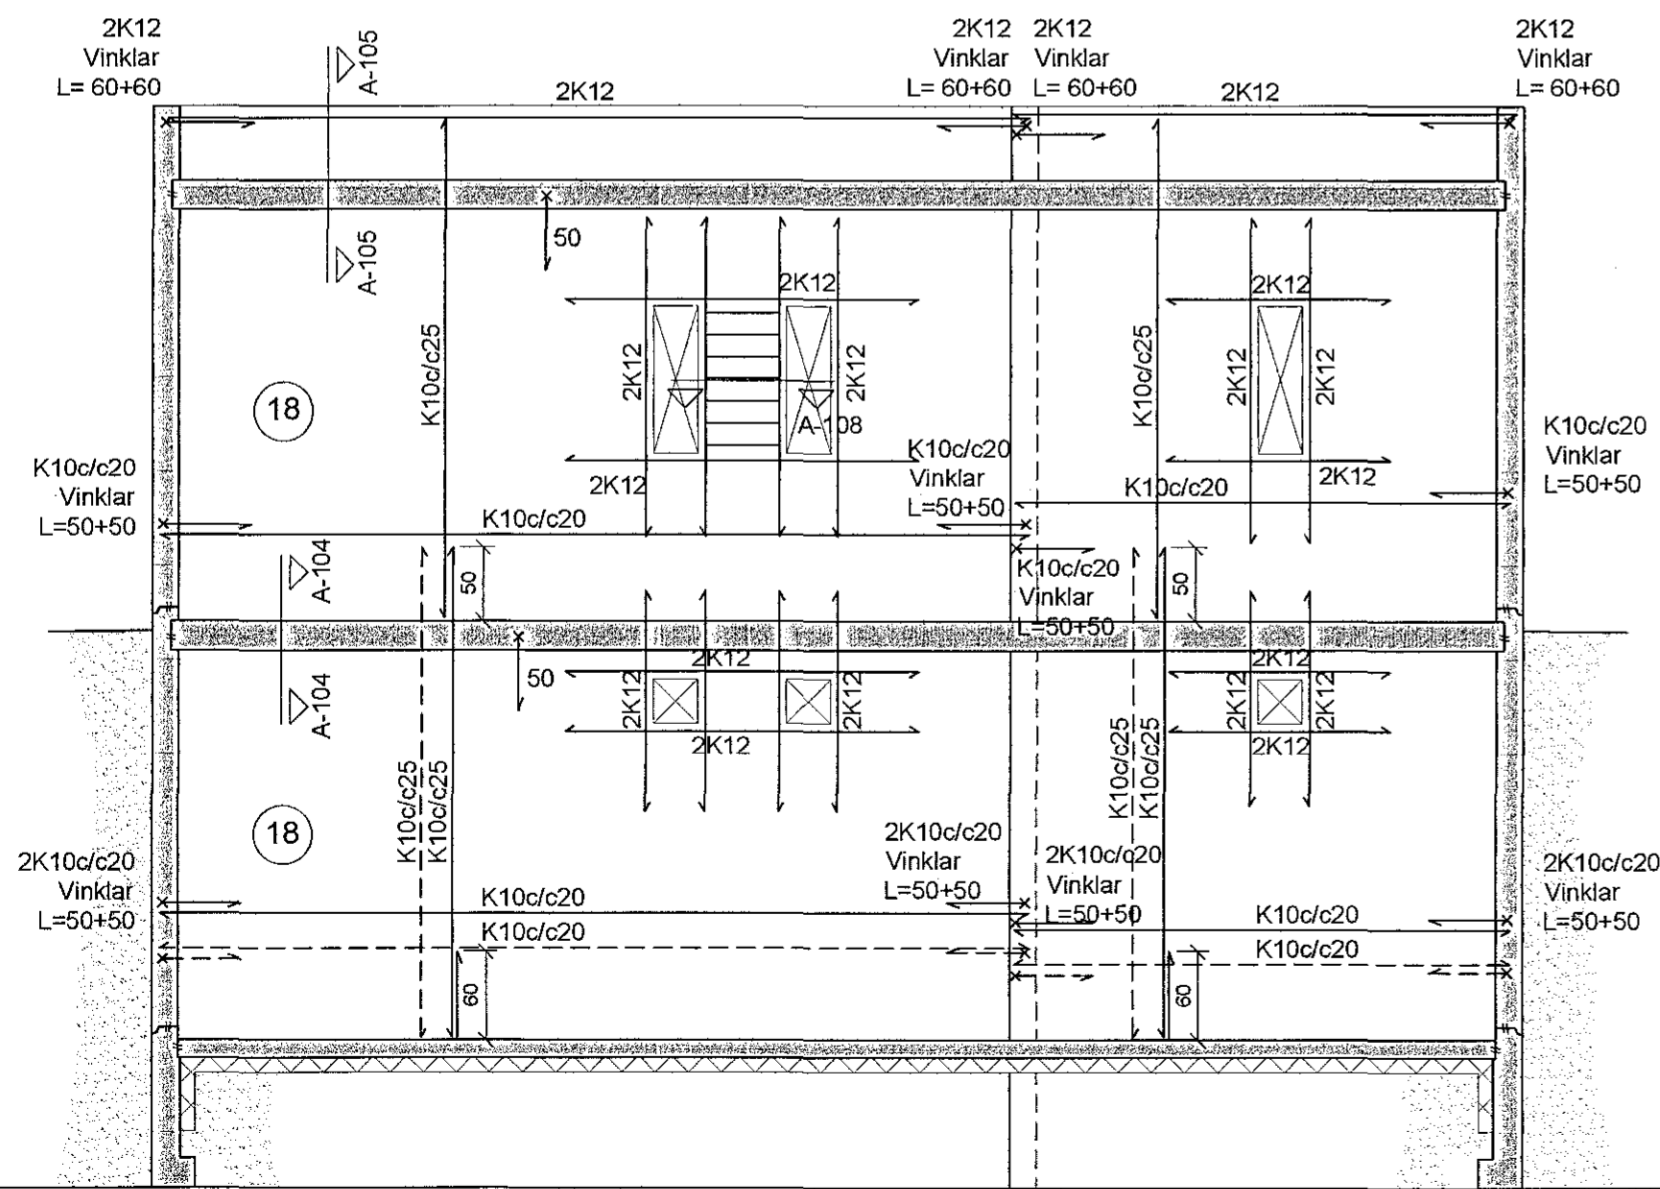

Veggur 8, hliðarmynd

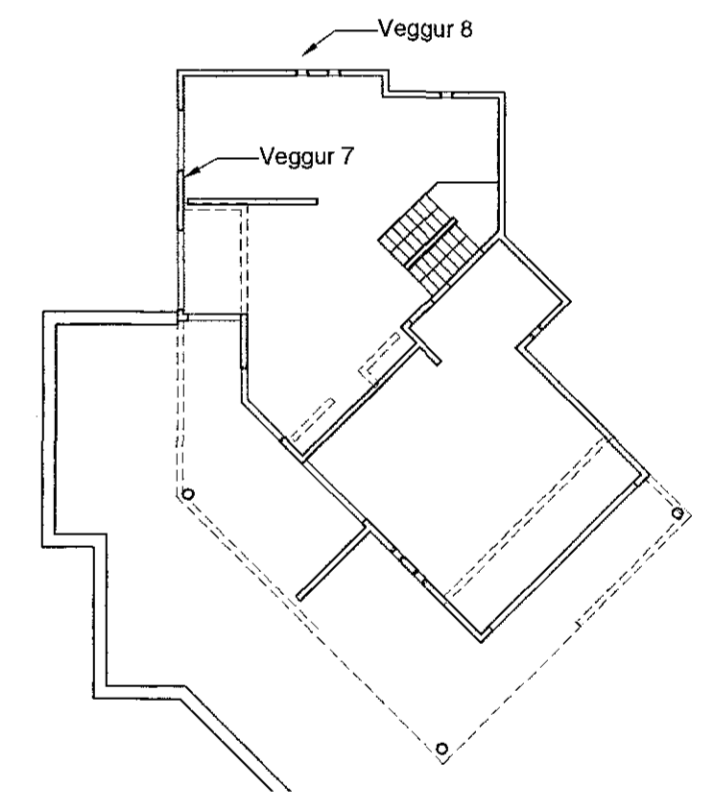

Breyting A: 13.8.2015 - Skyggni vantaði og það bætt við á hliðarvegg nr. 7.

<b>Glitberg 1</b> 221 Hafnarfjörður	
Hliðarveggir og Snið	<b>108</b>
Burðarþol	Dags: 19.05.14 Mkv: 1:50, 1:20
TAG teiknistofa Síðumúla 9, 108 Reykjavík, sími: 568-6681, 699-4297 tagteiknistofa.is	
Jón Kristjánsson Byggingafræðingur kt: 210754-4829 netfang: jon@tagteiknistofa.is	Atli Jóhann Guðbjörnsson Byggingafræðingur kt: 260978-5789 netfang: atli@tagteiknistofa.is
Árnum hönnuðar:	
Árnum sáðhönnuðar:	