





Hliðarveggir, mkv. 1:50

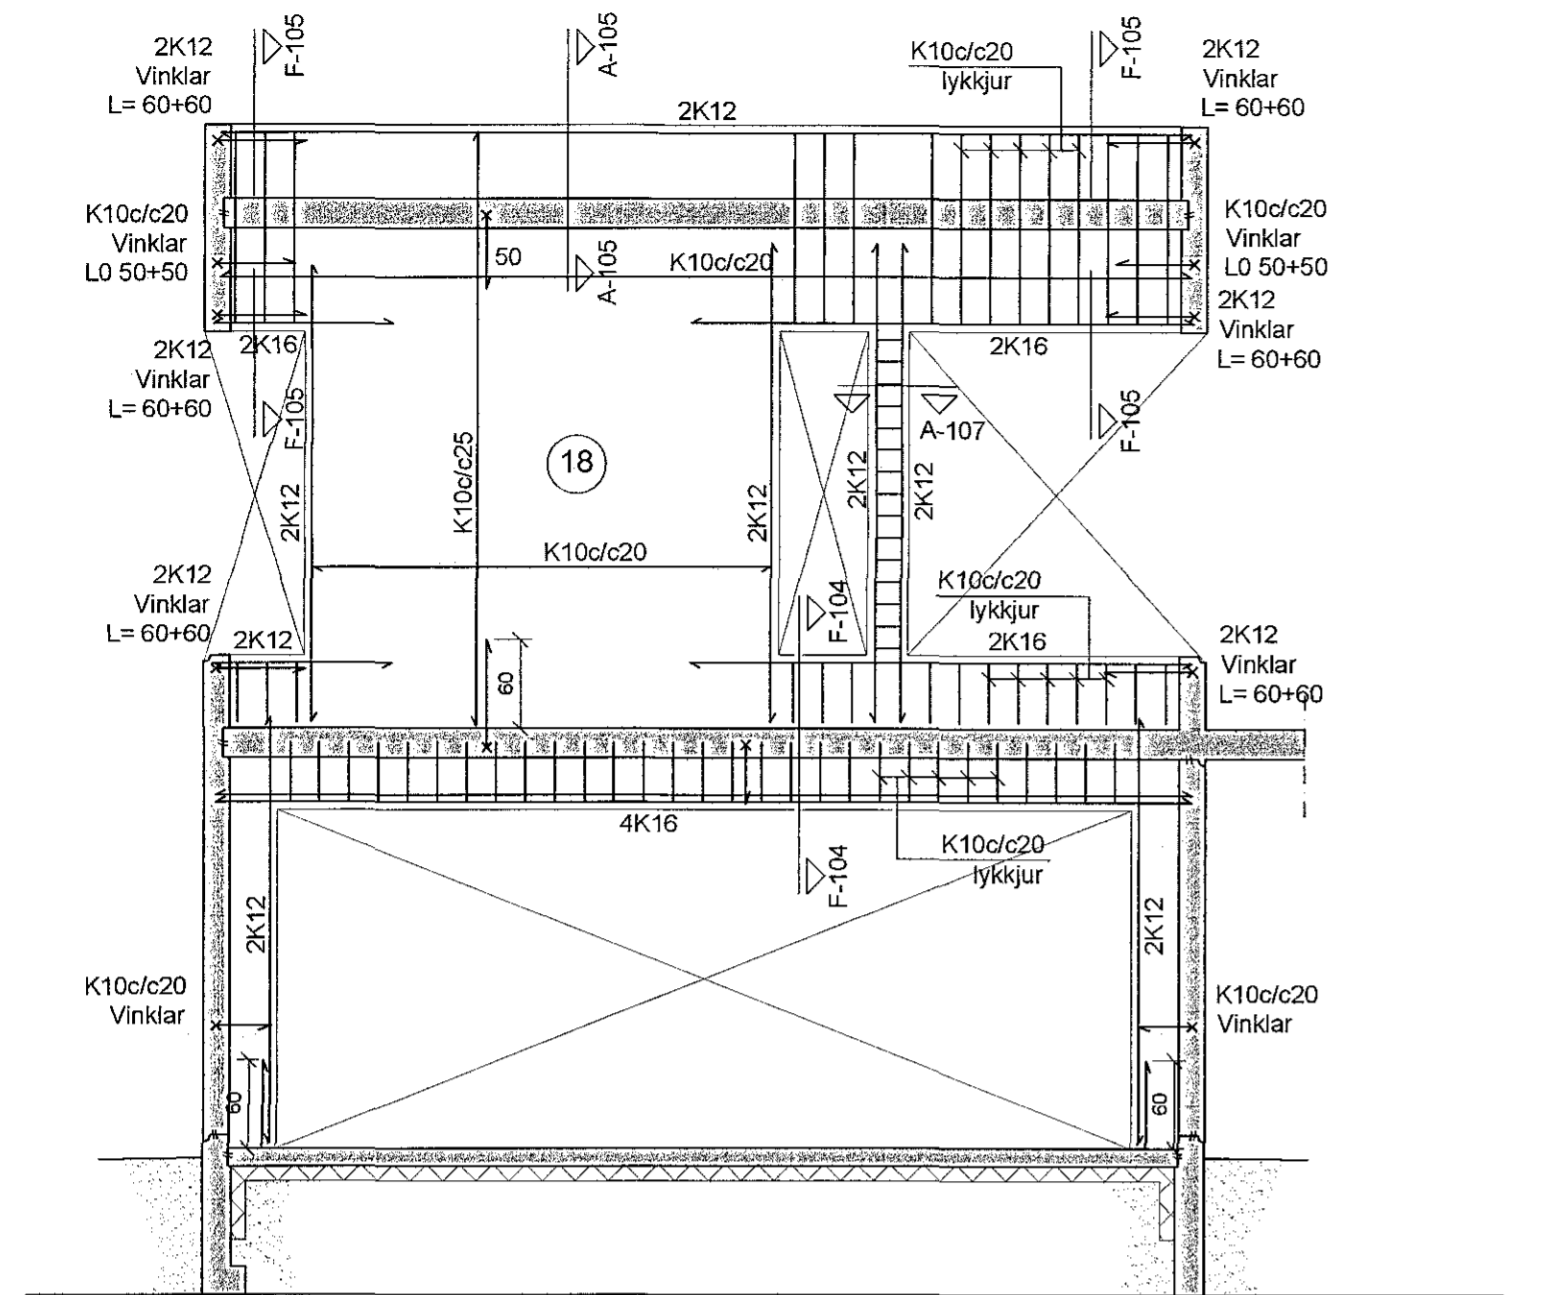



Veggur 5, hliðarmynd

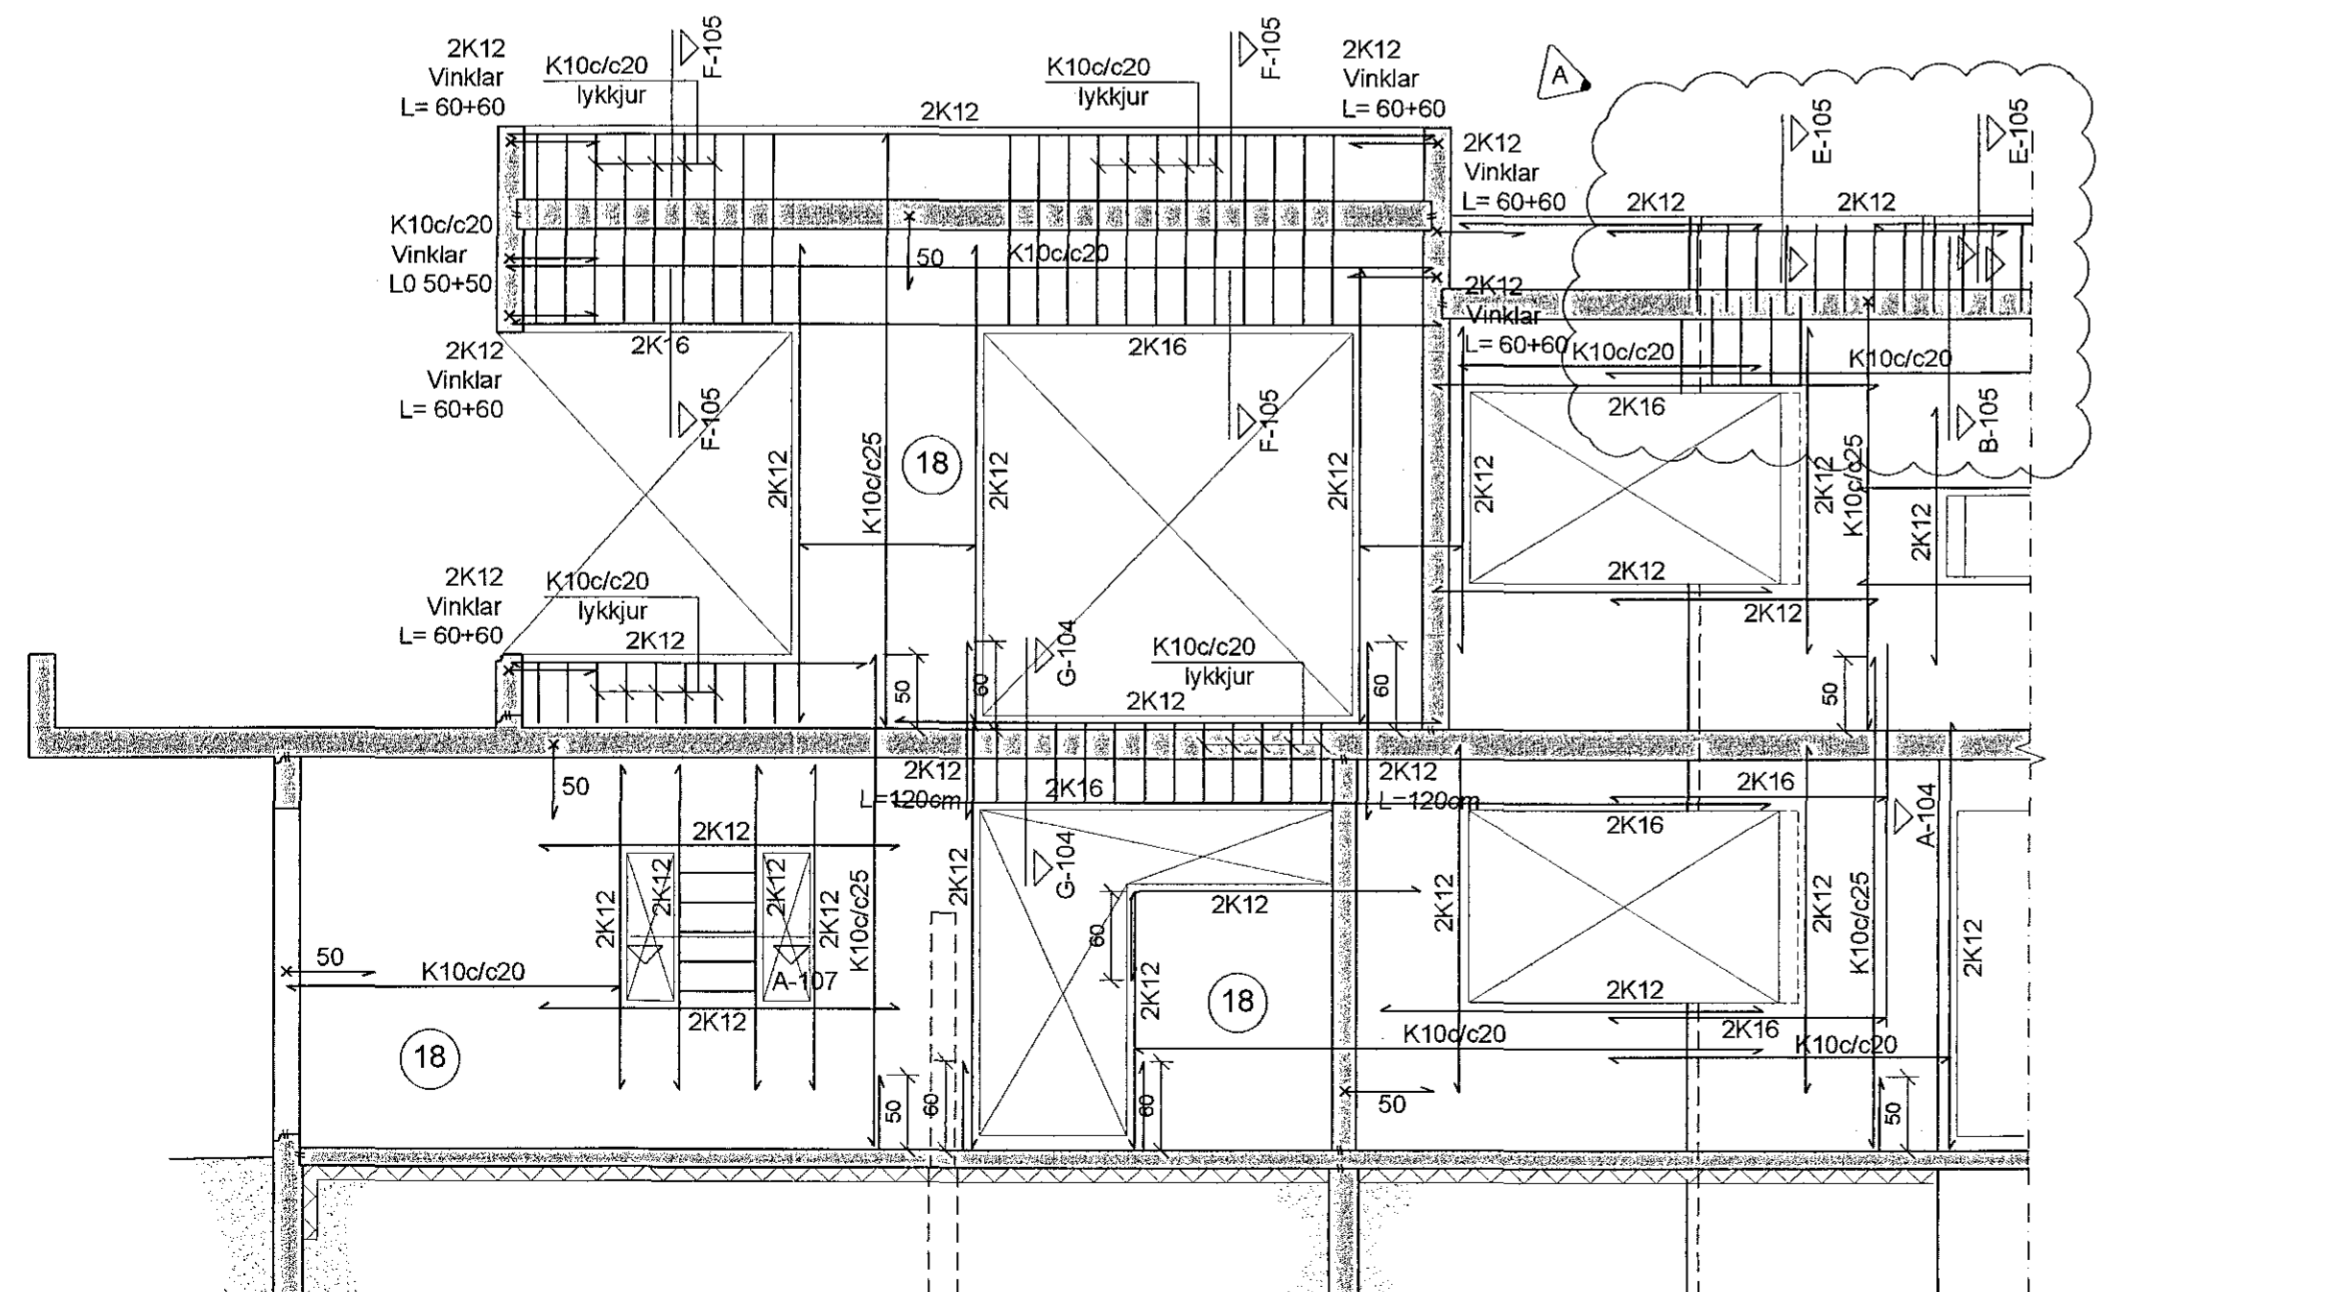

Veggur 6, hliðarmynd

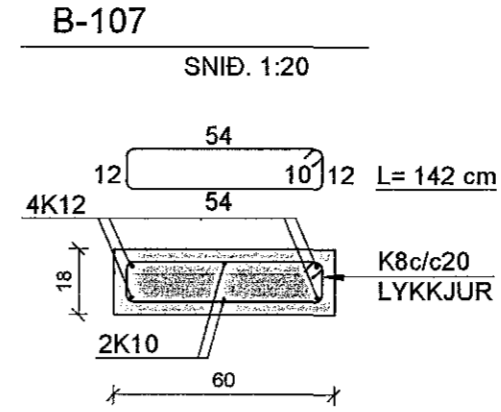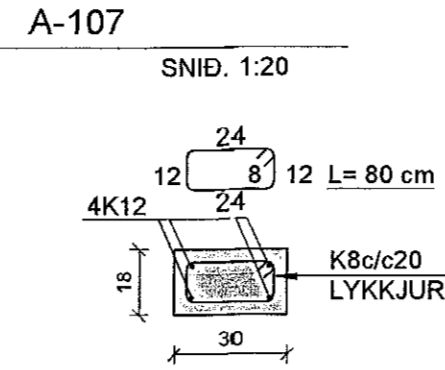

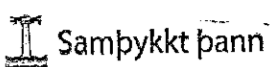
Samþykkt þann
31. ágú. 2015
 Eiríkur S. Gunnlaugsson

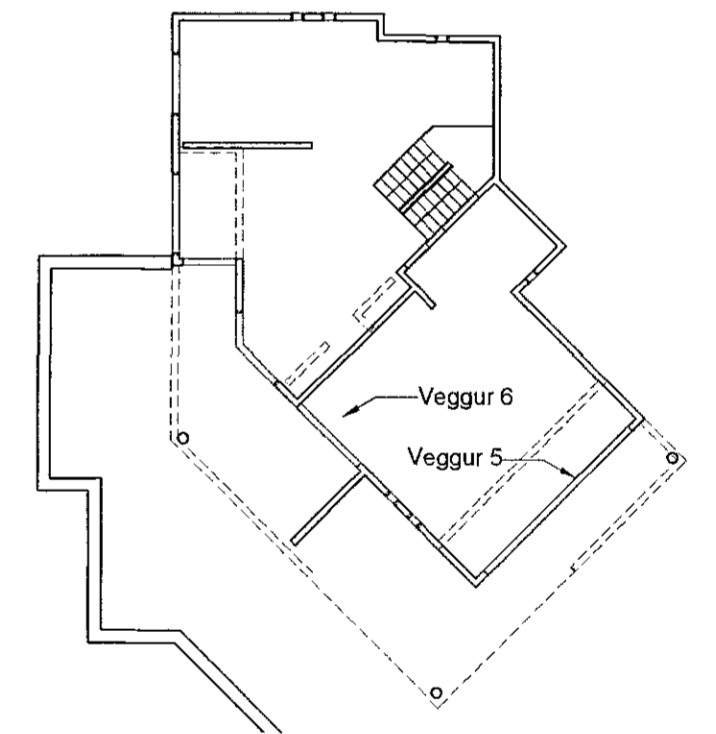

Breyting A: 13.8.2015 - Skyggni vantaði og það bætt við á hliðarvegg nr. 6.

Glitberg 1	
221 Hafnarfjörður	
Hliðarveggir og Snið	107
Burðarþol	Dags: 19.05.14 Mkv: 1:50, 1:20
TAG teiknistofa Síðumúla 9, 108 Reykjavík, sími: 568-6681, 699-4297 tagteiknistofa.is	
Jón Kristjánsson Byggingarverfræðingur kt: 210754-4829 netfang: jon@tagteiknistofa.is Aritun hönnuðar:	Atli Jóhann Guðbjörnsson Byggingarfræðingur kt: 260978-5789 netfang: atli@tagteiknistofa.is Aritun aðstoðunar: