



Sampykkt þarft
28 SEP 2015
Byggingafulltrúin í Hafnarfirði
F.h. Sigurður Steinar Jónsson

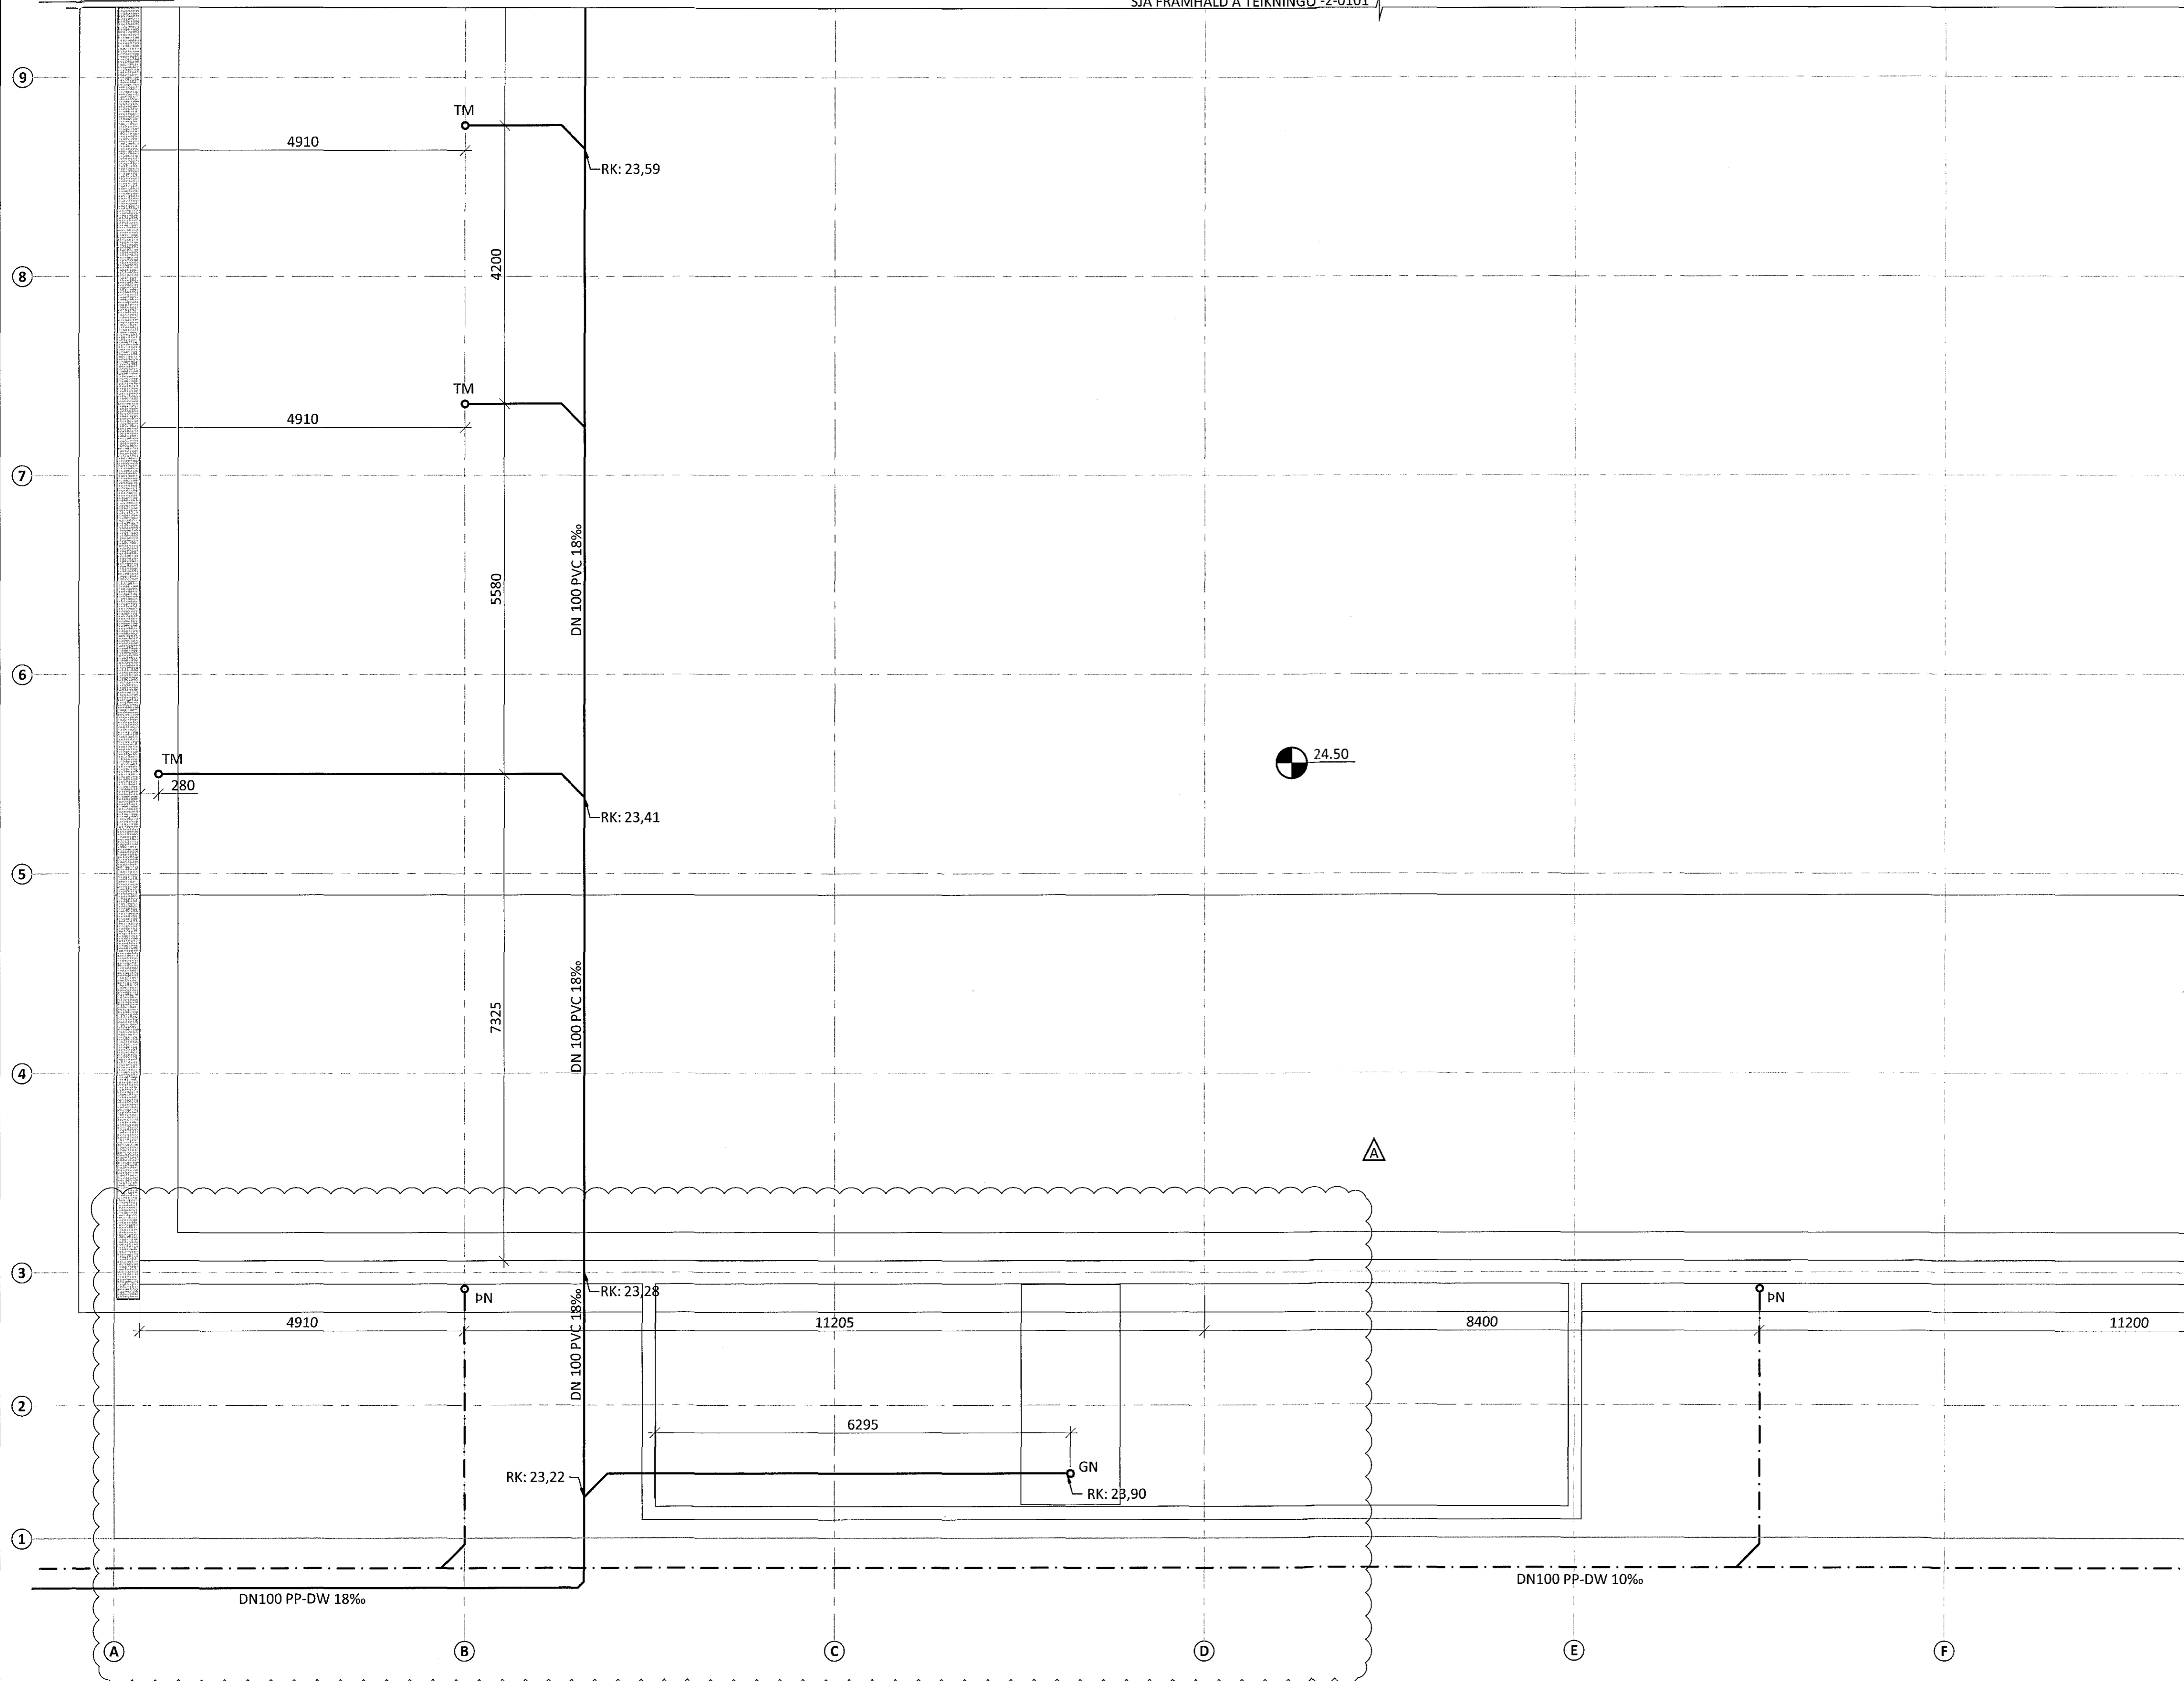

SJÁ FRAMHALD Á TEIKNINGU -2-0104

LYKILMYND:

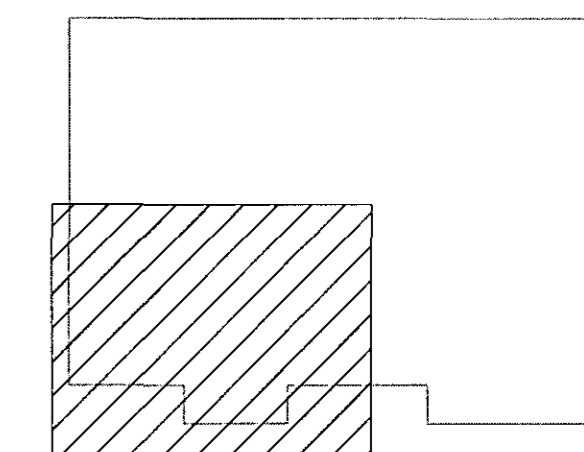

ÁRITUN AÐALHÖNNUNÐAR: *[Signature]* 2205844305

A 09.09.15 FÆRSLA Á ÞN
BR. DAGS. BREYTING



FLATAHRAUN 13 HAFNARFJÖRDUR
NÝBYGGING KRÖNUVERSLUN
GRUNNLAGNIR
GRUNNMYND
3.HLUTI

SAMPYKKT:		KT.	
HÖNNUNDIR	YFIRFÁRÐ	DAGS. ÚTG.	DAGS. BREYT.
GP	gummi@ferill.is	13.07.15	09.09.15
MKV. (A1)	VERKNR.	TEIKN. NR.	BREYT.
1:50	14048	2 - 0103	A