



Samþykkt þann
28 SEP 2015
Byggingafulltrúinn í Hafnarfirði
Eh. Sigurður Steinar Jónsson

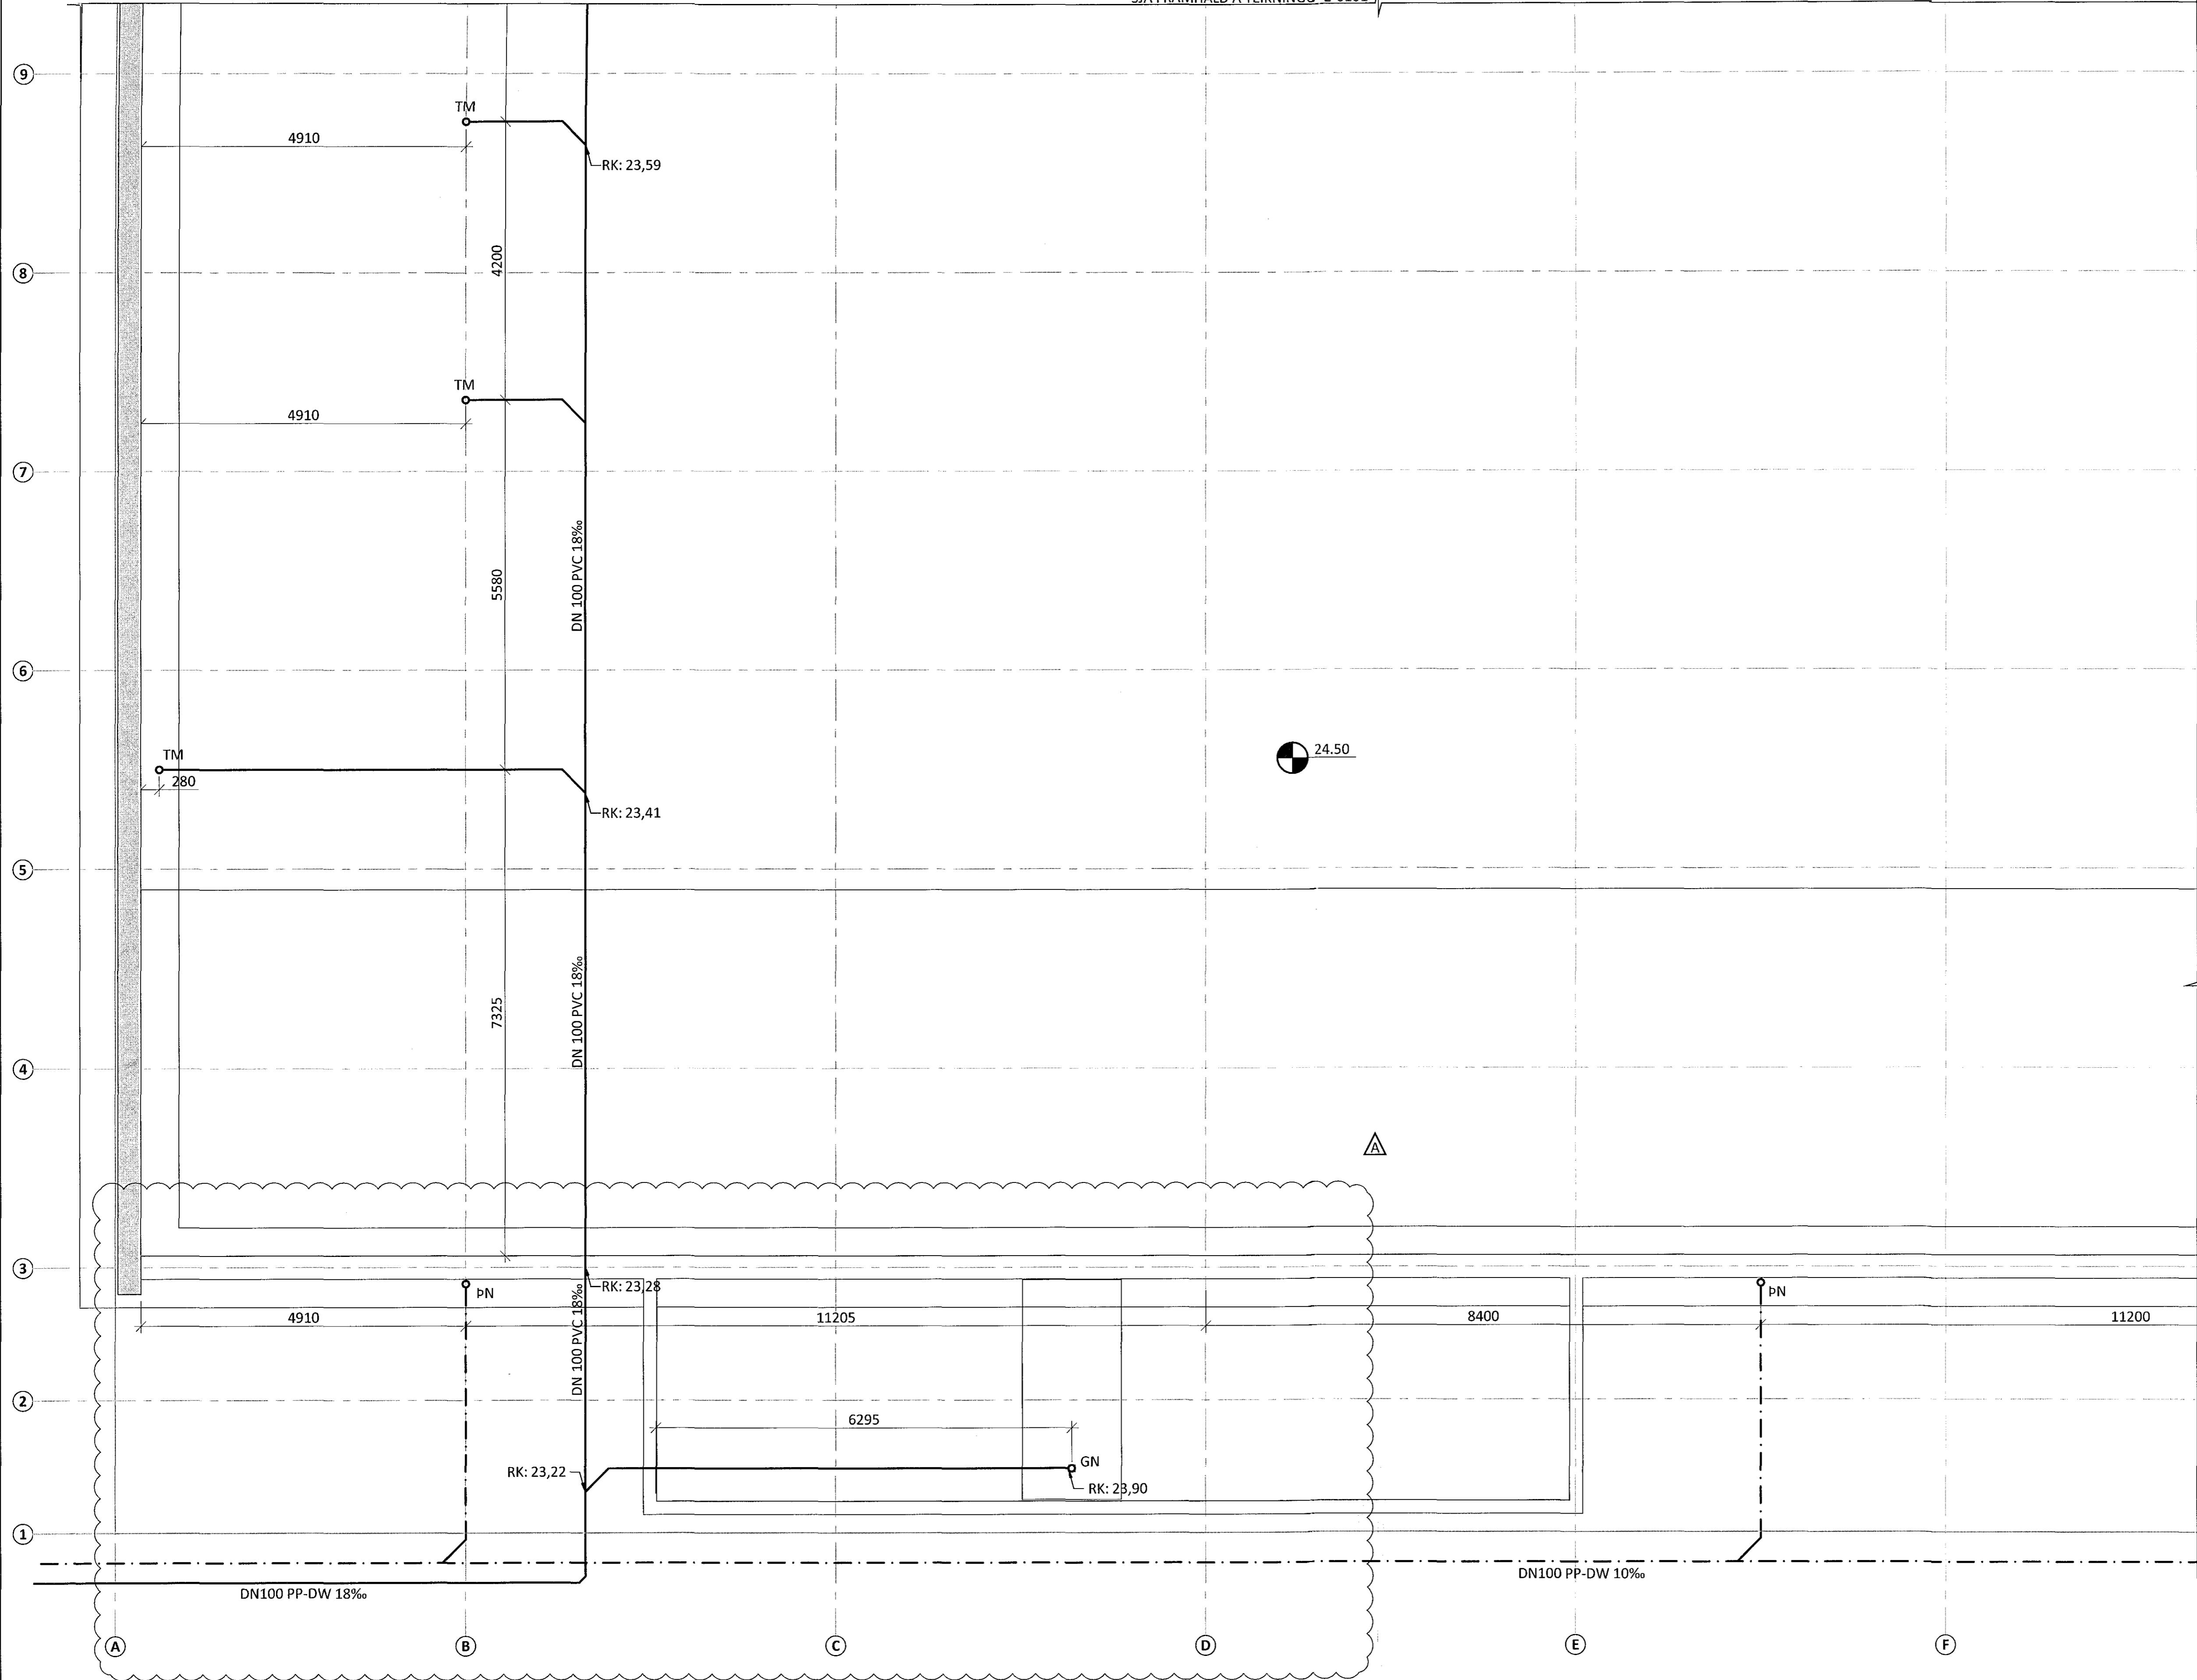

SJÁ FRAMHALD Á TEIKNINGU -2-0104

LYKILMYND:

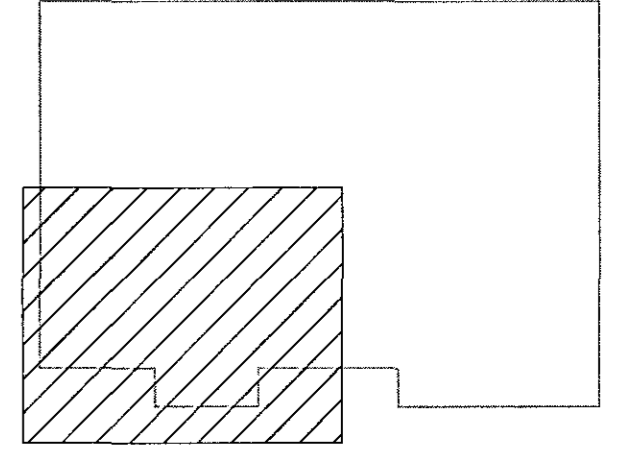

ÁRTUN ADALHÖNNULDAR: *[Signature]* 22-5644365

A 09.09.15 FÆRSLA Á PN
BR. DAGS. BREYTING



FLATAHRAUN 13 HAFNARFJÖRDUR
NÝBYGGING KRÖNUVERSLUN
GRUNNLAGNIR
GRUNNMYND
3.HLUTI

SAMPYKKT		KT.	
<i>[Signature]</i>		<i>[Signature]</i>	
HÖNNULDUR	YFIRFARIÐ	DAGS. ÚTG.	DAGS. BREYTI.
GP	gummi@ferill.is	PAG	13.07.15
MKV. (A1)	VERKNR.	TEIKN. NR.	BREYTI.
1:50	14048	2 - 0103	A