Samþykkt þann
06. okt. 2015
Byggingafulltrúinn / Hafnarfirði
F.h. Hrólfur S. Gunnmagsson

Rúmmynd
Mkv. 1:50

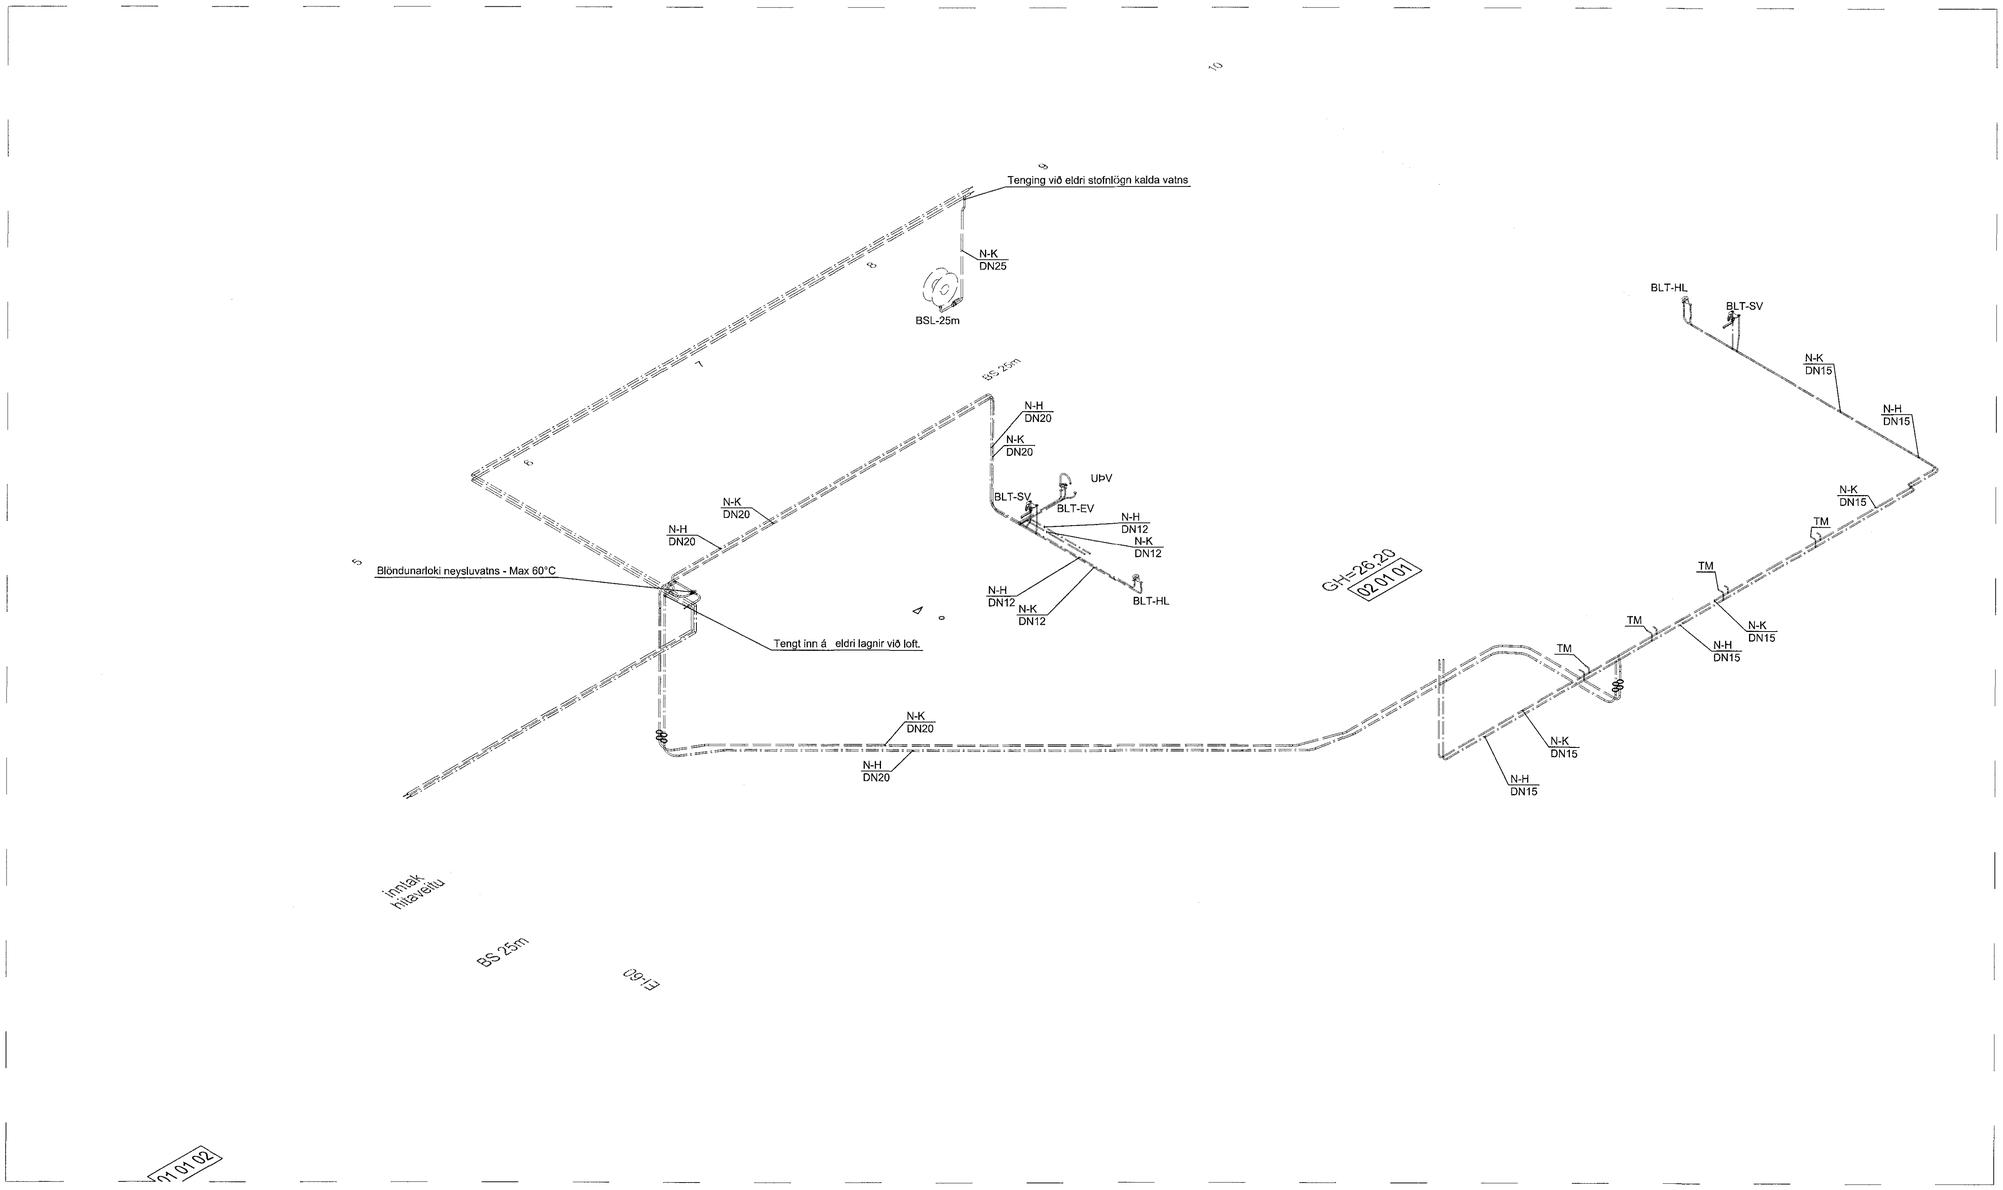

Almennar skýringar.
Grunnmynd, sjá teikn. 303
DN mál er lágmarks innanmál lagna.

Táknskýringar

Neysluvatn, Kalt
Neysluvatn, Heitt

0 1 2 4m
Kvarði 1:50

Útg.	Breytingar	Hönnuður	Dags
A	Reyndarteikning	SHG	17.09.2015

Verkteikning

Bæjarhraun 10, bakhús, Hafnarfjörður

Strendingur ehf.
Verkfræðiþjónusta
Fjarðargata 13-15 – 220 Hafnarfjörður
sími: 565 5640, fax: 565 5641
Strendingur@Strendingur.is

Neysluvatnslagnir
Rúmmynd 1.h. og undir botnplötu.

Hönnuður: S. Hjörtur Guðjónsson, kt. 1101675989

Dags: 17. september 2015

Teikn.ð / Hannað af: SHG/SHG

Samræmingarhönnuður:

Mælikvarði: 1:50

Númer teikningar: 304

Flöðstærð: A1

V:\Bæjarhraun 10, bakhúsbreyting\04-Hreinlætislagnir\Hreinlætislagnir-01.dwg