


02.02

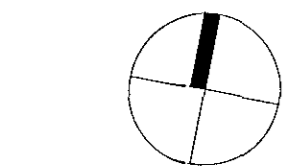


GRUNNMYND 2. HÆÐ MKV.1:50

BREYTINGAR:

A: Málsetning á reykklögum.

21.08.2015 - AMH

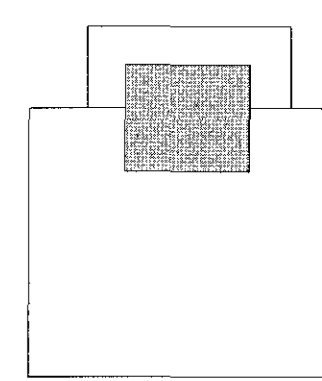

LYKILMYND

ÓSEYRARBRAUT 22 - FRYSTIGEYMSLA EIMSKIPS

Anna Margrét Hauksdóttir arkitekt - kt. 120665 - 3169
 Anton Órn Brynjarsson verkfræðingur - kt. 270559 - 7199
 Fanney Hauksdóttir arkitekt - kt. 170561 - 7249
 Haukur Haraldsson tæknifræðingur - kt. 260938 - 2079

Hönnuður: *Anna Margrét Hauksdóttir*
 Hönnunarstjóri: *Ólafur Þór*



Grunnmynd

ARKITEKTÚR-VERKFRÆÐI-HÖNNUN

Dagsetning: 31.05.2015
 Mælikvarði: 1:50 @ A1
 Teiknaði: AMH/GMJ
 Yfirfarir: AMH
 Breyting: A

A-205

Kaupangi · Mýrarveggi · 600 Akureyri · Sími 460 4400 · Fax 460 4401 · avh@avh.is · www.avh.is
 Þingholtsstræti 27 · 101 Reykjavík · Sími 561 4400 · Fax 561 4411