

GRUNNMYND 1.HÆÐ MKV.1:50

BREYTINGAR:

A: Númer á deilum sett inn á teikningu og nýr stoðveggur.

21.08.2015 - AMH

ÖSEYRARBRAUT 22 - FRYSTIGEYMSLA EIMSKIPS

4000 fró sökklí  
Anna Margrét Hauksdóttir arkitekt - kt. 120665 - 3169  
Anton Órn Brynjarsson verkfræðingur - kt. 270559 - 7199  
Fanney Hauksdóttir arkitekt - kt. 170561 - 7249  
Haukur Haraldsson tæknifræðingur - kt. 260938 - 2079

Hönnuður: *Anna Margrét Hauksdóttir*  
Hönnunarstjóri: *Haukur Haraldsson*




Grunnmynd

ARKITEKTÚR-VERKFRÆÐI-HÖNNUN

Dagsetning: 22.08.2015  
Mælikvarði: 1:50 @ A1  
Teiknaði: AMH/GMJ  
Yfirfariði: AMH  
Breyting: A

A-203

Kaupangi · Mýrarvegji · 600 Akureyri · Sími 460 4400 · Fax 460 4401 · avh@avh.is · www.avh.is  
Þinghóllsstræti 27 · 101 Reykjavík · Sími 561 4400 · Fax 561 4411

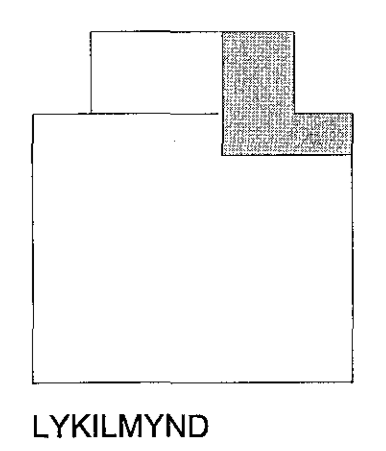

LYKILMYND