


Samþykkt þann  
05. okt. 2015  
Byggingafræðingur  
Eh. Hrólfur S. Guðmússon

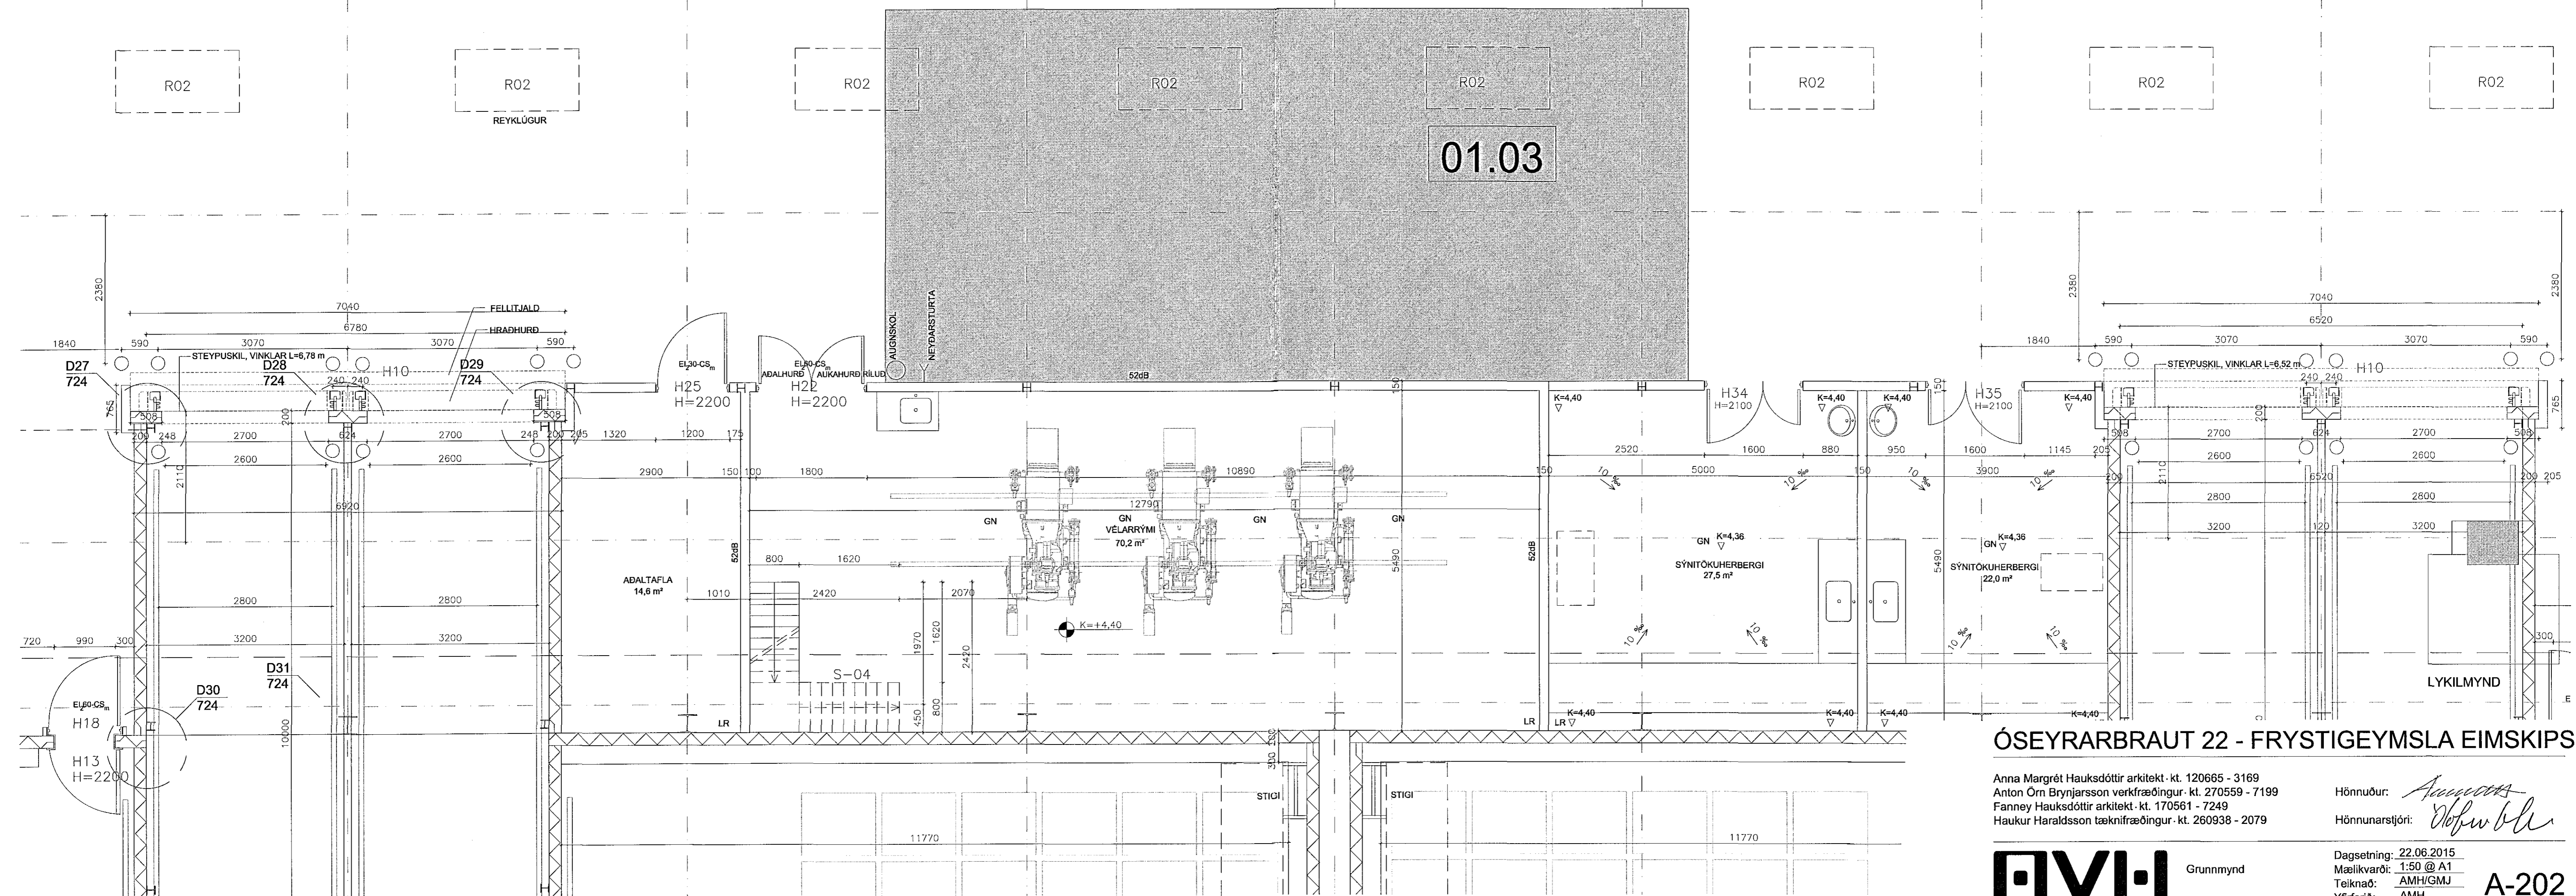

**ÓSEYRARBRAUT 22 - FRYSTIGEYMSLA EIMSKIPS**

Anna Margrét Hauksdóttir arkitekt - kt. 120665 - 3169  
Anton Örn Brynjarsson verkfræðingur - kt. 270559 - 7199  
Fanney Hauksdóttir arkitekt - kt. 170561 - 7249  
Haukur Haraldsson tæknifræðingur - kt. 260938 - 2079

Hönnuður: *Anna Margrét Hauksdóttir*  
Hönnunarstjóri: *Öfjörður*



Grunnmynd  
Dagsetning: 22.06.2015  
Mælikvarði: 1:50 @ A1  
Teiknaði: AMH/GMJ  
Yfirfarið: AMH  
Breyting: B

**A-202**

GRUNNMYND 1.HÆÐ MKV.1:50

**BREYTINGAR:**  
A: Númer á deilum sett inn á teikningu.  
B: Deilimerkingum fjögð

21.08.2015 - AMH  
2.09.2015 - KM

Kaupangi · Mýrarveggi · 600 Akureyri · Sími 460 4400 · Fax 460 4401 · avh@avh.is · www.avh.is  
Þingholtsstræti 27 · 101 Reykjavík · Sími 561 4400 · Fax 561 4411