


ÁRITUN BYGGINGARFULLTRÚA

Sampykkt þann
14. okt. 2015

Byggingarfulltrúi
F.H. Hrólfur S. Gunnarsson

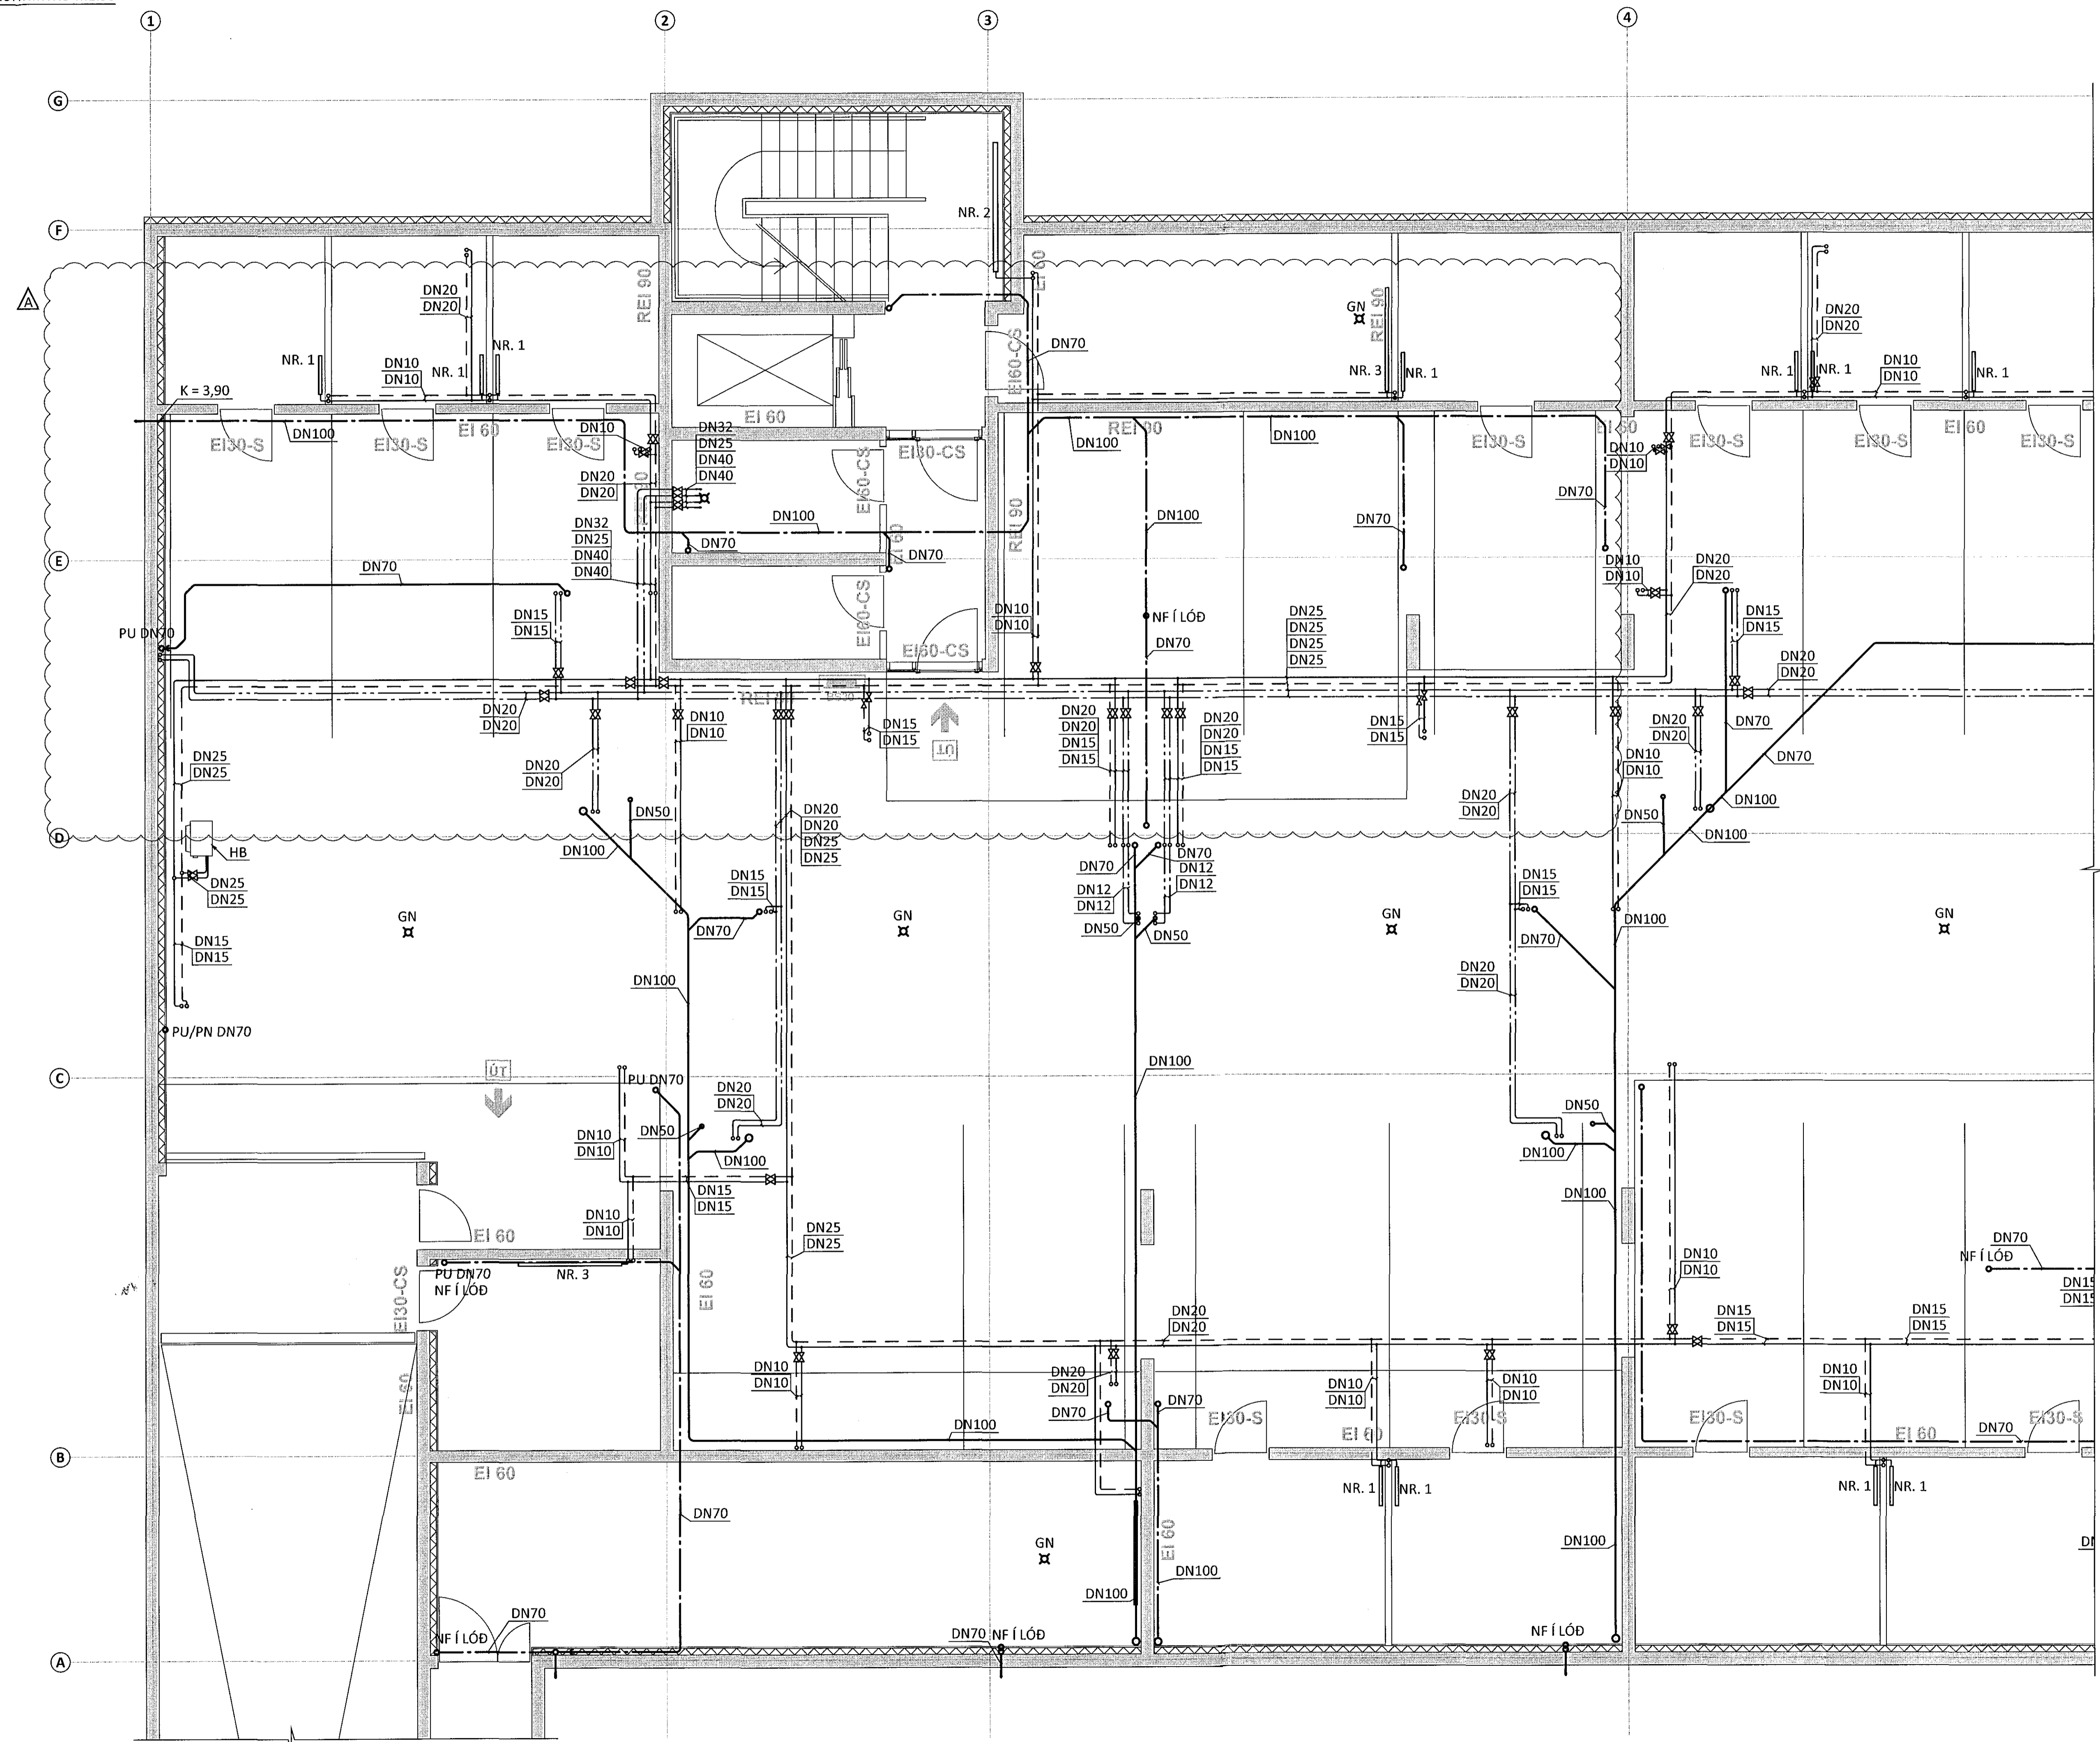

SJÁ TEIKNINGU P. 1002 FYRIR FRAMHALD

LYKILMYND

ÁRITUN ADALHÖNNUÐAR: *fh.* KT.

A 01.10.15 REGNVATNSLAGNIR FÆRDAR INN Í BÍLAKJALLARA			
BR.	DAGS.	BREYTING	
ferill VEKFRÆÐISTOFA			
HERJÓLFSGATA 32-34 HAFNARFJÖRDUR			
FJÖLBÝLISHÚS			
LAGNIR			
KJALLARI			
GRUNNMYND			
SAMPYKKT	KT.		
<i>Þó Gunnarsson</i>		270760-4229	<i>fhg</i>
HÖNNUÐUR	YFIRFARIR	DAGS. ÚTG.	DAGS. BREYT.
HPV hjalti@ferill.is	PAG	05.05.15	01.10.15
MKV.	VERKNR.	TEKN. NR.	BREYT.
1:50	14103	P 1001	A
Ferill ehf. Mörkin 1 108 Reykjavík Sími: 575 1600 Fax: 575 1601 www.ferill.is			