


Sampykkt þann


14. okt. 2015

Byggingarfulltrúin er gefin í  
F.h. Höllur S. Gunnarsdóttur

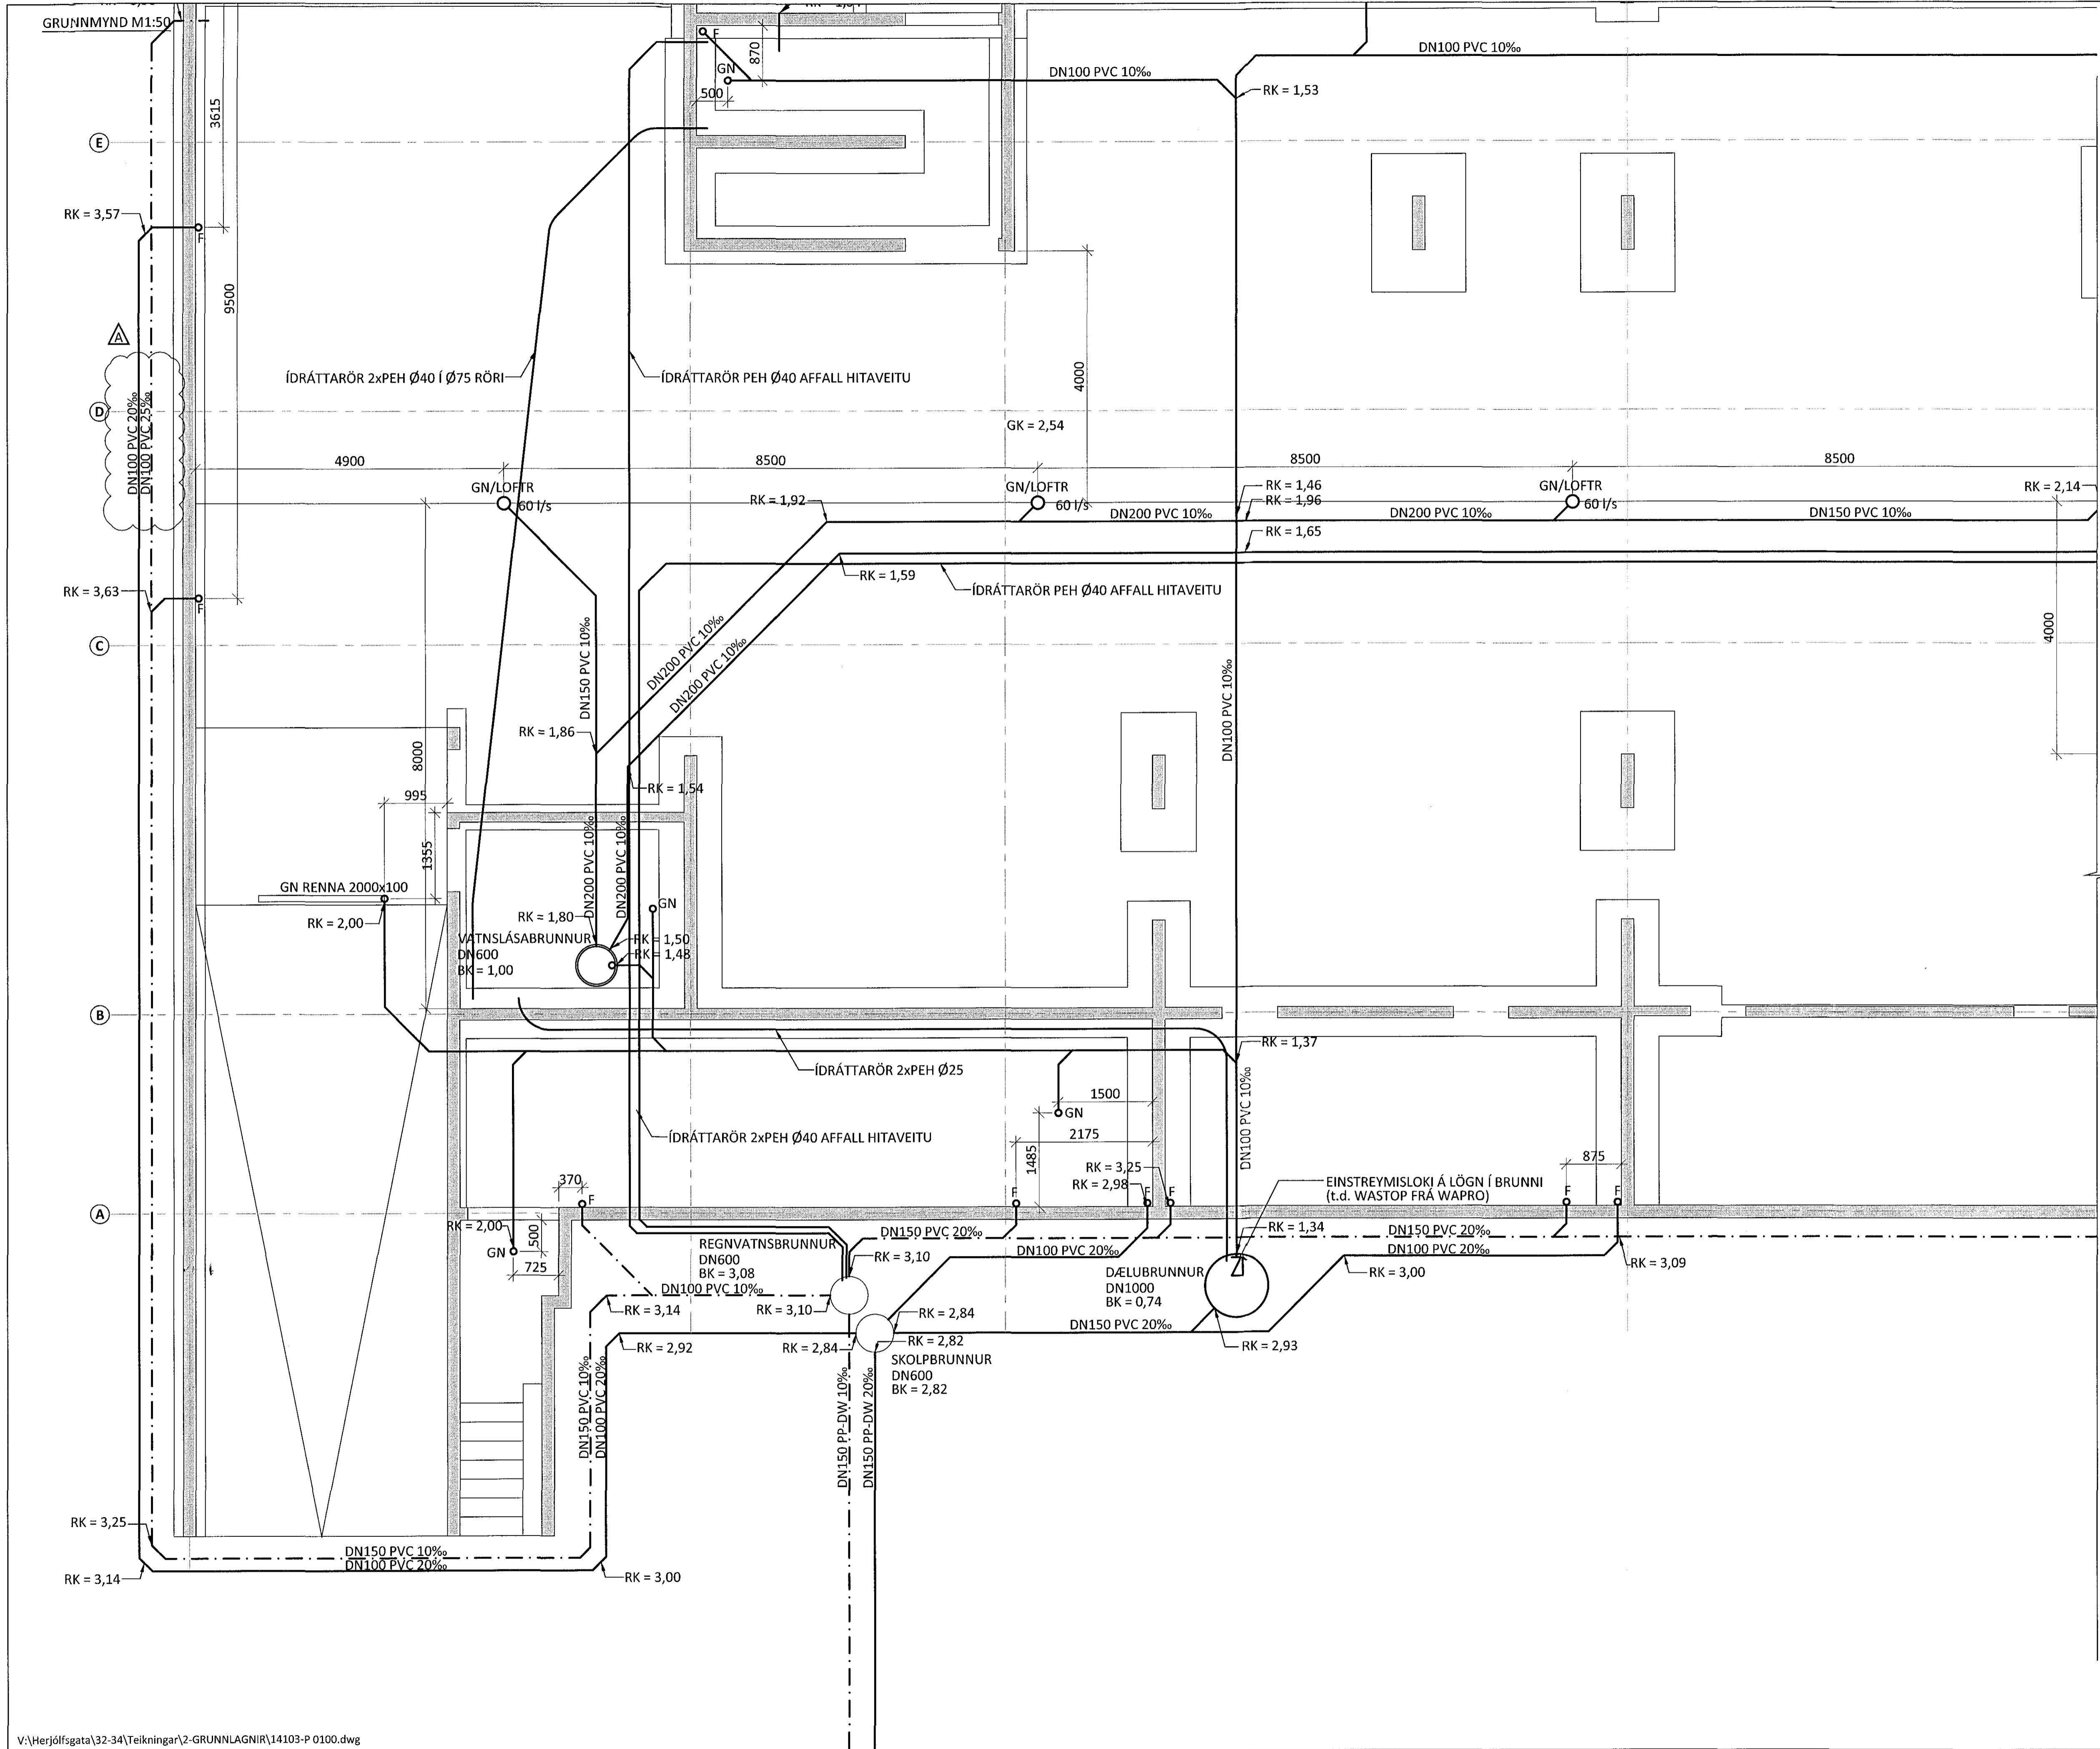

SIÁ TEIKNINGU P 0102 FYRIR FRAMHALD

LYKILMYND

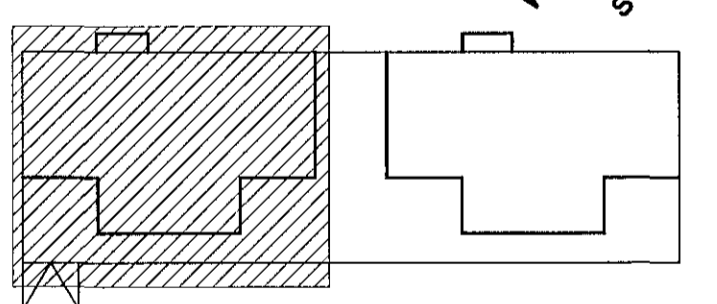

ÁRITUN ADALHÖNNUGAR: *[Signature]* KT.

ALMENNAR SKÝRINGAR SIÁ TEIKNINGU P 0000


A 01.10.15 REGNVATNSLÖGNUM BREYTT  
BR. DAGS. BREYTING



HERJÓLFGATA 32-34 HAFNARFJÖRÐUR  
FJÖLBÝLISHÚS  
FRÁVEITLAGNIR  
LAGNIR Í GRUNNI  
GRUNNMYND

SAMPYKKT <i>[Signature]</i> 278760-4229 <i>[Signature]</i> P0104			
HÖNNUÐUR	YFIRFARID	DAGS. ÖTG.	DAGS. BREYT.
HPV	DAG	03.06.15	01.10.15
MKV.	VERKNR.	TEIKN. NR.	BREYT.
1:50	14103	P 0104	A