


SJÁ TEIKNINGU P 0102 FYRIR FRAMHALD

LYKILMYND

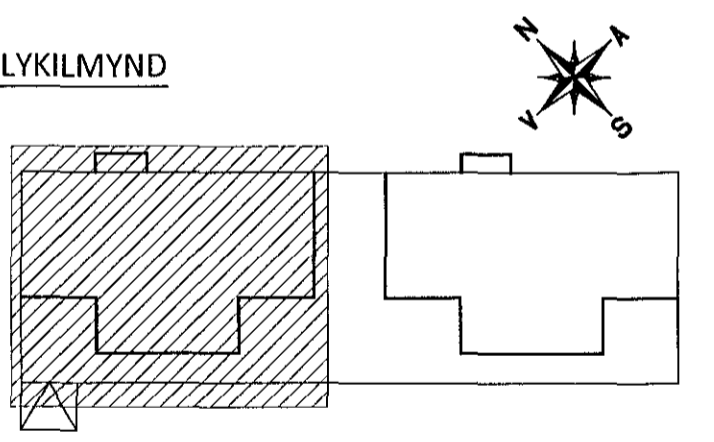

ÁRITUN ADALHÖNNUÐAR: *Fh.* KT.

ALMENNAR SKÝRINGAR SJÁ TEIKNINGU P 0000

B	01.10.15	REGNVATNSLÖGNUM BREYTT
A	03.06.15	KÖTUM OG REGNVATNSLÖGNUM BREYTT
BR.	DAGS.	BREYTING



HERJÓLFSGATA 32-34 HAFNARFJÖRDUR  
FJÖLBÝLISHÚS  
FRÁVEITULAGNIR  
LAGNIR Í GRUNNI  
GRUNNMYND

SAMPYKKT			
HÖNNUÐUR	YFIRFARID	DAGS. ÖTG.	DAGS. BREYT.
HPV hjalti@ferill.is	DAG	12.11.14	01.10.15
MKV.	VERKNR.	TEIKN. NR.	BREYT.
1:50	14103	P 0101	B