
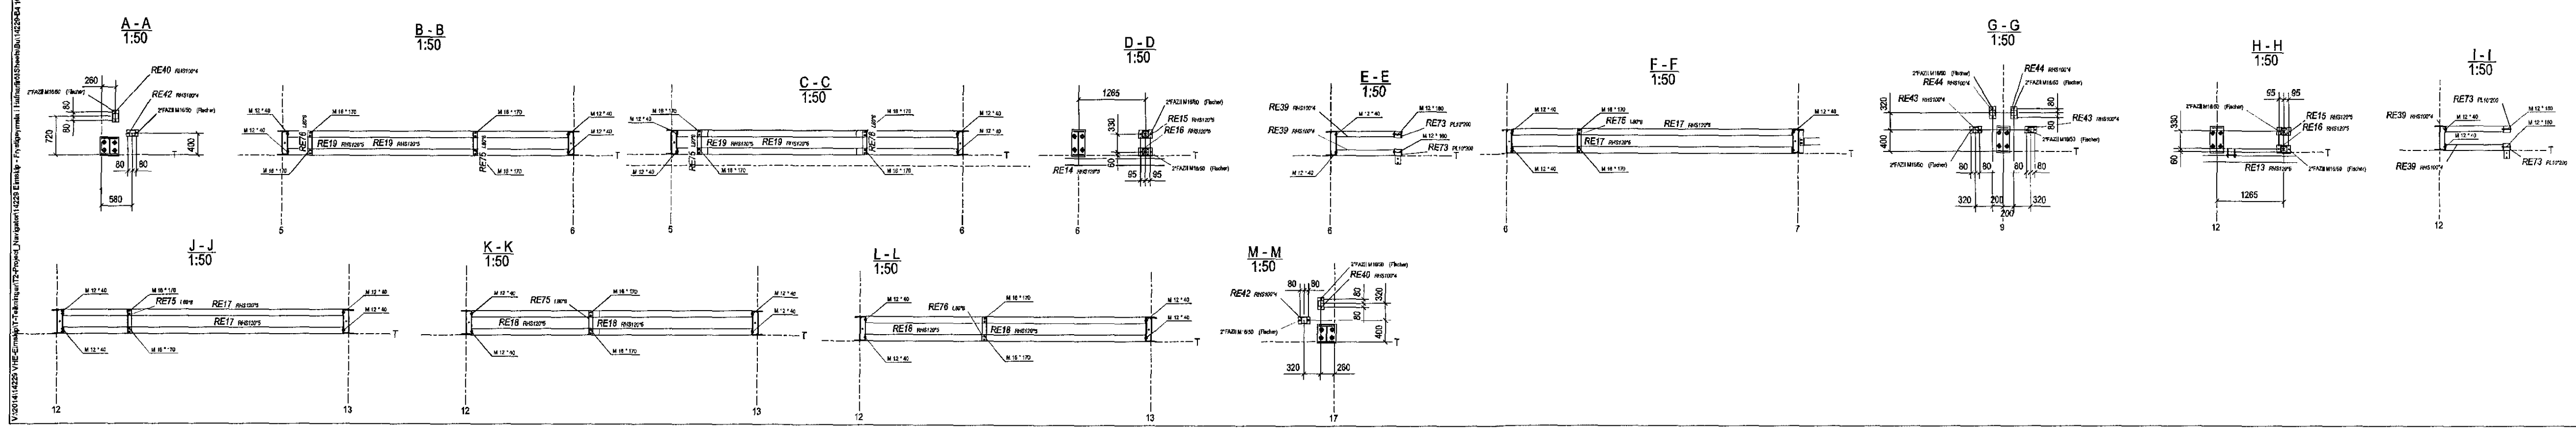


SUBSTRUCTURE FOR HOUSING IN AXIS T (9-17)  
1:50

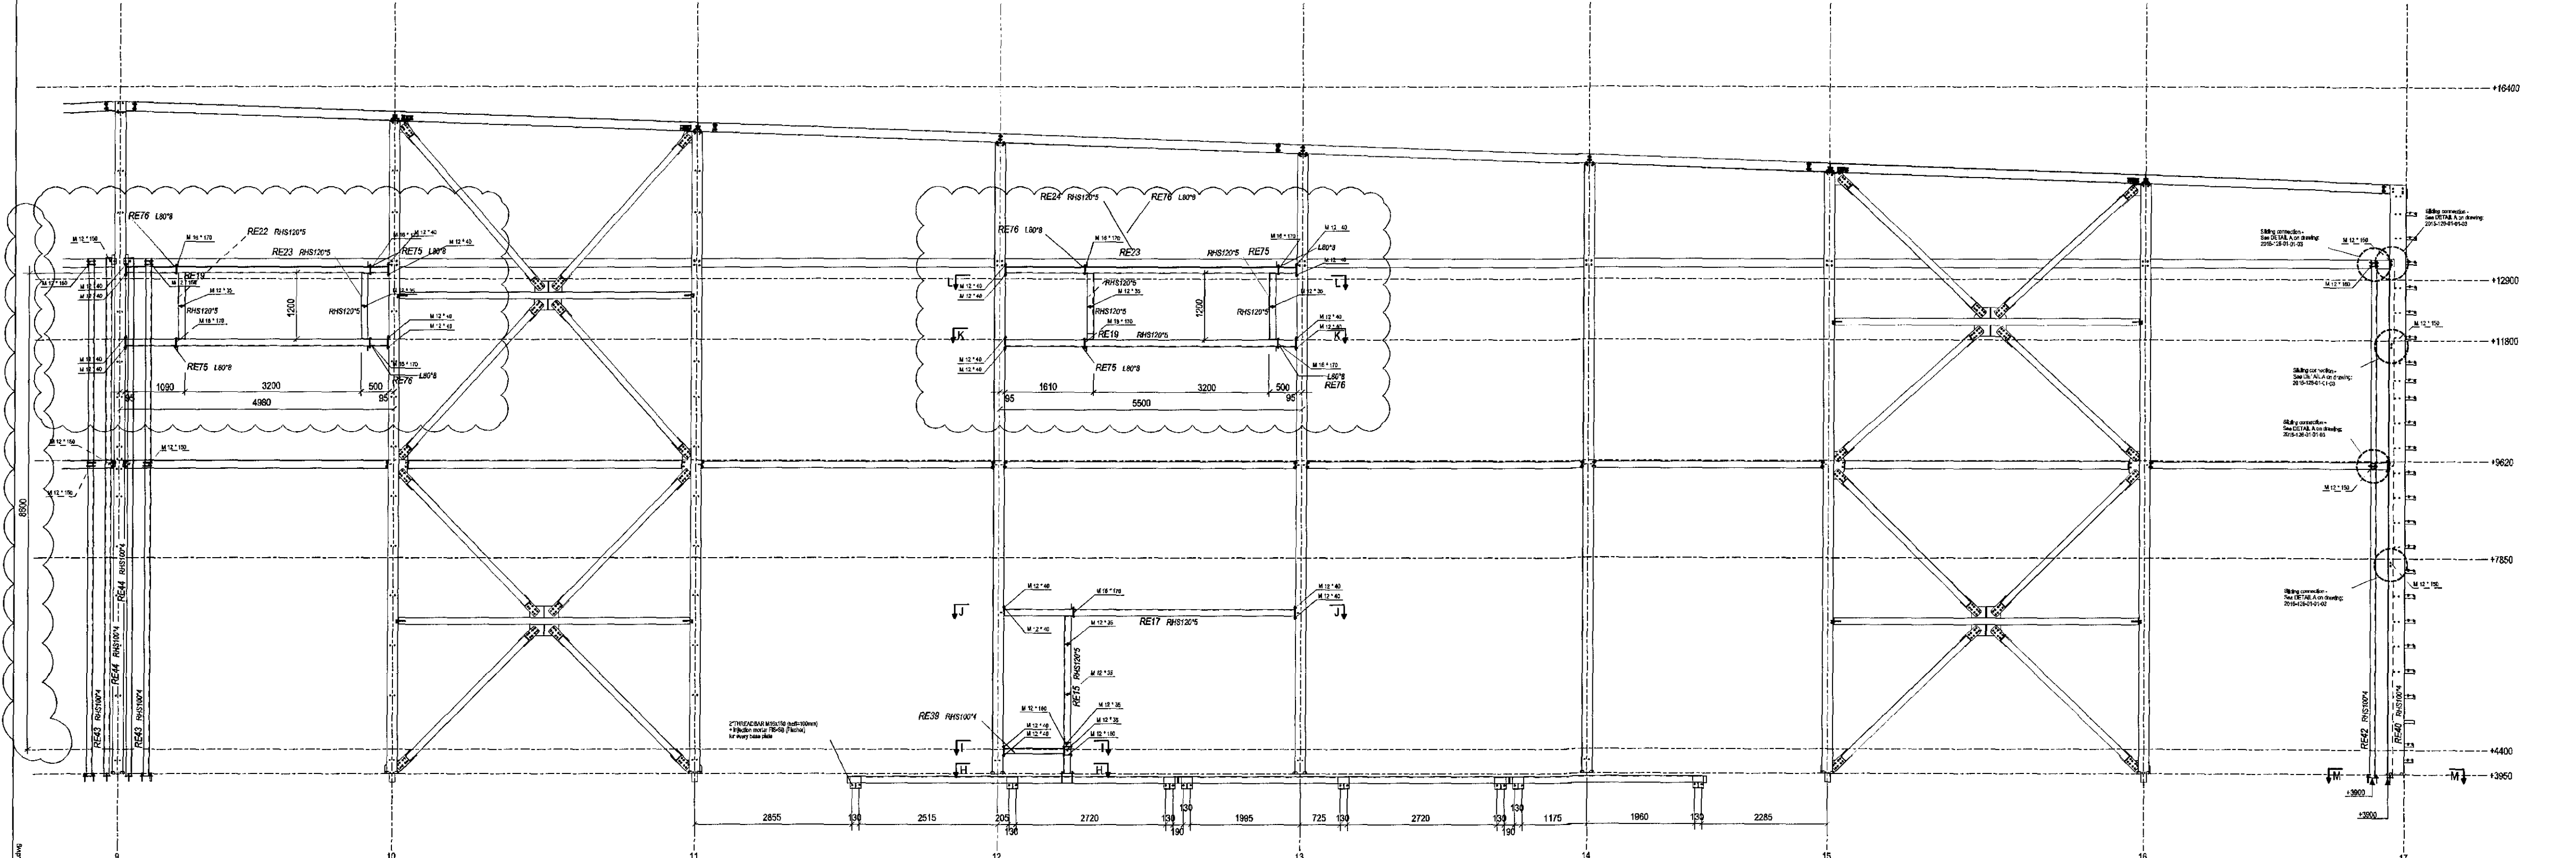

**SKÝRNINGAR**






B. 09.10.15 Útgáfa A og B, útgáfa B kemur á loftun. BSG/BG  
A. 15.09.15 Útgáfa gata BSG/BG  
Úp. Dagn. Sýning

**VSB** VEBHAFKREISTOFA  
Björn Guðjónsson  
Sími: 5955-4889 - þútt@vsb.is  
Sími: 595 8000  
vsb@vsb.is

Árinn ábyrgðarmannur  
Björn Guðjónsson  
Sími: 5955-4889 - þútt@vsb.is  
Vestfirki

**Oseyrarbraut 22 - Frystigeymsla  
220 Hafnarfjörð**

Verkið er:  
Búðarvirki  
Veggur í ás T  
Míðarmynd

Þessi skýrning:	Skilning:	Vísir:	Kvæði:	Skala:
BG	H-GP	BG	1:50	A0
Dagur:	15.09.2015	Bláttölur:	14229	B4 102
Stöð:		Stöð:		B