


Samþykkt þann

11. nóv. 2015

Byggingafultrúinn J. Hafnarfjörður  
Eh. Hrólfur S. Gunnlaugsson

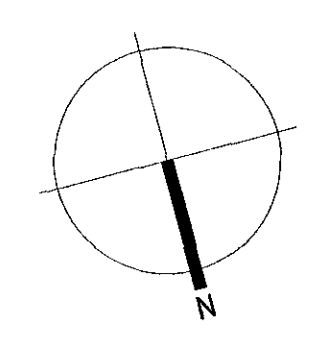

**TAKN**


- GN = Gólfúðrull
- PN = Þakúðrull
- LR = Loftþræsting
- VLR = Vélknúin loftþræsting
- PK = Póstkassar
- NL = Neyðarfjós
- BO = Björgunarpop
- R = Reykskyngjari
- HSL = Handstökkvitæski
- ÚT = Merktur útgangur
- BO = Fellið við björgunarpop
- BR = Brunaslanga
- SI = Stigleðsla
- IM = Imtak
- BI = Bilastæði fyrir fatada
- EI60 = Veggir og hæðaskil
- EI90 = Veggir og hæðaskil
- A-EI60 = Veggir og hæðaskil
- A-EI120 = Veggir og hæðaskil
- REI60 = Veggir og hæðaskil
- REI120 = Veggir og hæðaskil
- A-REI120 = Veggir og hæðaskil
- E-CS30 = Hurðir
- EI-CS30 = Veggir og hæðaskil
- EI-CS60 = Veggir og hæðaskil
- E30 = Gluggar

**BREYTING**


Breyting	Dagsetning	Teiknað	Yfirfarið
1	03.07.06	MML	KR
Þakkefni breytt úr þakjarni í þakpappaskúr, súla við inngang felur út.			
2	15.01.09	RCM	KR
Breyting á innraskipulagi.			
3	13.05.15	JMG	KR
Breyting á innraskipulagi.			

**KRark** Kristinn Ragnarsson arkitekt ehf.  
Suðurlandsbraut 4a - 3.hæð - 108 Reykjavík, Island  
S. 564.2255, Fax. 544.4225  
Kl. 581298.3589 - www.krark.is - krark@krark.is

Verkefni:	Hrauntunga 1		
Staður:	Hafnarfjörður		
Verkhúti:	Grunnmynd 1.hæð		
Verknúmer:	05028IE	Verkefnastjóri:	JGE
Hönnun:	JGE	Teiknað:	MOG
Yfirfarið:	KR	Samþykkt:	Kristinn Ragnarsson Kl. 120944.2869
Mælikvarði:	1.50	Dagsetning:	30.09.2005.
Skrá:	05028IE - A401.dwg	Blað:	A401

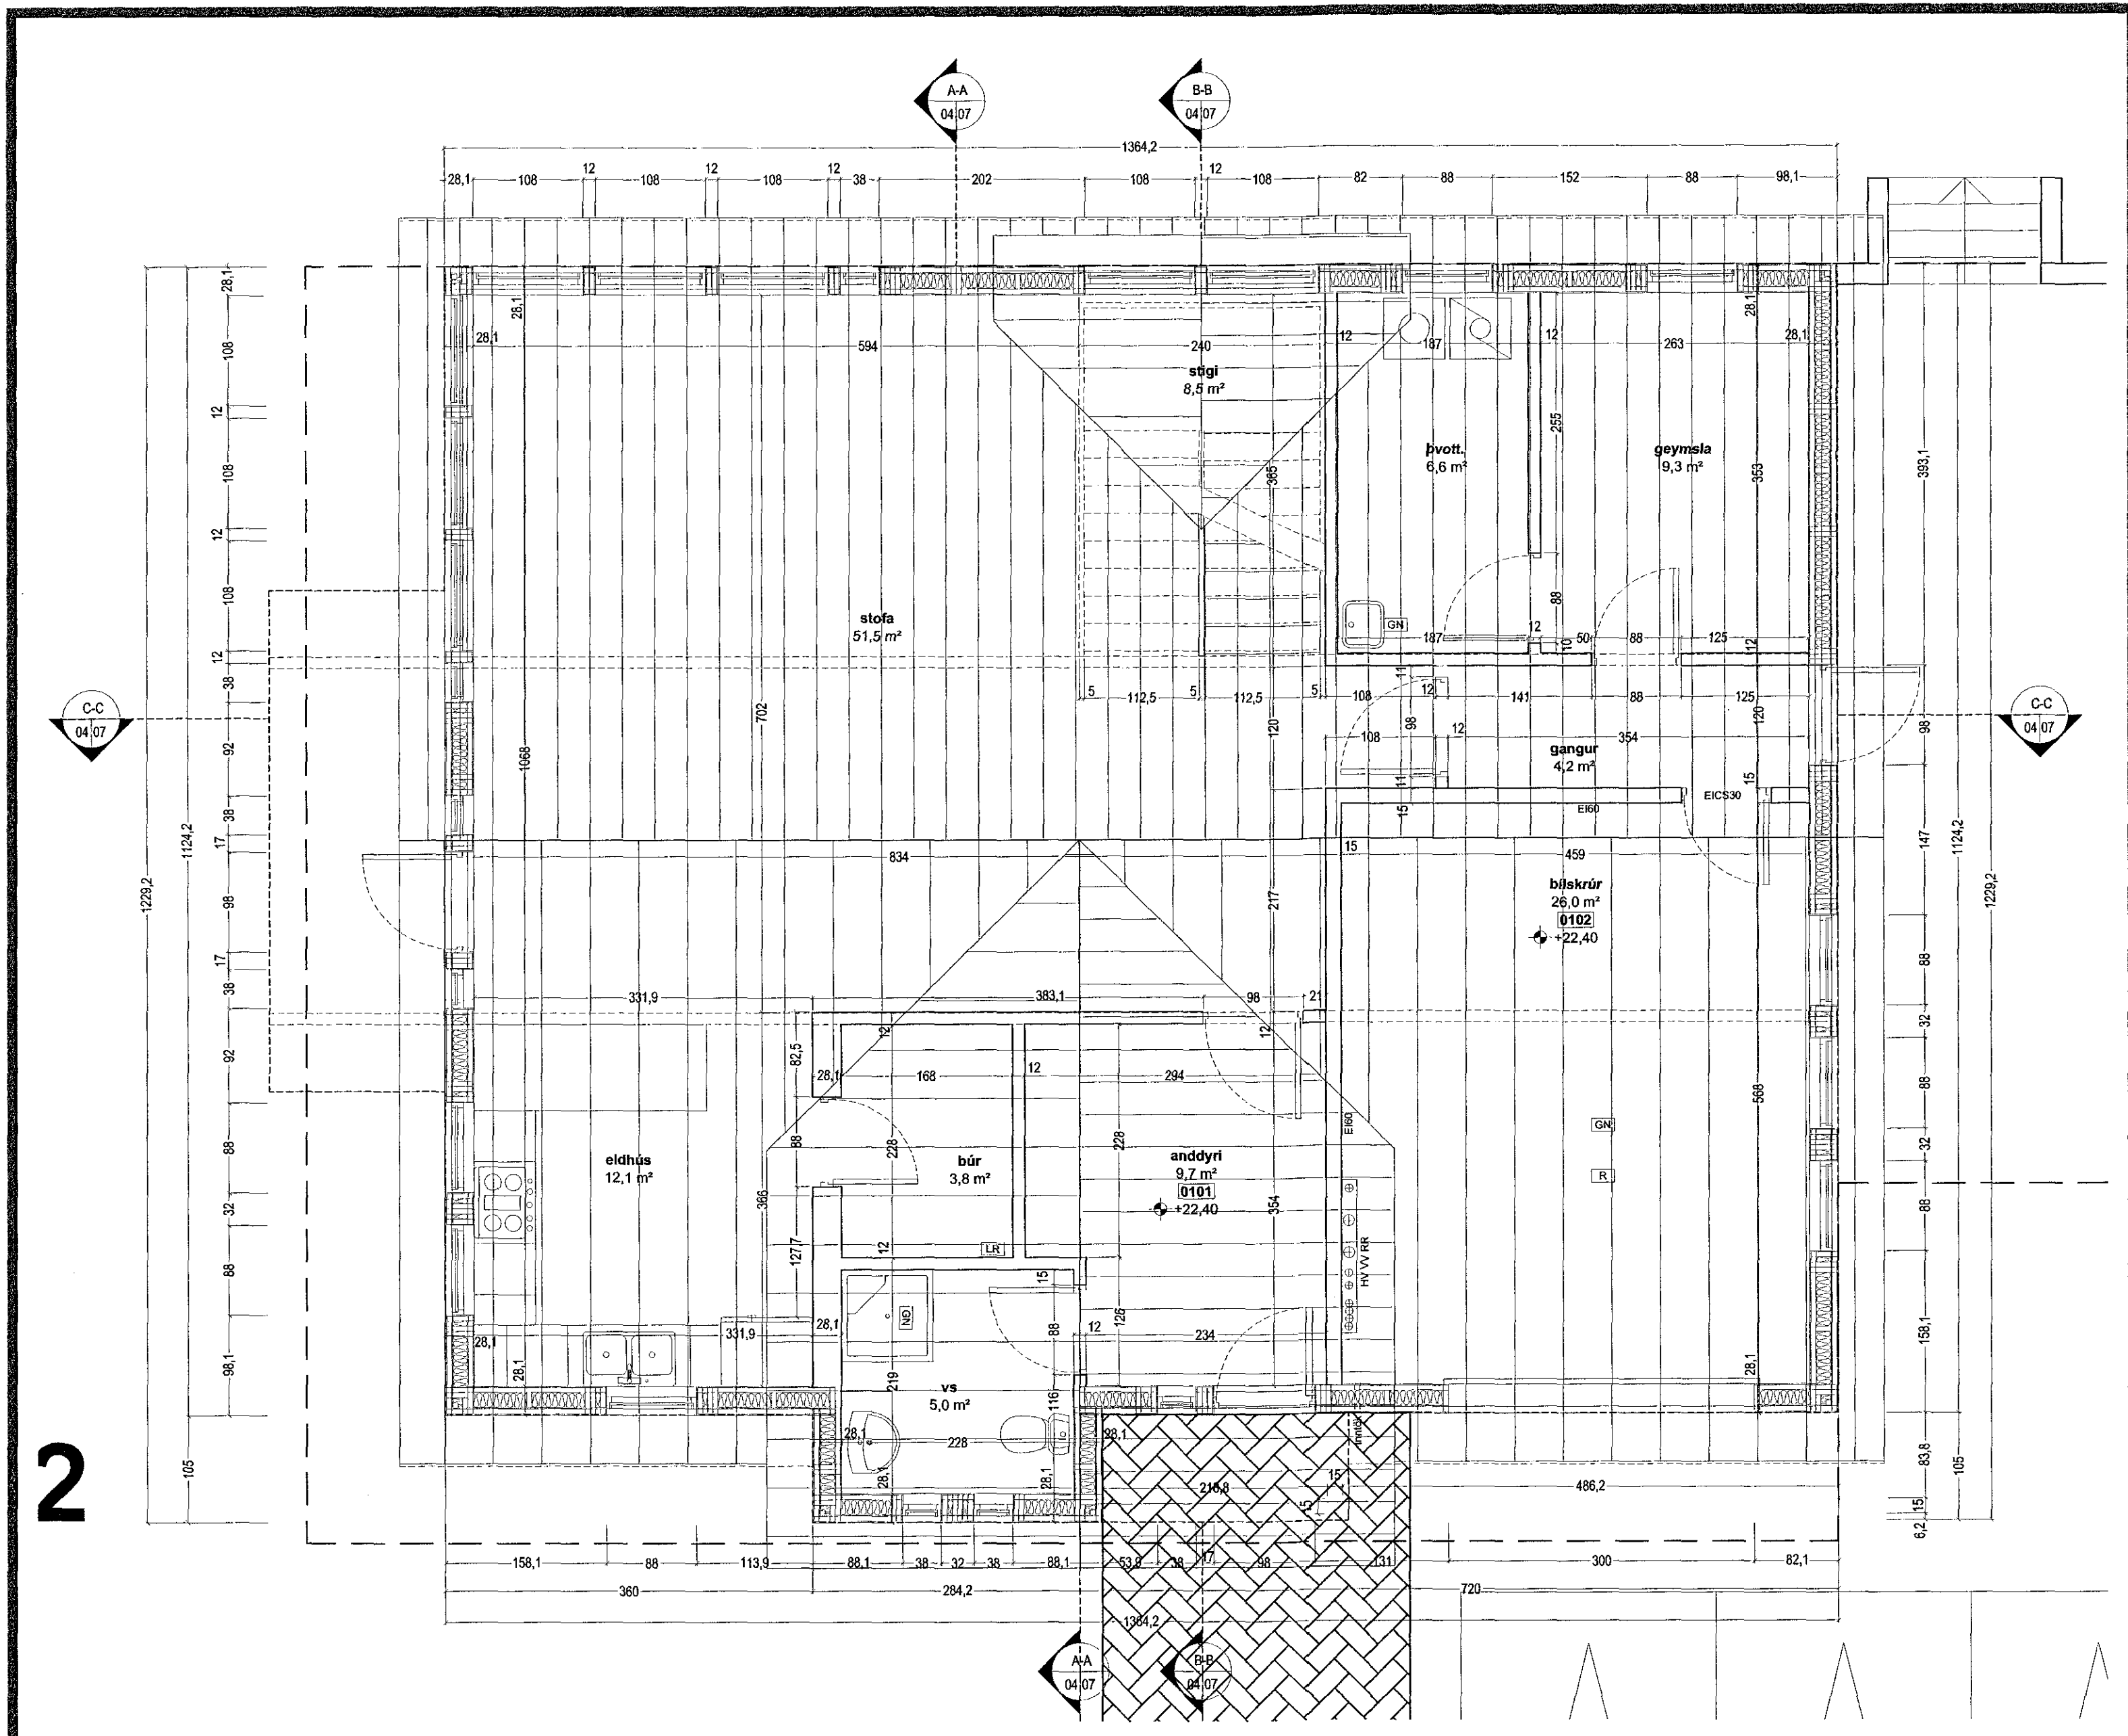

Grunnmynd 1.hæð 1:50

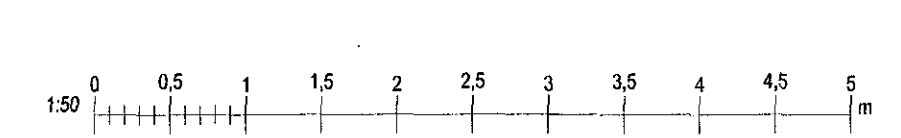

Plat: 13.5.2015 14:47:19  
 Save: 13.5.2015 14:47:01

Copyright © KRark