Samþykkt þann
02 DEC 2015
Byggingafulltrúinn í Hafnarfirði
F.h. Sigurður Steinar Jónsson

breyting	dags	unnið
A	12.10.2015	dp

Bætt við deilum, tvíburatengi slökkviliðs, nr.á inni hurðum og gluggum

ÚV - ÚTVEGGUR

ÚV - 01 Lang. stálgrindarveggur með álklæðningu.

ÚV - 02 Lang. stálgrindarveggur með timburklæðningu.

ÚV - 03 Gafl. stálgrindarveggur með álklæðningu.

ÚV - 04 Steyptur útveggur sjónsteypa með 80 mm einangrun og 20mm múrhúð að innan.

ÚV - 05 Steyptur útveggur sjónsteypa með 80 mm einangrun og 20mm múrhúð að innan.

ÚV - 06 Stálgrindarveggur timburklæðningu báðu megin veggjar.

GV-01-05 Glerveggur/Álkerfi sjá nánar hlutateikningum nr. (31)4.03-04

IV - INNVEGGIR

IV - 01 120 mm gifsveggur blikkstoð 70/70 c/c 600 mm 120 mm gifsveggur blikkstoð 70/70 c/c 600 mm 40-44 dB 2x2x12,5 mm gifs.

IV - 02 120 mm gifsveggur f. votrými blikkstoð 70/70 c/c 600 mm 40-44 dB 2x2x12,5 mm gifs, rakaþolið á ytra byrði snýr að votrými.

IV - 03 120 mm gifsveggur f. votrými blikkstoð 70/70 c/c 600 mm 40-44 dB 2x2x12,5 mm gifs, rakaþolið á ytra byrði beggja megin veggjar.

IV - 04 200 mm gifs veggur f. votrými blikkstoð 150/150 c/c 600 mm 2x2x12,5 mm gifs, rakaþolið á ytra byrði sem snýr að votrými.

IV - 05 95 mm gifs veggur f. votrými blikkstoð 70/70 c/c 600 mm 2x12,5 mm gifs, rakaþolið á ytra byrði sem snýr að votrými.

IV - 06 170 mm gifsveggur timburstoð 45x120 mm c/c 600 mm 2x12,5 gifspl. ytra byrði sem snýr að herbergjum skal vera raka gifspl.

IV - 07 Stálgrindarveggur með láréttri 145mm timbur grind 150 mm veggull/þéttull.

IV - 08 Samlokueiningar f. kæliklefa

IV - 09 Steyptur innveggur

GIFSVEGGIR

Þar sem innréttingar þ.m.t. búningaskápar og hreinlætistæki eru hengd á vegg skal setja 12 mm krossvið í stað innri gifsplötu.

Varðandi efnisval og yfirborðsaferðir á veggjum, sjá hlutateikningar.

SKÝRINGARTEXTI:

EI 60	Veggir og hæðarskil með merktri brunamótstöðu
EI 30	Hurðir og gluggar með merktri brunamótstöðu
ÚT	Merktur útgangur
30M	Brunaslanga
	Sjónstöð brunaviðv.kerfis
Y	Tvíburatengi slökkviliðsins
LR	Lokað rými / Loftræsting
GN	Gólfniðurfall
BO	Björgunarop
RL	Reyklosun
R	Reykskynjari.
OP	Opnanlegur gluggi
ÞN	Þakniðurfall
RT	Rafmagnstafla
HSL	Handslökkvitæki
FS	Fituskilja
BV	Borðbún.vaskur
ÁV	Áhaldavaskur
MV	Matvælavaskur
HL	Handlaug
A	Breytingar í teikningu
0101	Rýmisnúmer.
GK:00.00	Gólfkóti.G Endanl.yfirb.
GK:00.00	Gólfkóti.S Endanl.yfirb.
K:00.00	Hæðarkóti.G Endanl.yfirb.
K:00.00	hæðarkóti.S Endanl.yfirb.

ATH-Allt gler sem er innan við 600mm frá gólfi skal vera öryggisgler og uppbygging (Hert og/eða samlímt) aðlöguð aðstæðum samkv.bygg.r.gerð.

Frekari lýsingar á hurðum og gluggum er að finna á hlutateikningum nr.(31)4.01

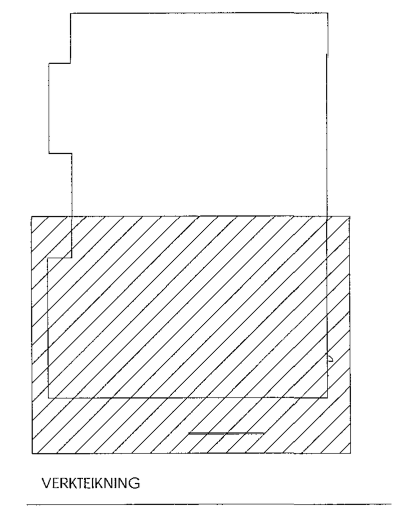

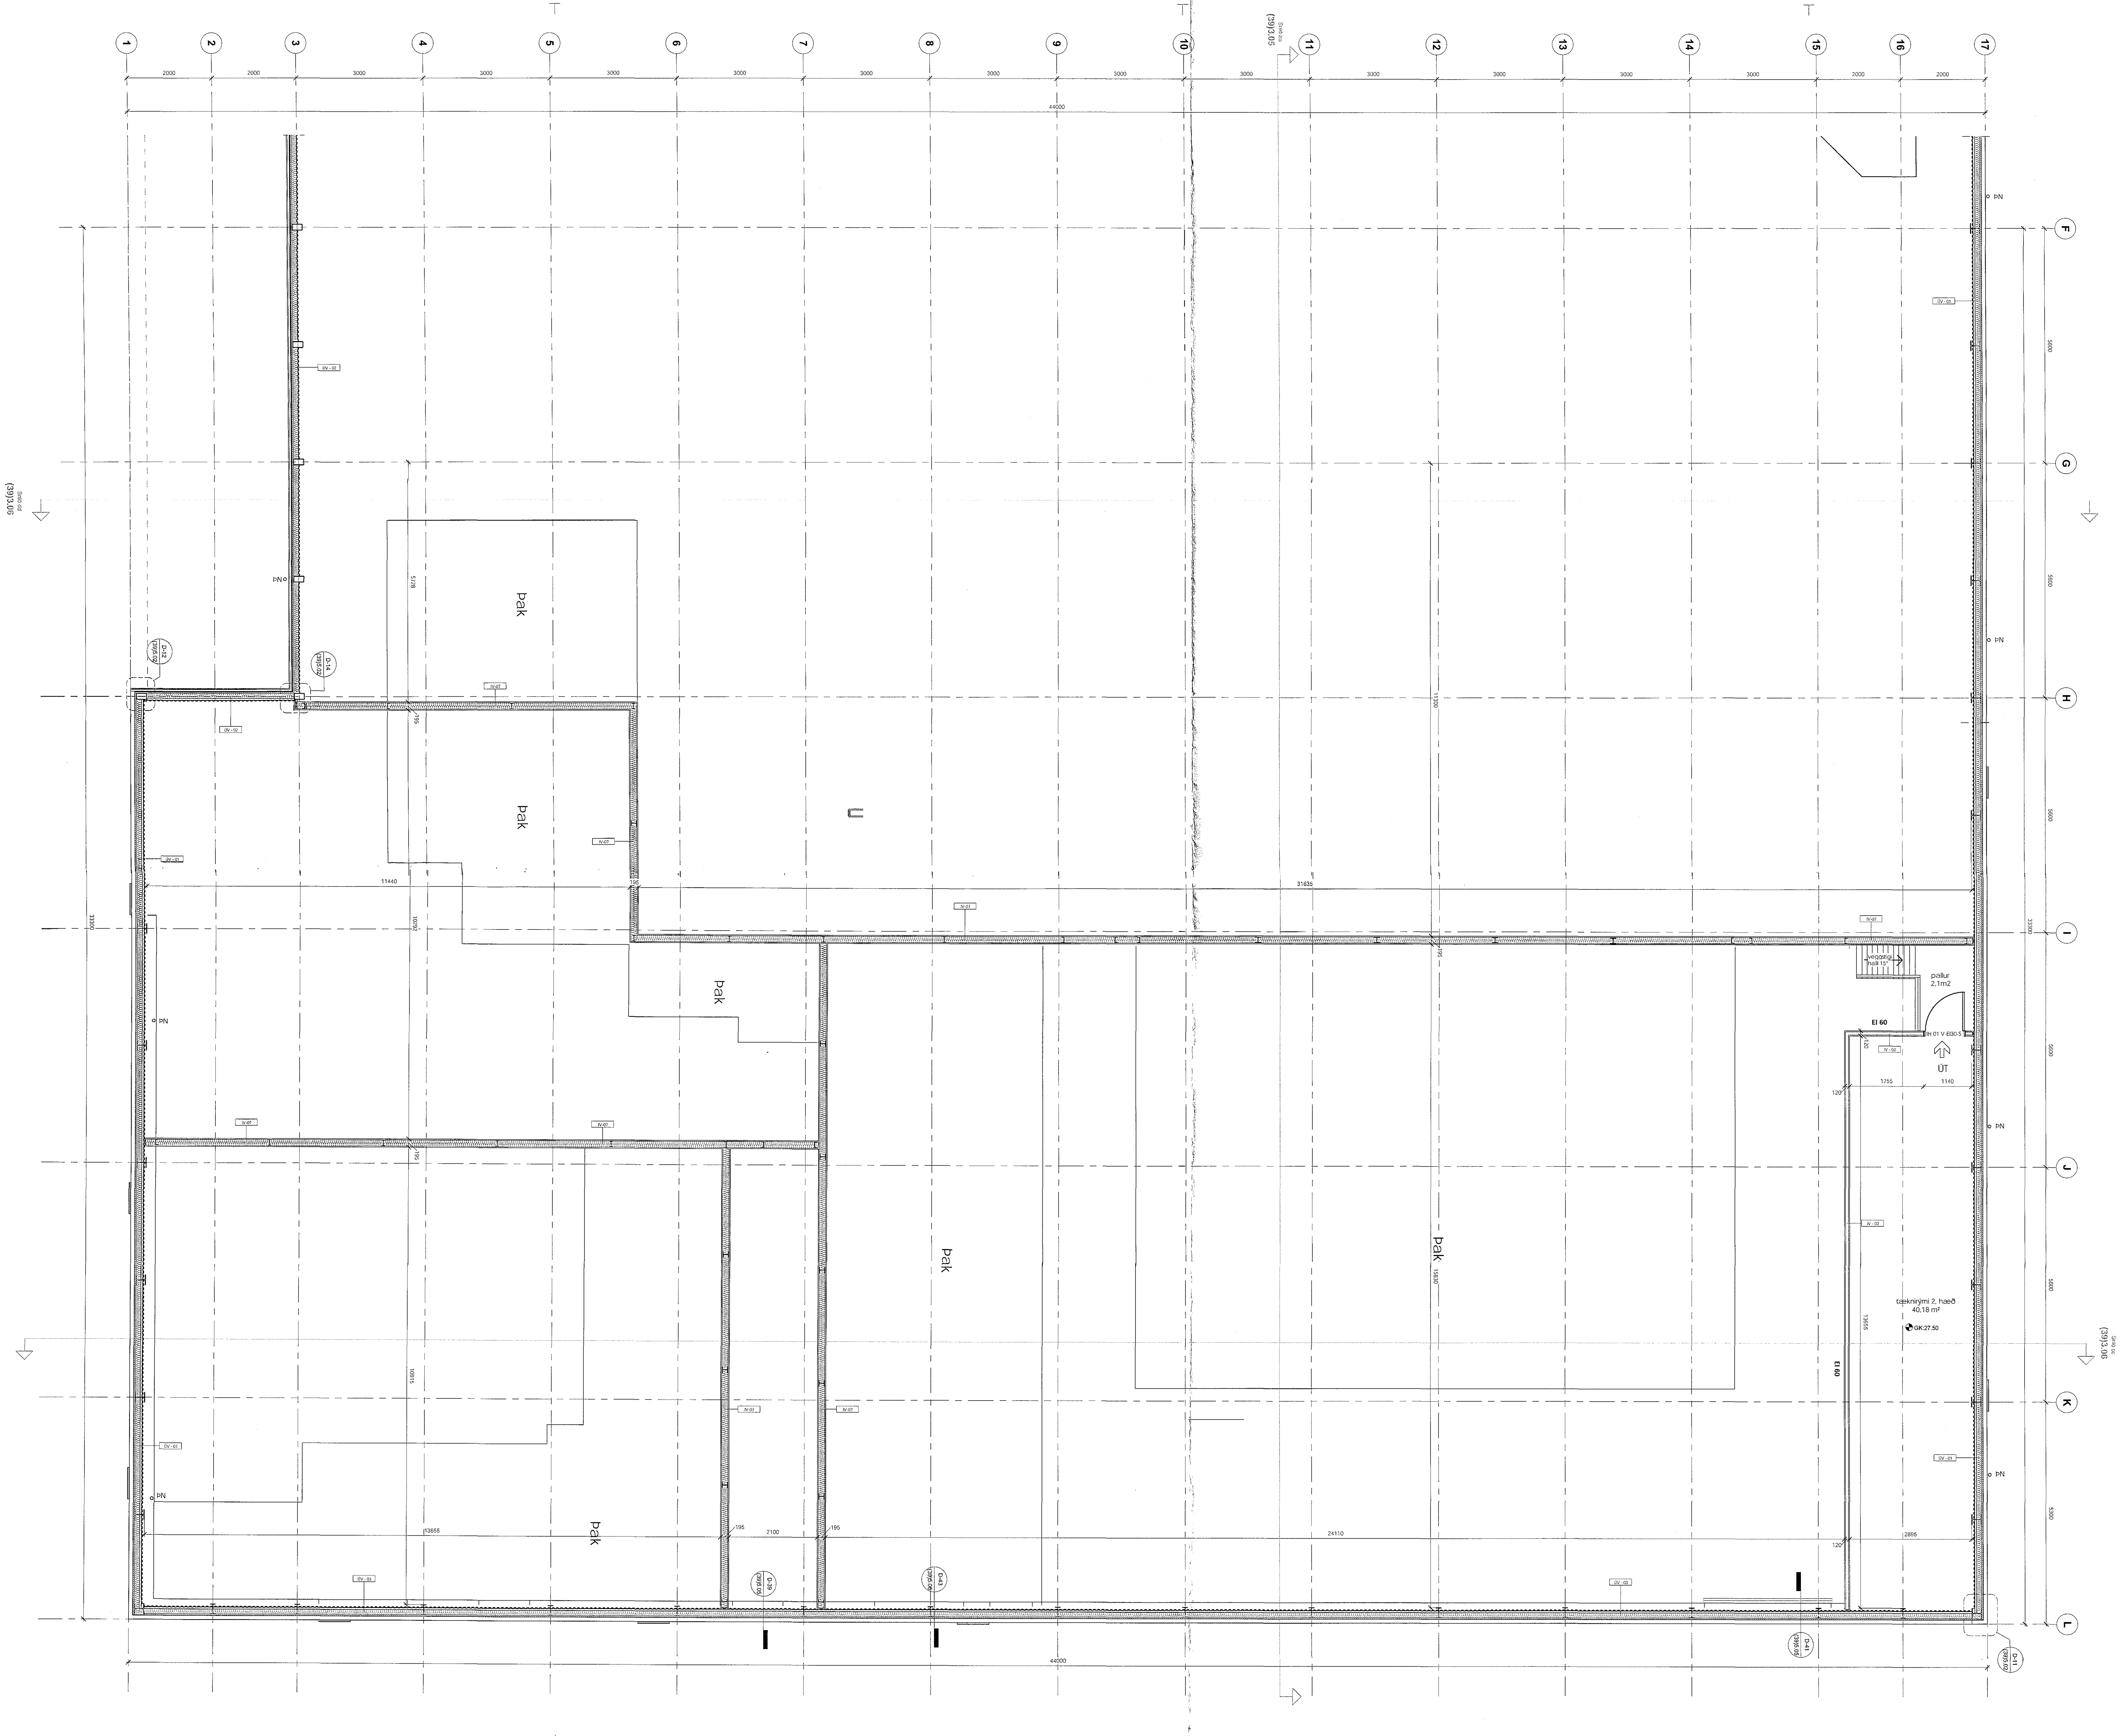

VERKTEIKNING

verk	KRÓNAN Flatahraun 13
verkkaupi	Festi hf.
heiti	grunnmynd 2. hæð - hluti 1
mkv.	A0 1:50
dags	11.09.2015
hannað	gov / ae
teiknað	dp

G.Oddur Víðisson
220564-4369
arkitekt FAÍ

dap
development architecture property

Tjarnargata 4 101 Reykjavík
s 6604200 arkitekt@dap.is www.dap.is

verknr.	teikning	breyting
14-04-D	(39)3.03	A

ósamræmi í teikningum og vafaatriði skal tilkynna arkitektum strax