Samþykkt þann
0 2 DEC 2015
Byggingarfulltrúinn í Hafnarfirði
F.h. Sigurður Steinar Jónsson

breyting	dags	unnið
A	12.10.2015	dp

Bætt við deilum, tvíburatengi slökkviliðs, nr.á inni hurðum og gluggum

ÚV - ÚTVEGGUR

- **ÚV - 01** Lang. stálgrindarveggur með álklæðningu.
- **ÚV - 02** Lang. stálgrindarveggur með timburklæðningu.
- **ÚV - 03** Gafl. stálgrindarveggur með álklæðningu.
- **ÚV - 04** Steyptur útveggur sjónsteypa með 80 mm einangrun og 20mm múrhúð að innan.
- **ÚV - 05** Steyptur útveggur sjónsteypa með 80 mm einangrun og 20mm múrhúð að innan.
- **ÚV - 06** Stálgrindarveggur timburklæðningu báðu megin veggjar.
- **GV-01-05** Glerveggur/Álkerfi sjá nánar hlutateikningum nr. (31)4.03-04

IV - INNVEGGIR

- **IV - 01** 120 mm gifsveggur blikkstoð 70/70 c/c 600 mm 120 mm gifsveggur blikkstoð 70/70 c/c 600 mm 40-44 dB 2x2x12,5 mm gifs.
- **IV - 02** 120 mm gifsveggur f. votrými blikkstoð 70/70 c/c 600 mm 40-44 dB 2x2x12,5 mm gifs, rakaþolið á ytra byrði snýr að votrými.
- **IV - 03** 120 mm gifsveggur f. votrými blikkstoð 70/70 c/c 600 mm 40-44 dB 2x2x12,5 mm gifs, rakaþolið á ytra byrði beggja megin veggjar.
- **IV - 04** 200 mm gifs veggur f. votrimi blikkstoð 150/150 c/c 600 mm 2x2x12,5 mm gifs, rakaþolið á ytra byrði sem snýr að votrými.
- **IV - 05** 95 mm gifs veggur f. votrimi blikkstoð 70/70 c/c 600 mm 2x12,5 mm gifs, rakaþolið á ytra byrði sem snýr að votrými.
- **IV - 06** 170 mm gifsveggur timburstoð 45x120 mm c/c 600 mm 2x12,5 gifspl. ytra byrði sem snýr að herbergjum skal vera raka gifspl.
- **IV - 07** Stálgrindarveggur með lérettri 145mm timbur grind 150 mm veggull/þéttull.
- **IV - 08** Samlokueiningar f. kæliklefa
- **IV - 09** Steyptur innveggur

GIFSVEGGIR

Þar sem innréttingar þ.m.t. búningaskápar og hreinlætistæki eru hengd á vegg skal setja 12 mm krossvið í stað innri gifsplötu.

Varðandi efnisval og yfirborðsáferðir á veggjum, sjá hlutateikningar.

SKÝRINGARTEXTI:

- **EI 60** Veggir og hæðarskil með merktri brunamótstöðu
- **EI 30** Hurðir og gluggar með merktri brunamótstöðu
- ÚT Merktur útgangur
- 30M Brunaslanga
- Stjórnstoð brunaviðv.kerfis
- Y Tvíburatengi slökkviliðsins
- LR Lokað rými / Loftræsting
- GN Gólfniðurfall
- BO Björgunarop
- RL Reyklosun
- R Reykskynjari.
- OP Opnanlegur gluggi
- ÞN Þakniðurfall
- RT Rafmagnstafla
- HSL Handslökkvitæki
- FS Fituskilja
- BV Borðbún.vaskur
- ÁV Áhaldavaskur
- MV Matvælavaskur
- HL Handlaug
- A Breytingar í teikningu
- 0101 Rýmisnúmer.
- GK:00.00 Gólfkoti.G Endanl.yfirb.
- GK:00.00 Gólfkoti.S Endanl.yfirb.
- K:00.00 Hæðarkoti.G Endanl.yfirb.
- K:00.00 hæðarkoti.S Endanl.yfirb.

ATH- Allt gler sem er innan við 600mm frá gólfi skal vera öryggisgler og uppbygging (Hert og/eða samlímt) aðlöguð aðstæðum samkv.bygg.r.gerð.

Frekari lýsingar á hurðum og gluggum er að finna á hlutateikningum nr.(31)4.01

VERKTEIKNING

verk	KRONAN Flatahraun 13
verkkaupi	Festi hf.
heiti	grunnmynd 2. hæð - hluti 2
mkv.	A0 1:50
dags	11.09.2015
hannað	gov / áe
teiknað	dp

G.Oddur Víðisson 220564-4369 arkitekt FAÍ

dap
development architecture property

Tjarnargata 4 101 Reykjavík
s 6604200 arkitekt@dap.is www.dap.is

verknr.	teikning	breyting
14-04-D	(39)3.04	A

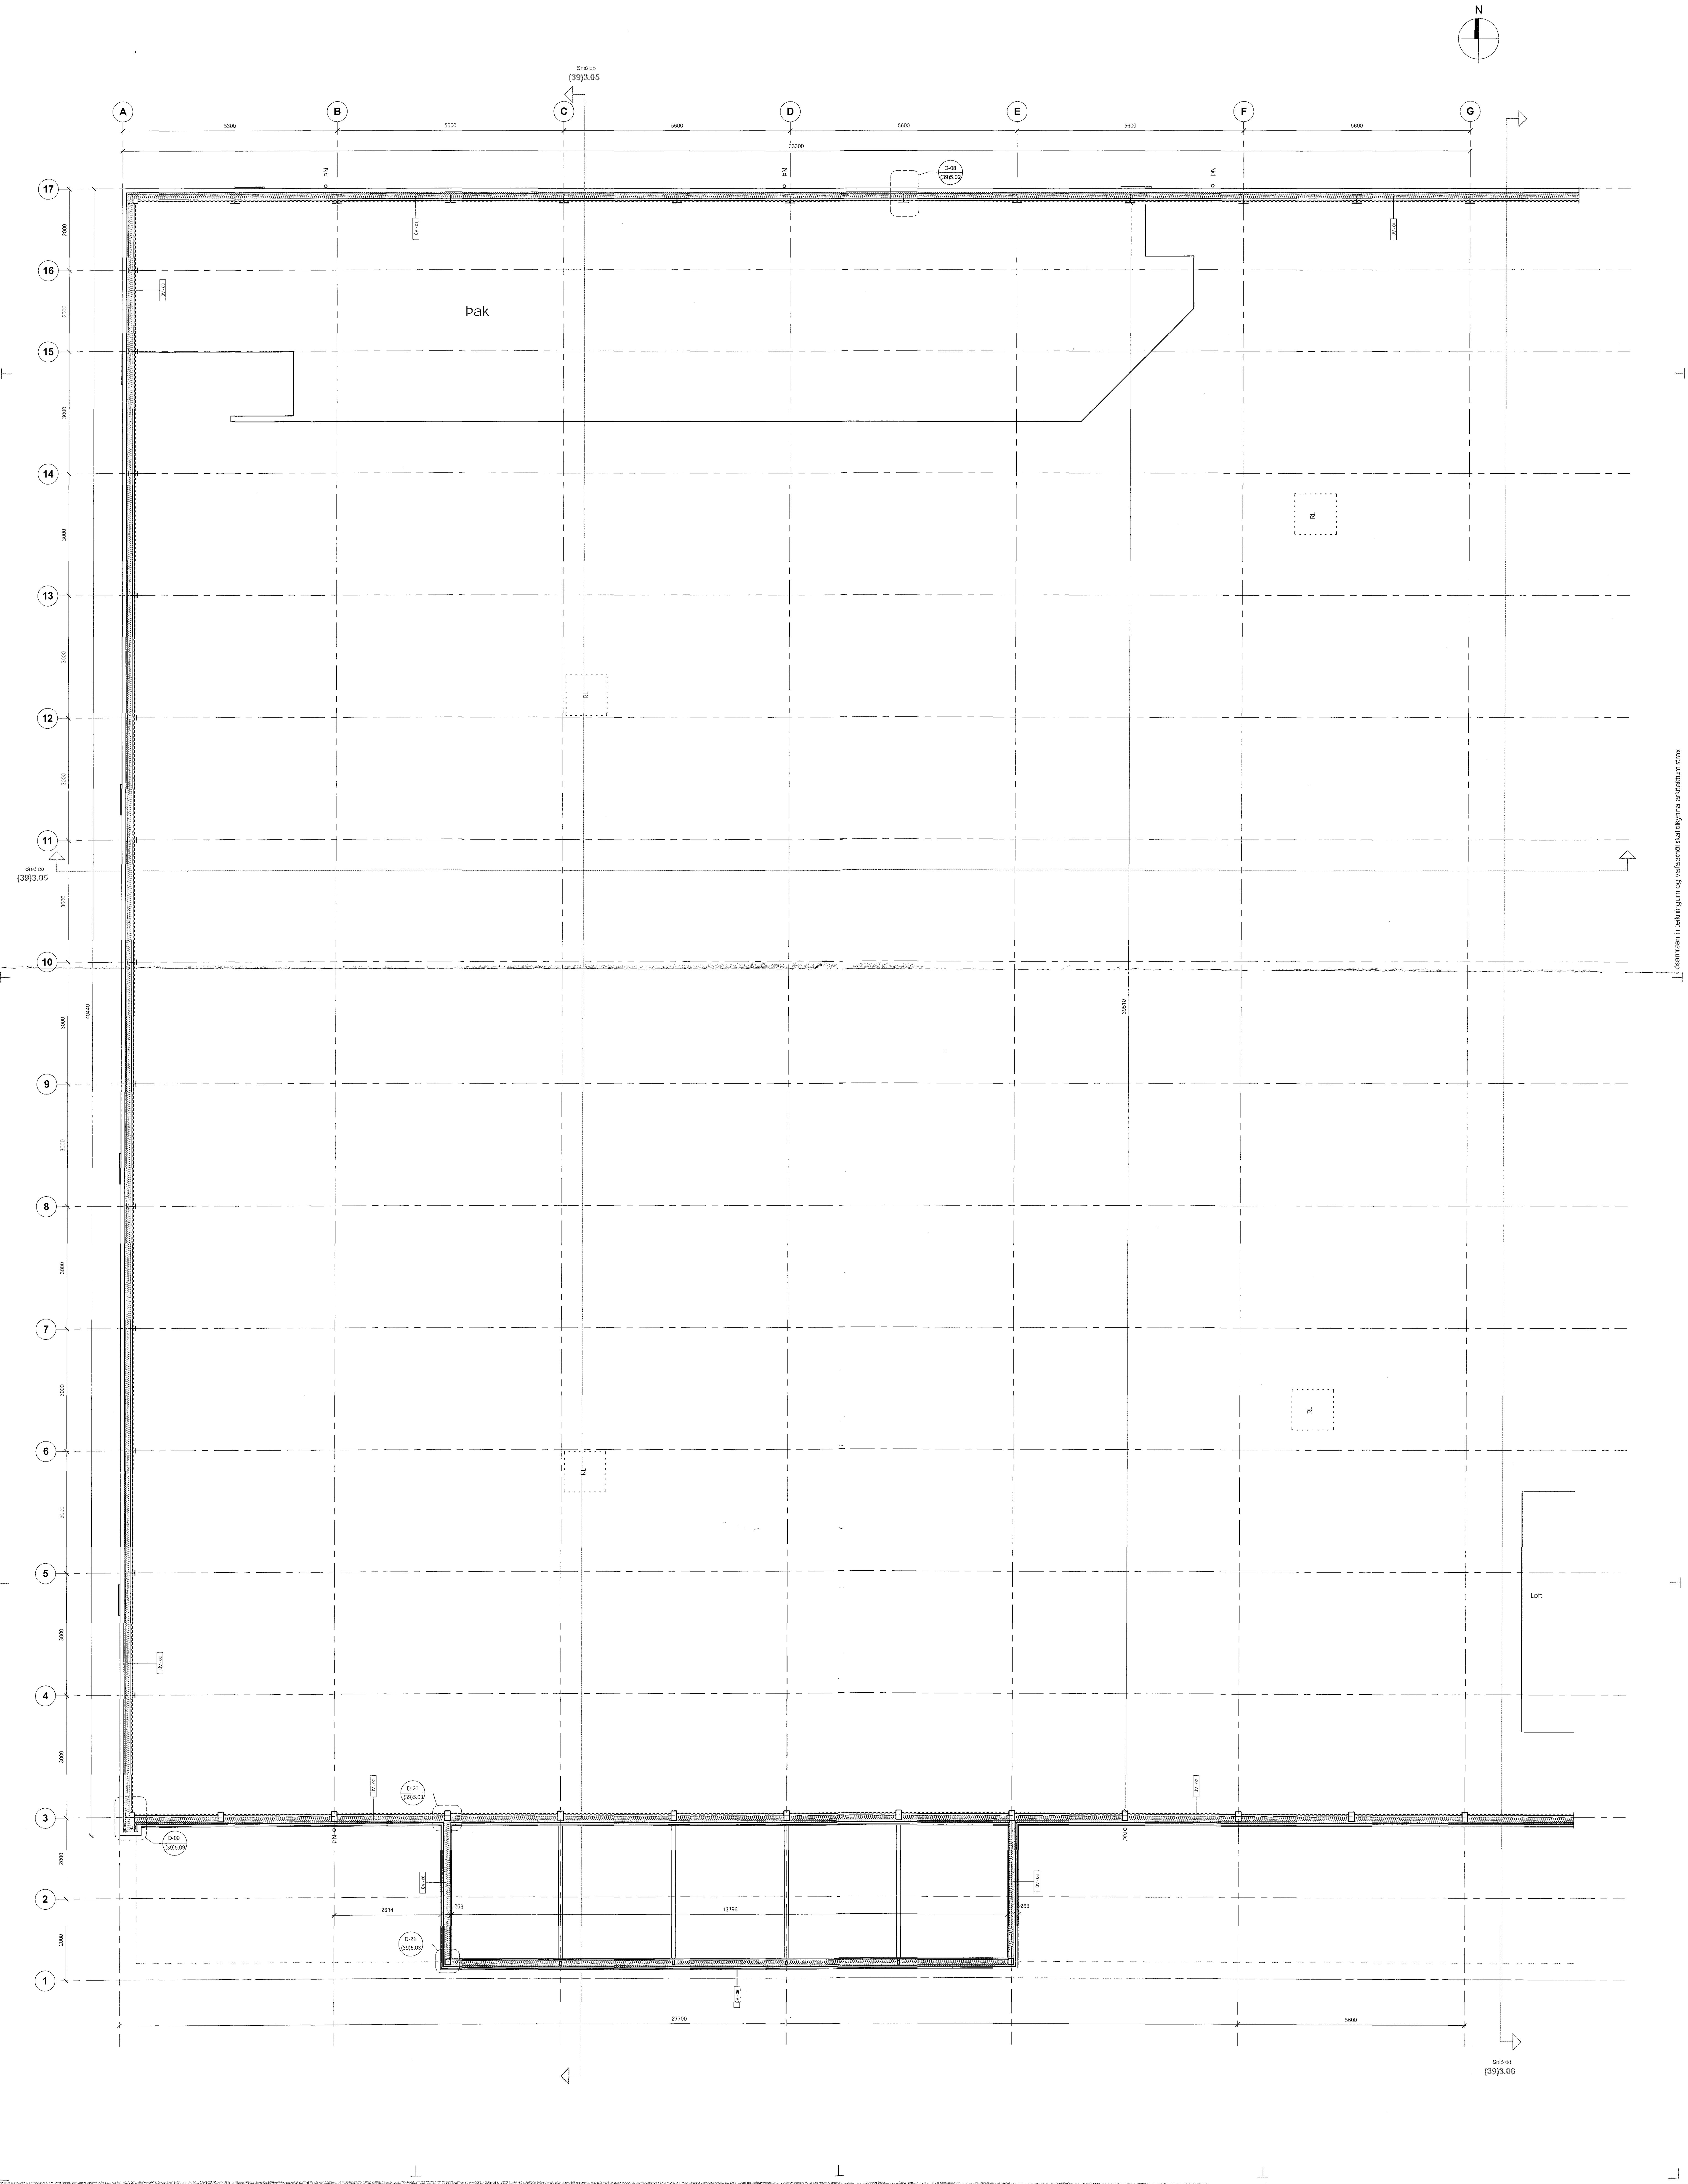

ósamræmi í teikningum og vafaatriði skal tilkynna arkitektum strax