



ARITUR HÖNNUNARSTJÓRN
DAGSETNING: 24.07.2015

HÖNNUNARSTIG: VERKTEIKNING

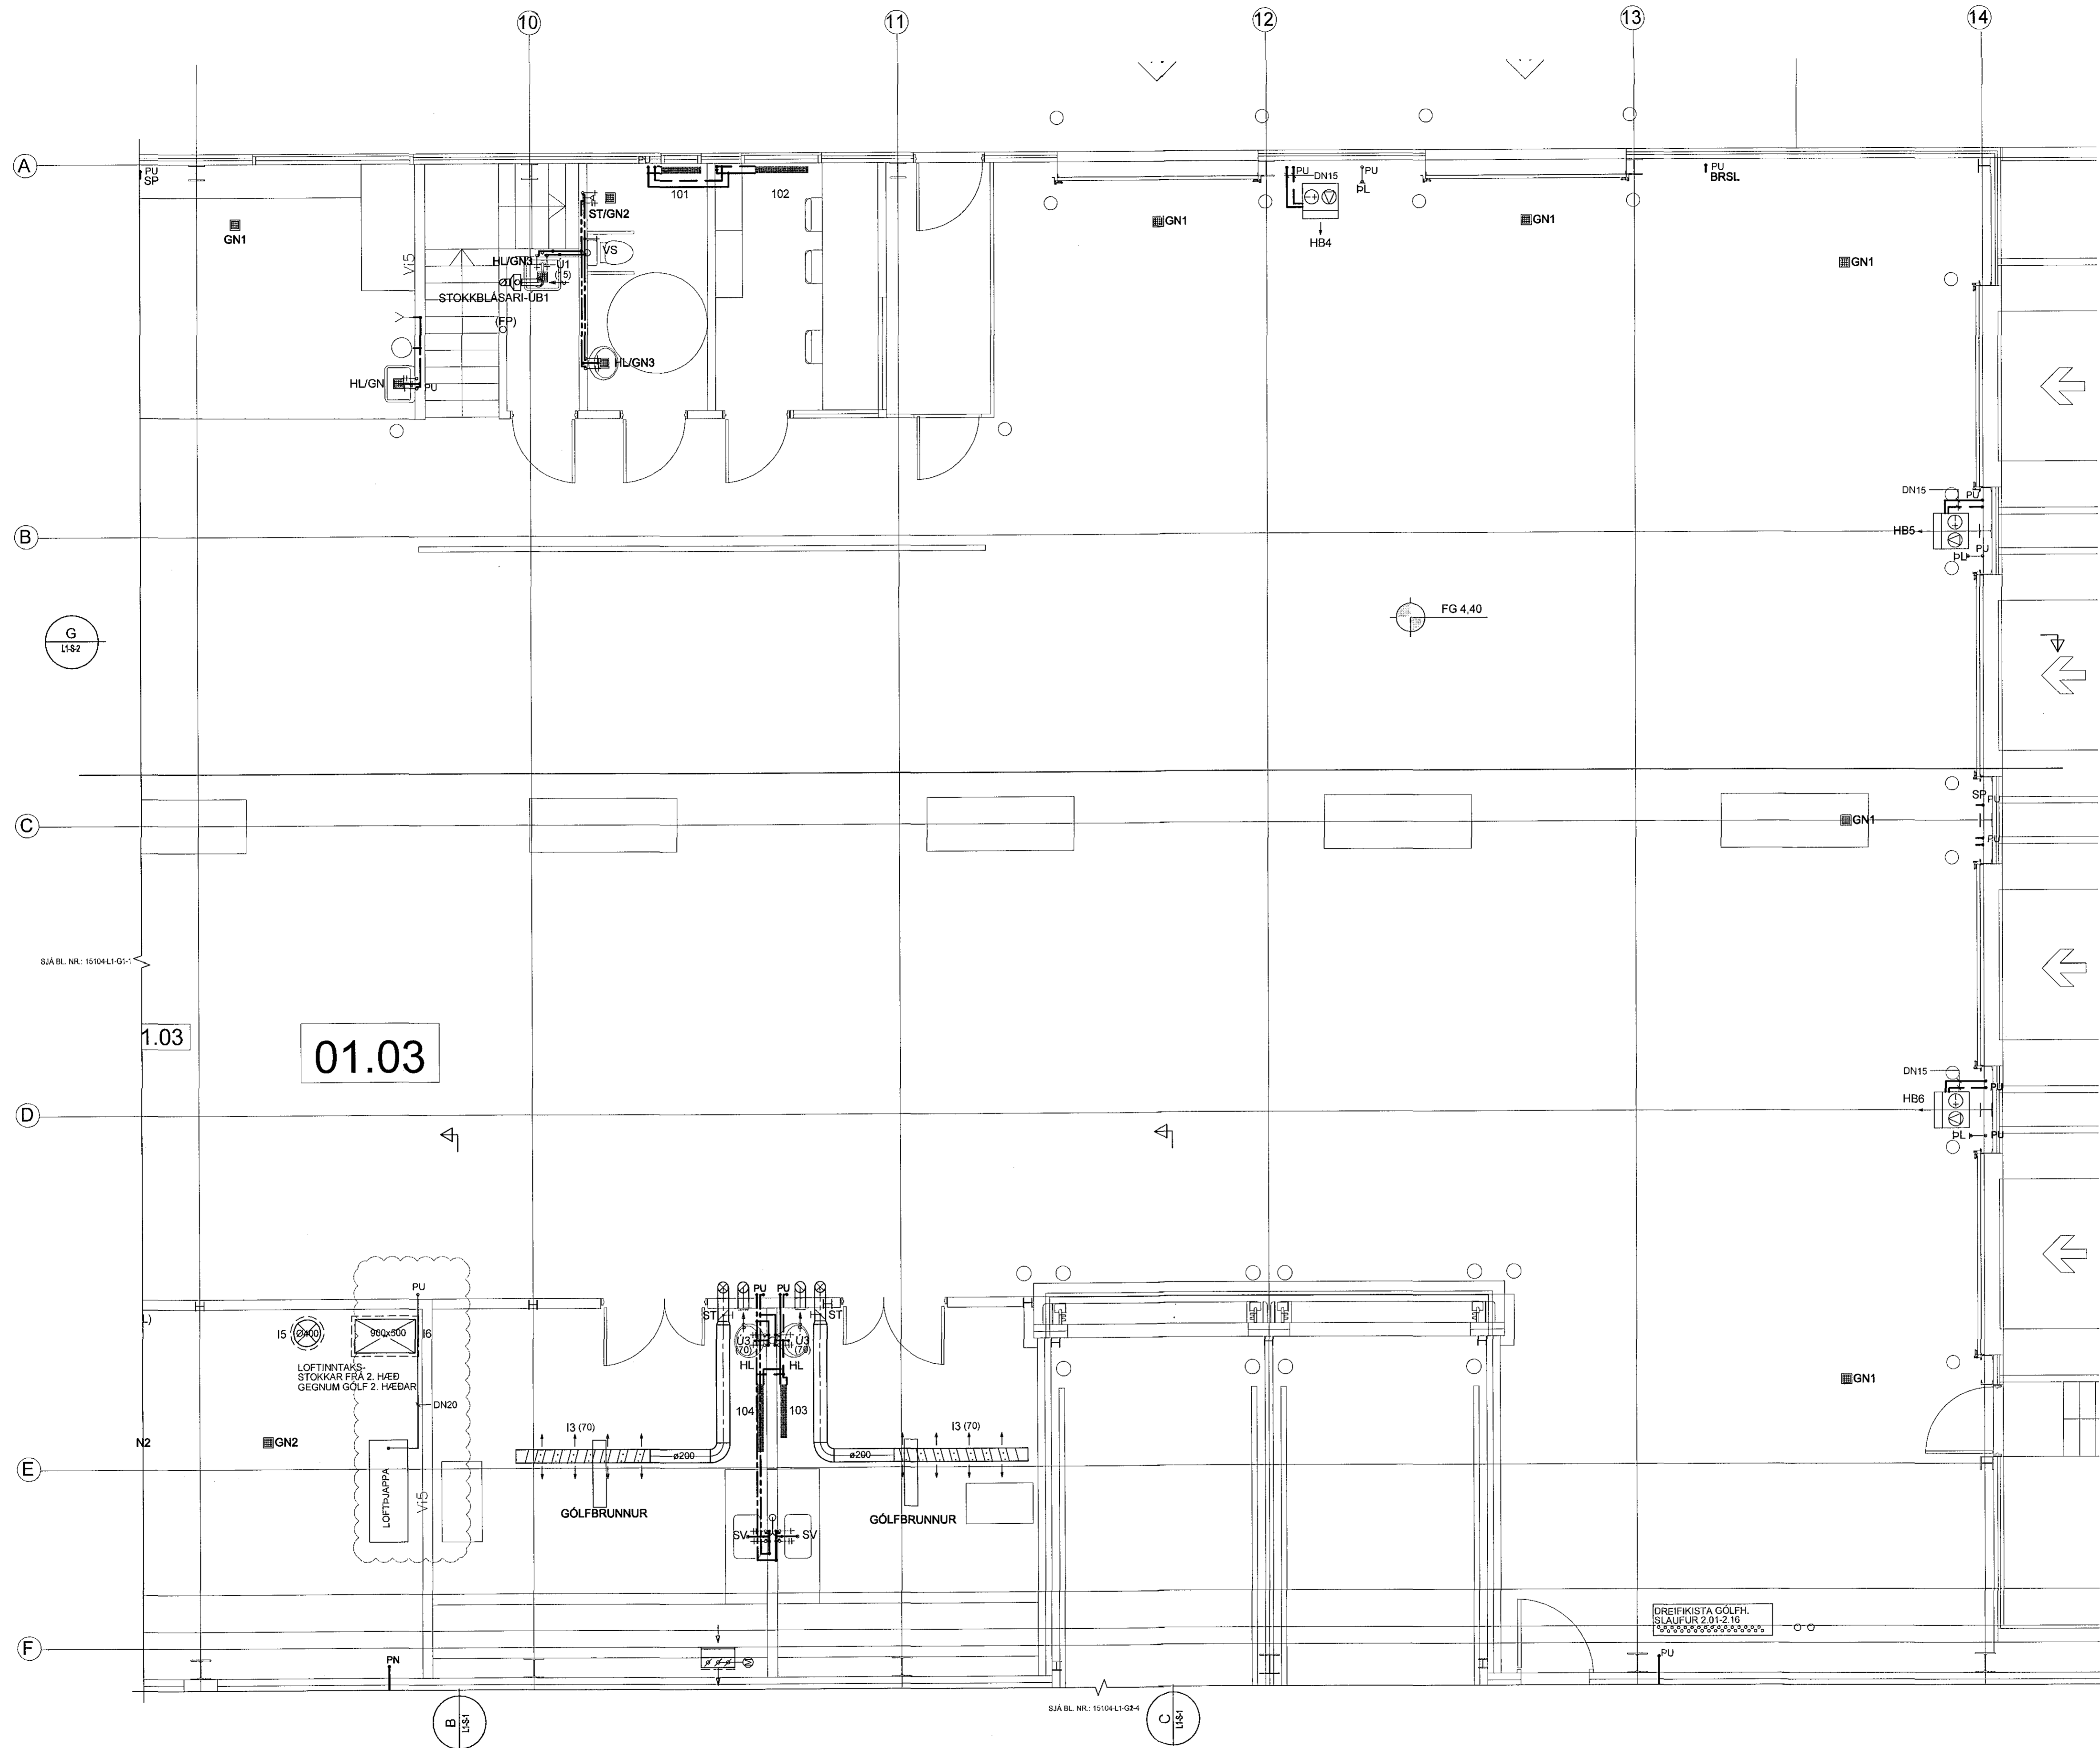

TILVÍSANIR:
ALMENNAR SKÝRINGAR SJA BL. NR.: L1-A-1

C	10.11.2015	Lofthæpa + prýðing	KH	PH
B	15.09.2015	Vinnuleiðing	GA	PH
A	12.05.2015	Lofthæga bætt við	GA	PH
BR.	DRGS.	BRÉYTING	REKNI	TEKNI

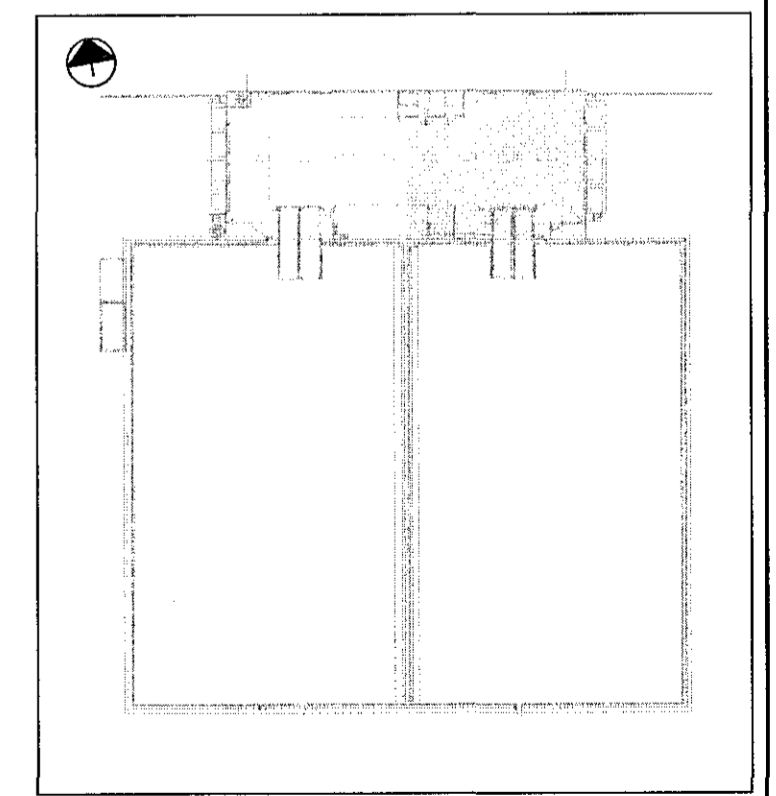

VSÓ RÁÐGJÖF
BORGARSTÍG 20, 105 REYKJAVÍK, Sími 560 9000, Símaríki 565 9010, NETFANG vs@vo.is

ÓSEYRARBRAUT 22
FRÝSTIGEYMSLA EIMSKIPS

ÞRIFA - HITA OG LOFTRESIKERFI	HANNAÐIERN	GA/PH
YFIRFARIR	SAMMYKKT	PH
GRUNNMYND	Reitan Helgason	PH
	KT	300957-0000
KVARNR. 1:50	REYKJAVÍK	06.03.2015
VERKFR.	TEKNI. NR.	BR.
15104	L1-G1-2	C

KVARDI 1:50

