
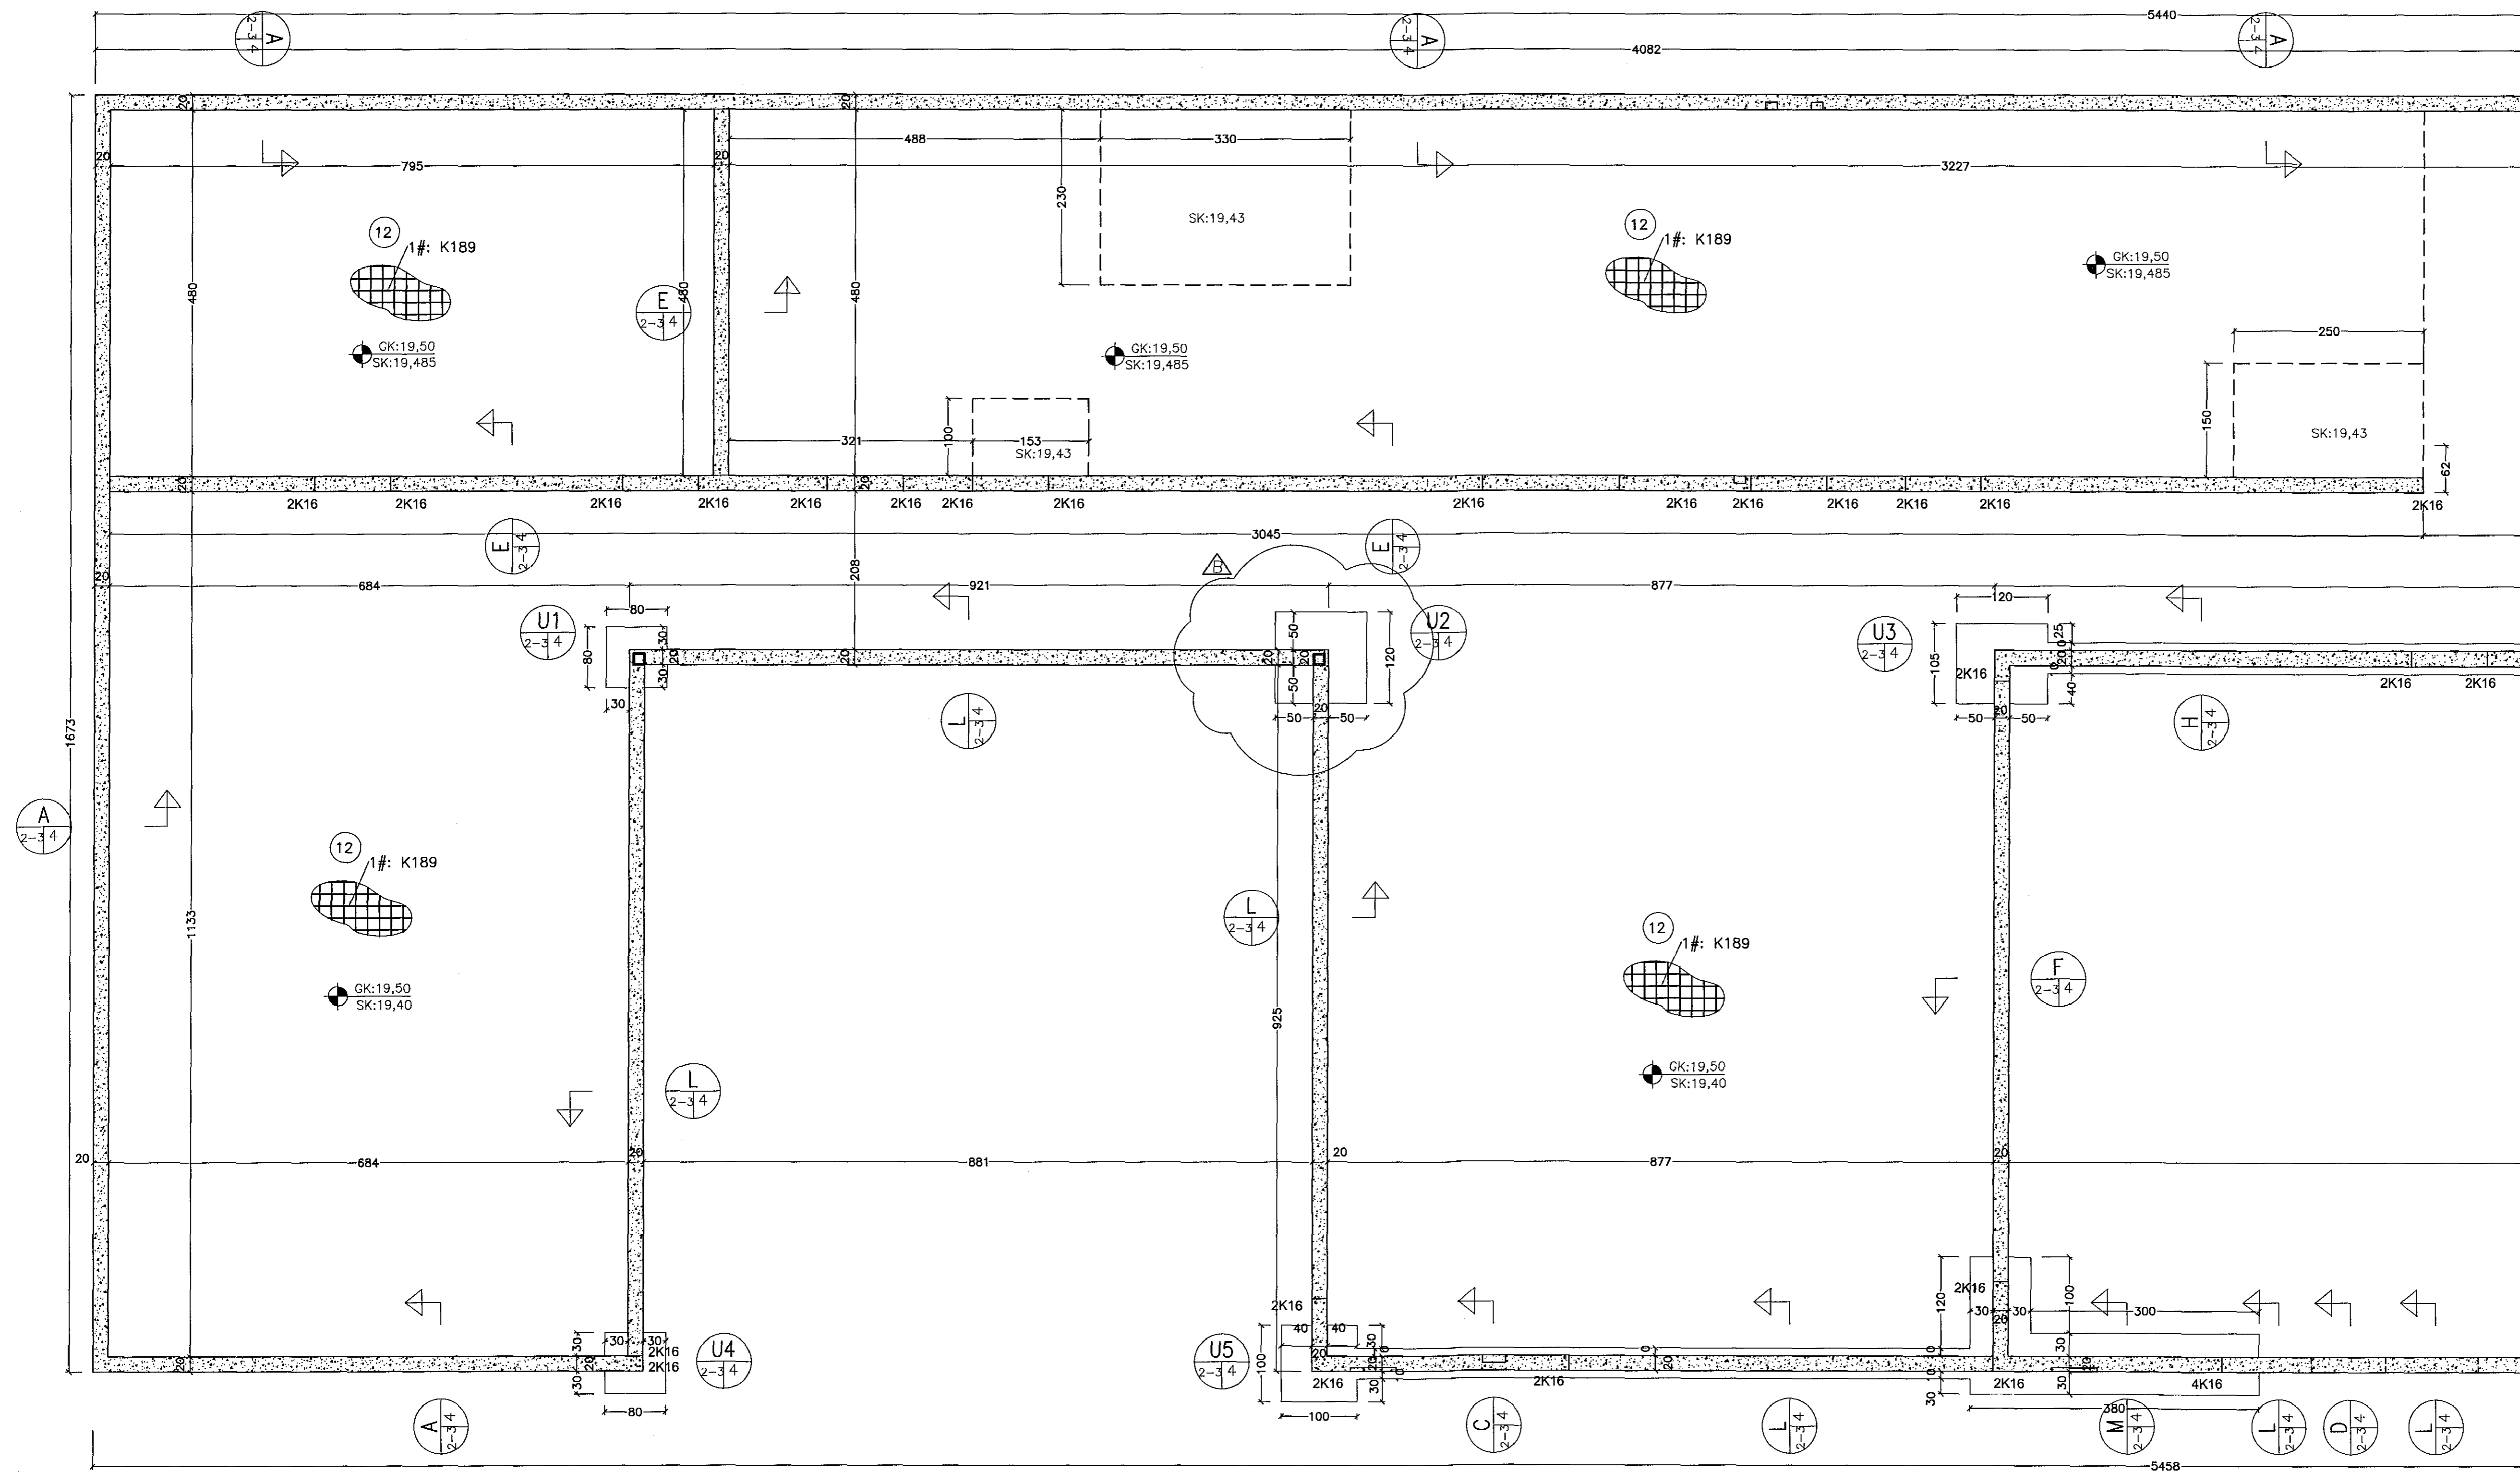


BURÐARVIRKI: Grunnmynd sökla 1:50

Semþykkt þann
18 DEC 2015
Þrjúgöfulltrúinn / Hafnarfirði
En. Sigurður Steinar Jónsson

Lykilmynd

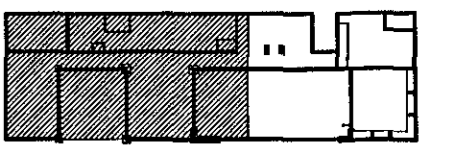

Breytingar:

A: 25.11.2015. Breyting á sniðum B, D, L, M og súlum U1, U2, U4. GV.

B: 06.12.2015. Samræming GV.

TÓV TEIKNISTOFAN ÓDINSTORGI,
VERKFRÆÐISTOFA ehf.
Óðinsgötu 7
101 Reykjavík
Netfang: gusti@to.is
Sími: 510 2210

Verkefni: ÁSTJARNARKIRKJA, HAFNARFIRÐI
Heiti: BURÐARVIRKI: Grunnmynd sökla.

Hönnun: VÍFILL ÓDDSSON kt. 101237-3629	VERKFRÆÐINGUR FVFI - FRV
GÚSTI WILSON kt. 31463-5069	VERKFRÆÐINGUR FVFI
KRISTJÁN S. GUÐMUNDSSON kt. 070254-5819	VERKFRÆÐINGUR FVFI

Áritun aðalhönnuðar: Björn Guðbrandsson
Kt. 120113008

M. 1:50
R. G.V.
T. G.V./I.V.
Dags. Sept. 2015. Nr. 1563-1-2B.