FRÁRENNSLI: Grunnmynd 1 hæðar 1:100

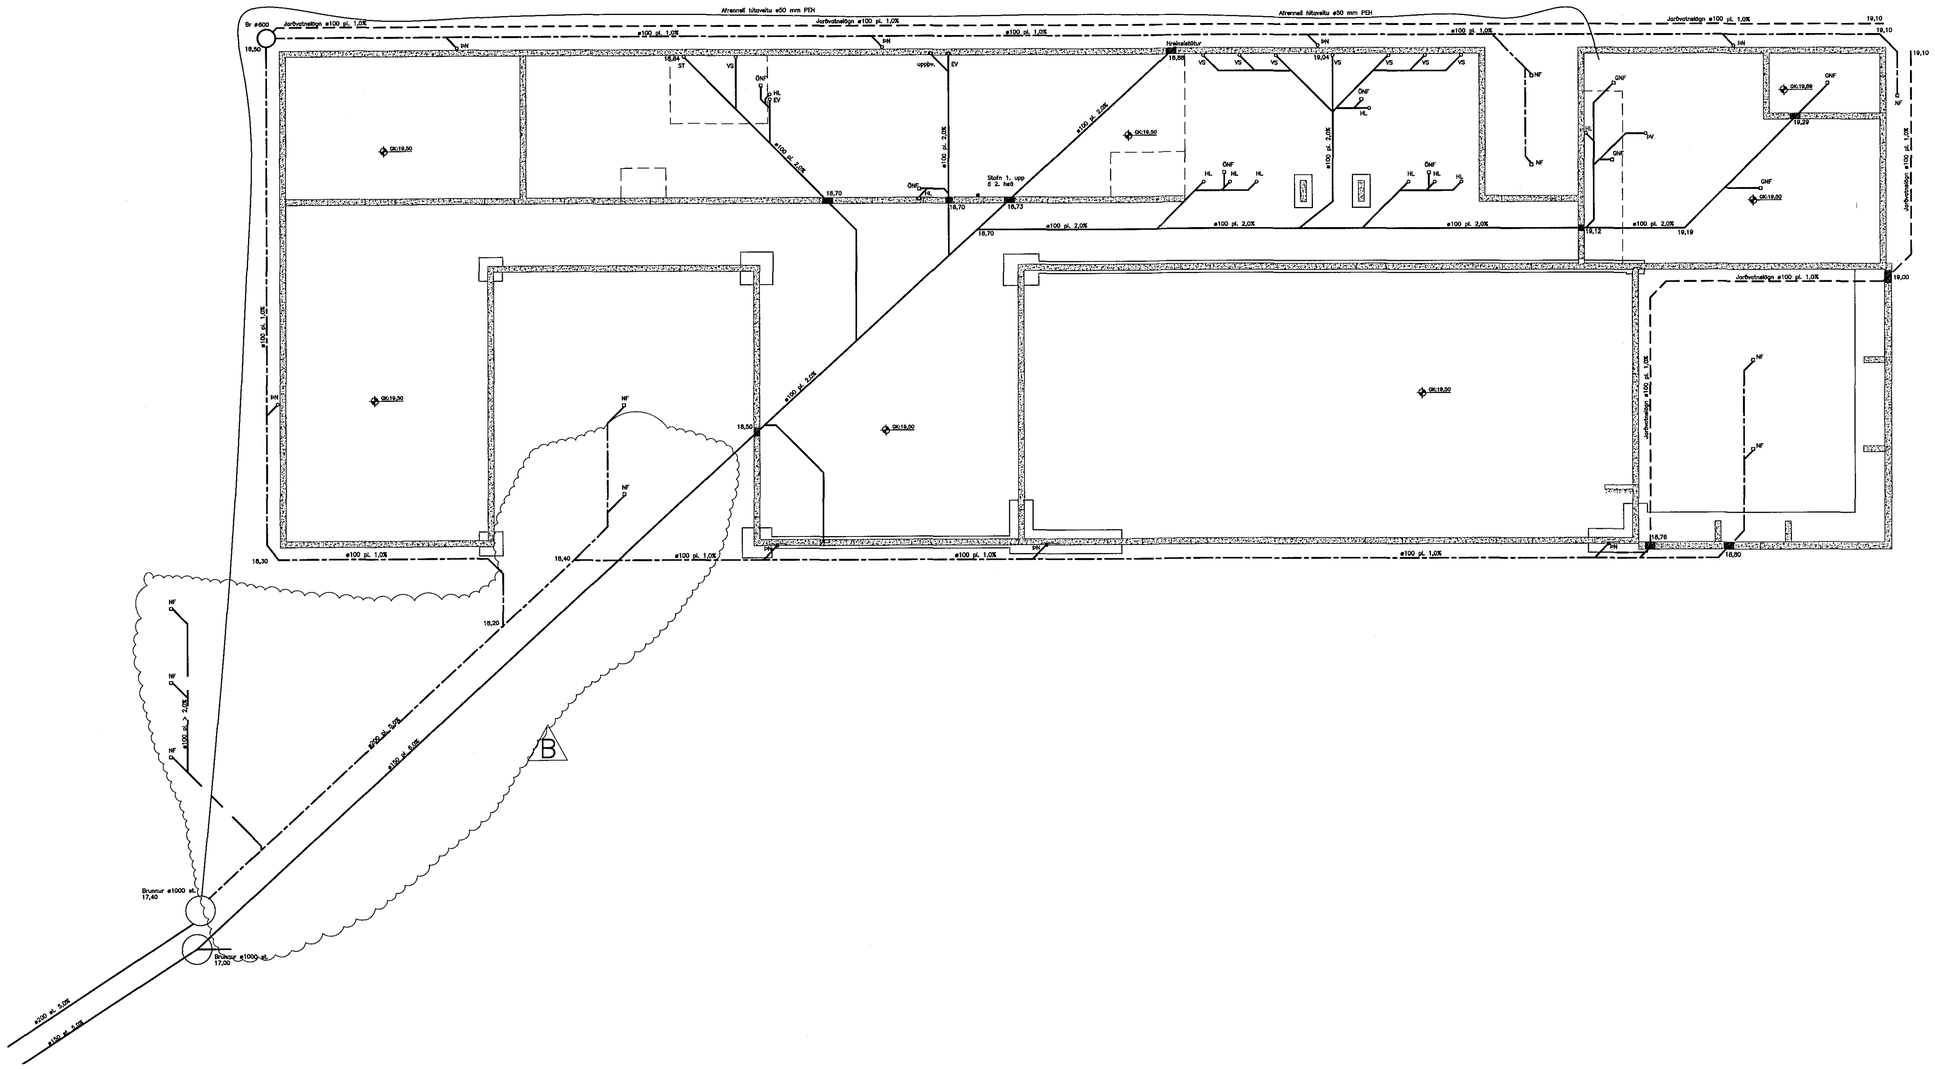

Samþykkt þann
18 DEC 2015
Byggingafulltrúinn í Hafnarfirði
F.h. Sigurður Steinar Jónsson

Lykilmynd

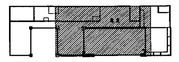

Plastlagnir utanhúss í aðkomu skulu vera þykkveggja PP lagnir samkv. staðli EN 13476 og með múffutengjum. Lagnir skulu vera af stífleika SN8.

B

Breytingar:

A: 16.11.2015. KSG, Breyting á kótum

B: 06.12.2015. Samræming GV.

TÓV

TEIKNISTOFAN ÓÐINSTORGI, VERKFRÆÐISTOFA ehf.
Óðinsgötu 7
101 Reykjavík
Netfang: gusti@to.is
Sími: 510 2210

Verkefni: ÁSTJARNARKIRKJA, HAFNARFIRÐI

Heiti: FRÁRENNSLI: Grunnmynd 1. hæðar

Hönnun:

VÍFILL ODDSSON kt. 101237-3629	VERKFRÆÐINGUR FVFÍ – FRV
GÚSTAF VÍFILSSON kt. 231163-5069	VERKFRÆÐINGUR FVFÍ
KRISTJÁN S. GUÐMUNDSSON kt. 070254-5819	VERKFRÆÐINGUR FVFÍ

Áritun aðalhönnuðar: Björn Guðbrandsson Kt. 170174-3059

M. 1:100
R. G.V.
T. G.V./I.V.
Dags. Sept. 2015 Nr. 1563-2-4B