



GRUNNMYND JARÐHÆÐAR 1:50

GRUNNMYND MILLILOFTS 1:50


Samþykkt þann

18 DEC 2015

Byggingarfulltrúinn í Hafnarfirði
F.h. Steinar Jónsson

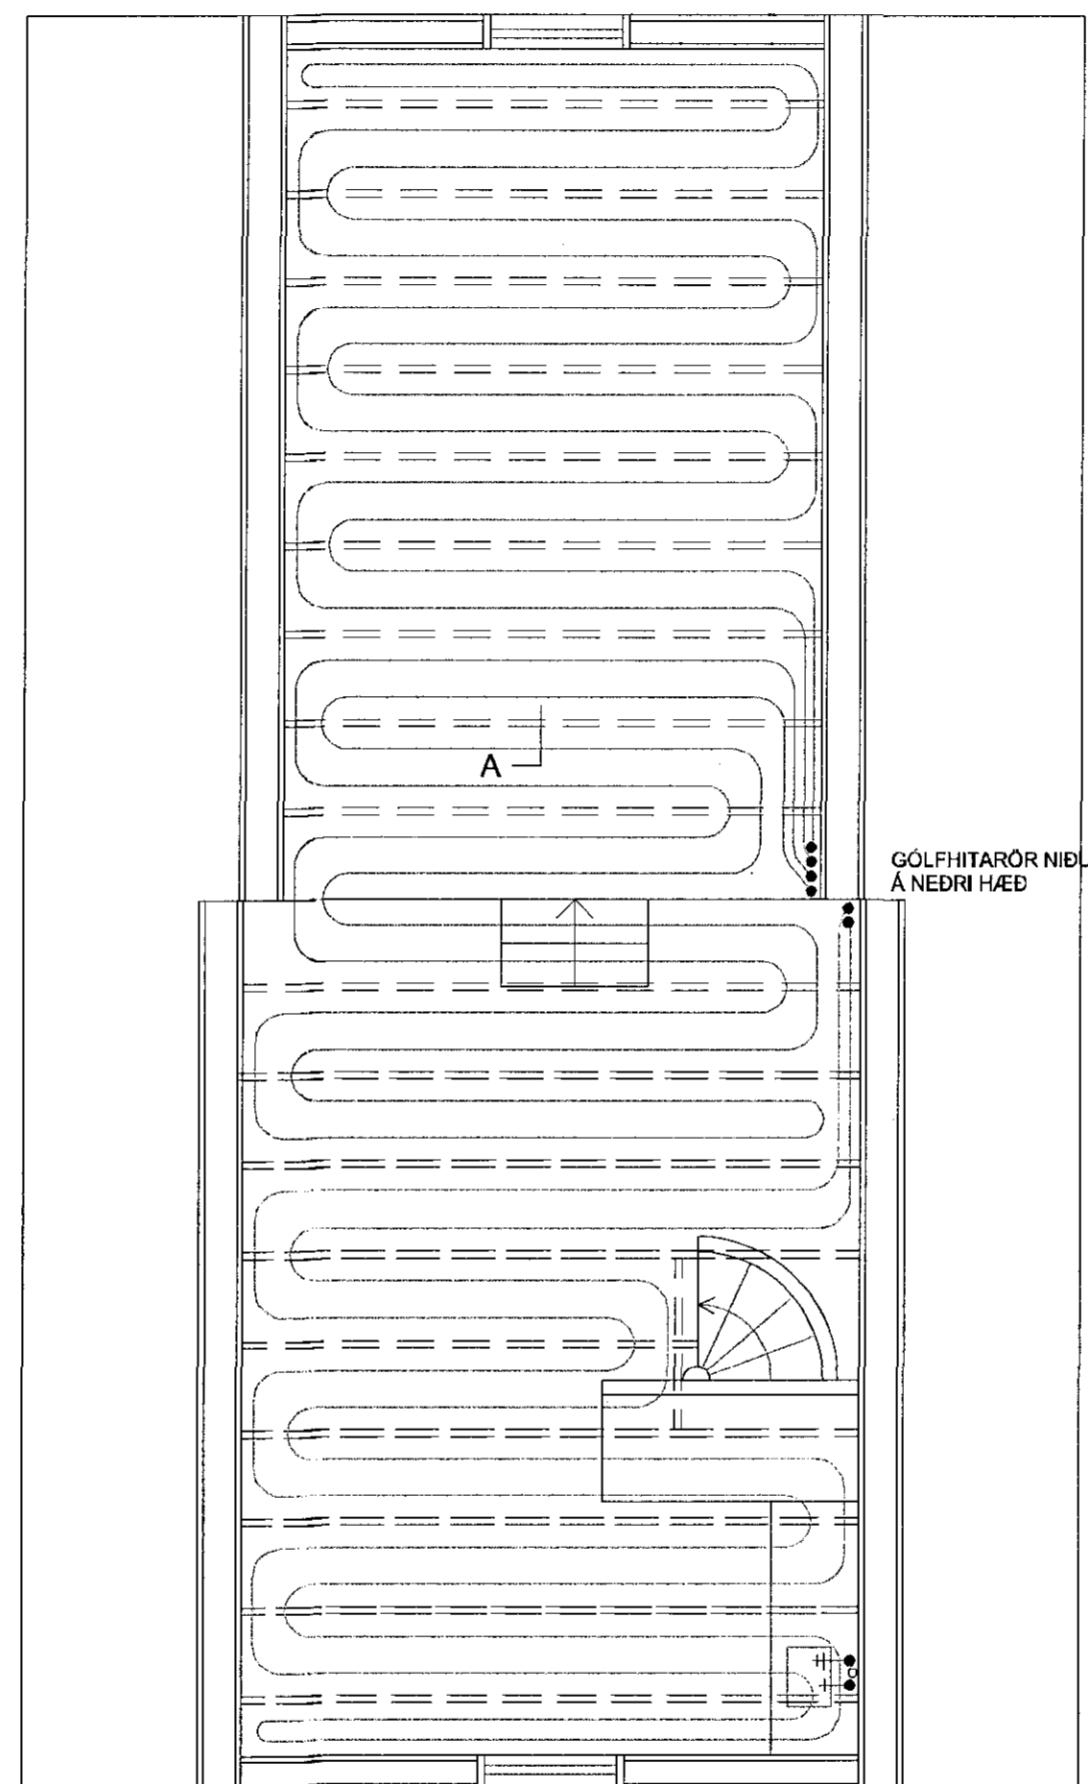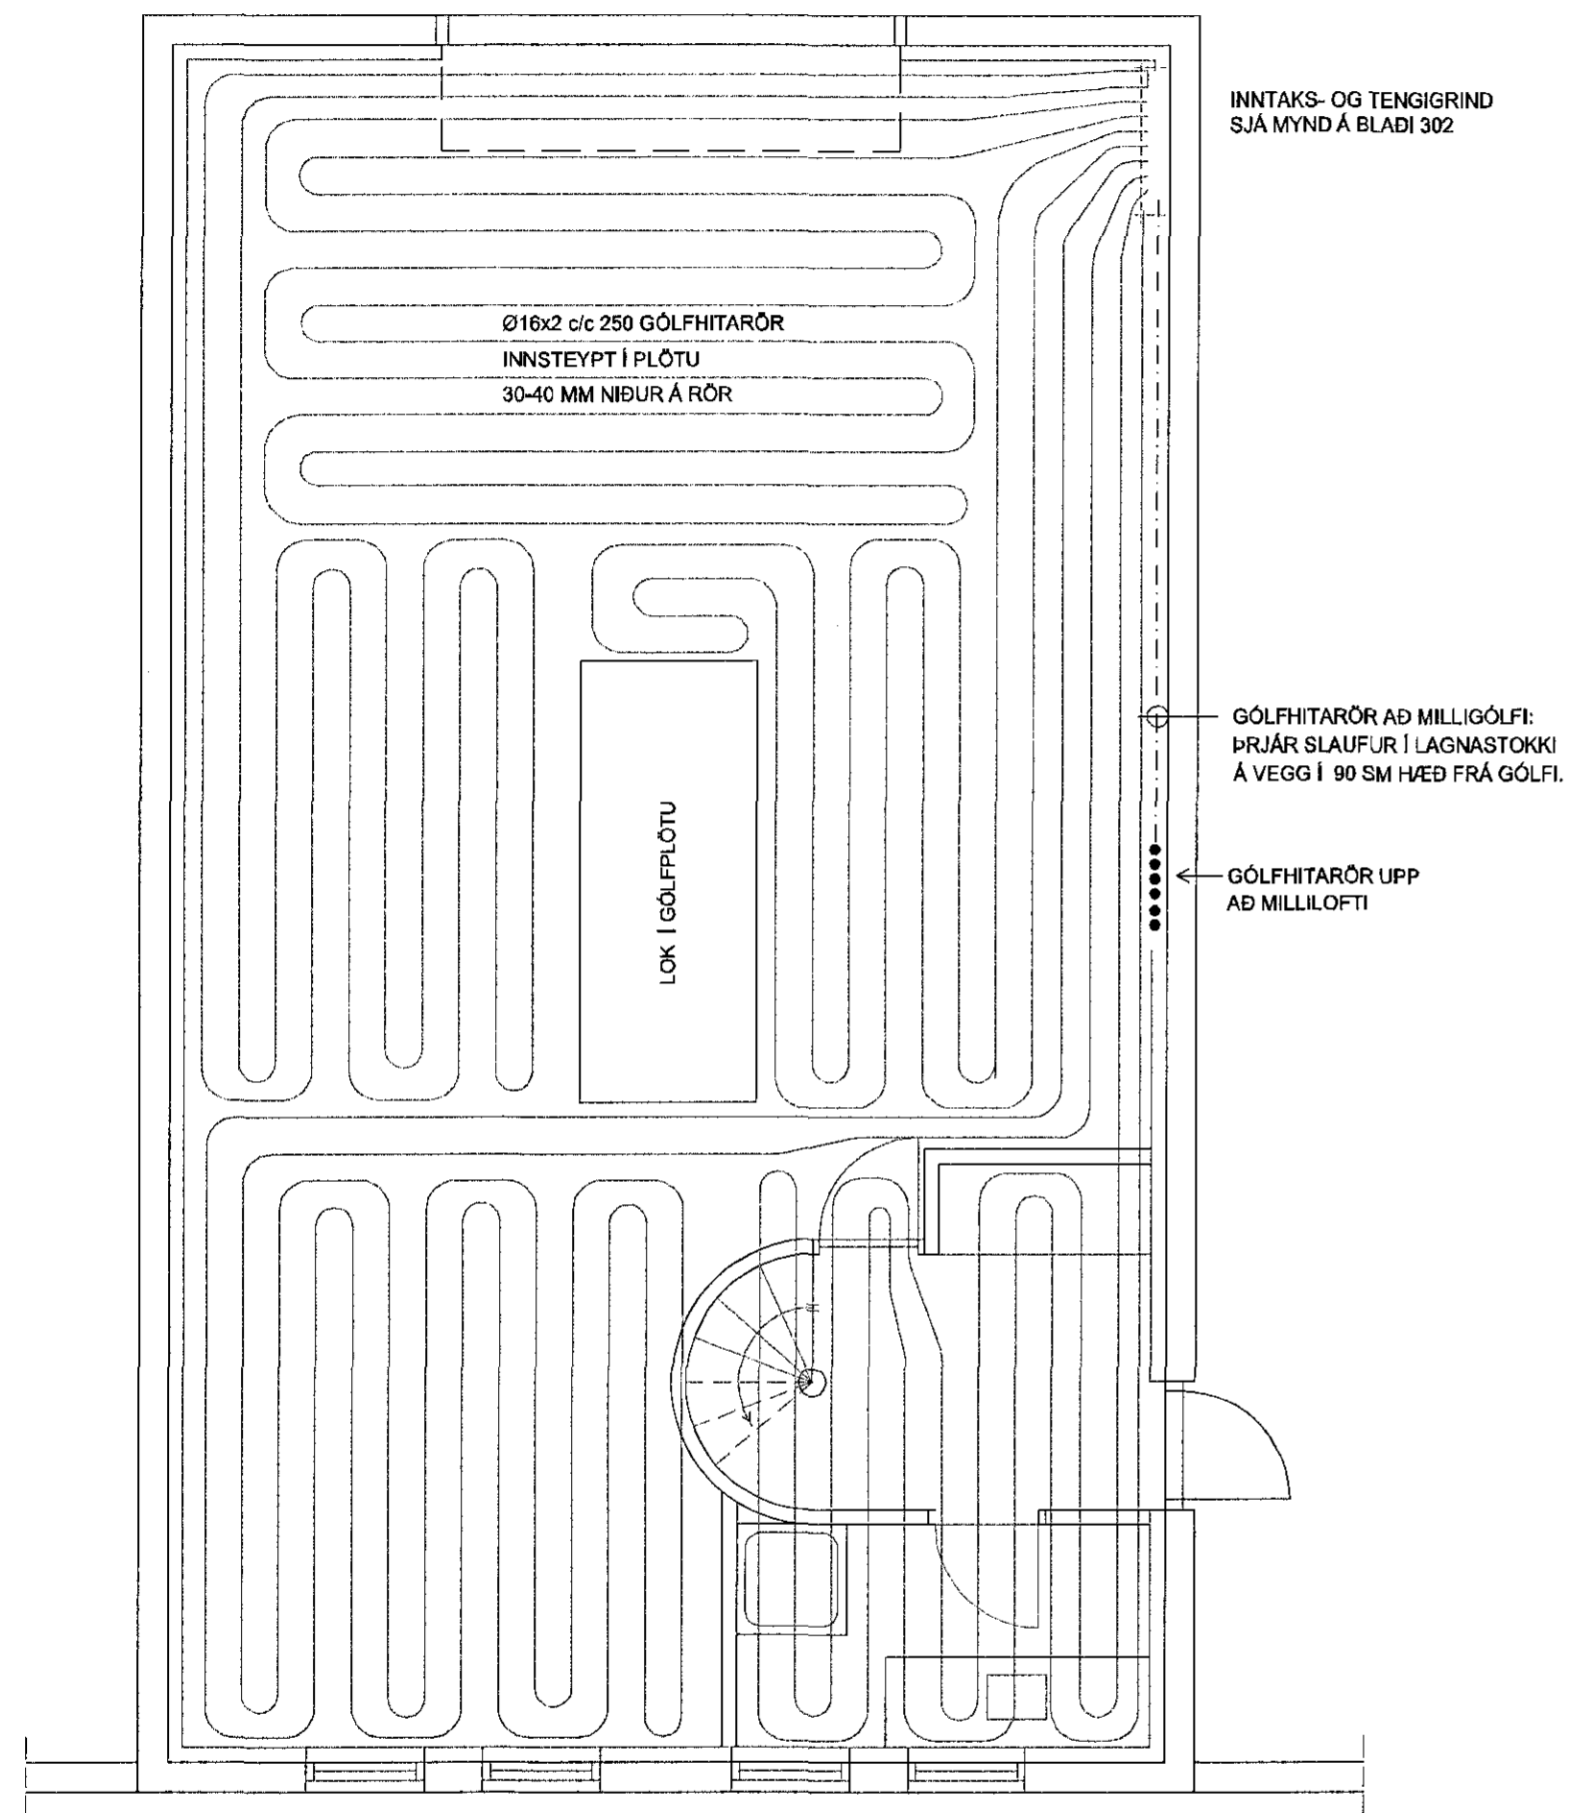

SNID A-A Í MILLILOFT 1:10

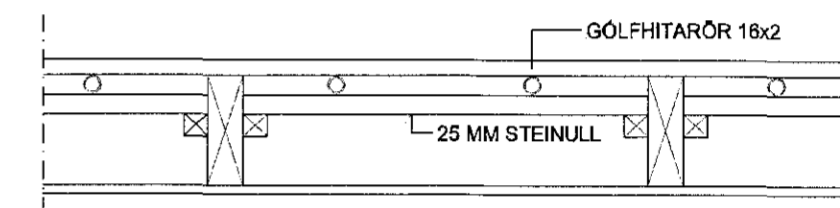

REYNDARTEIKNING
LÓNSBRAUT 66
HAFNARFJÖRÐUR

Stiller
171288-4639

REYNDARTEIKNING AF GÓLFHITALÓGNUM
- GRUNNMYND JARÐHÆÐAR OG MILLILOFTS
- SNID

DAGSETNING	UPPTEKNAÐ	MKV	TEIKNING
09.10.2015	PG	1:50 1:10	302

PÉTUR I GUDMUNDSSON Byggingartæknifræðingur 200248 4069
VINNUSTOFA ALFAHEIDI 22, 200 KÓPAVOGI
SÍMI 863-6680 peturlg@sinnet.is

Haukur Margeirsson
HAUKUR MARGEIRSSON Verkfæringur Kf: 070249-3919